

Grunnmynd 1.hæð  
M 1:50


Samþykkt þann  
18 JULÍ 2013  
Byggingafulltrúinn í Hafnarfrétt  
F.h. Brynjar Rafn Ólafsson

ADALHÖNNUÐUR

ÚTG. DAGS. ÚTGÁFUFRÉLL HANNAÐ TEKN. YFIR.

B1 03.07.2013 Bæta vö skýringartexta og breyta RJA APK BOA  
numeri á úðahausum

Úr Gildi

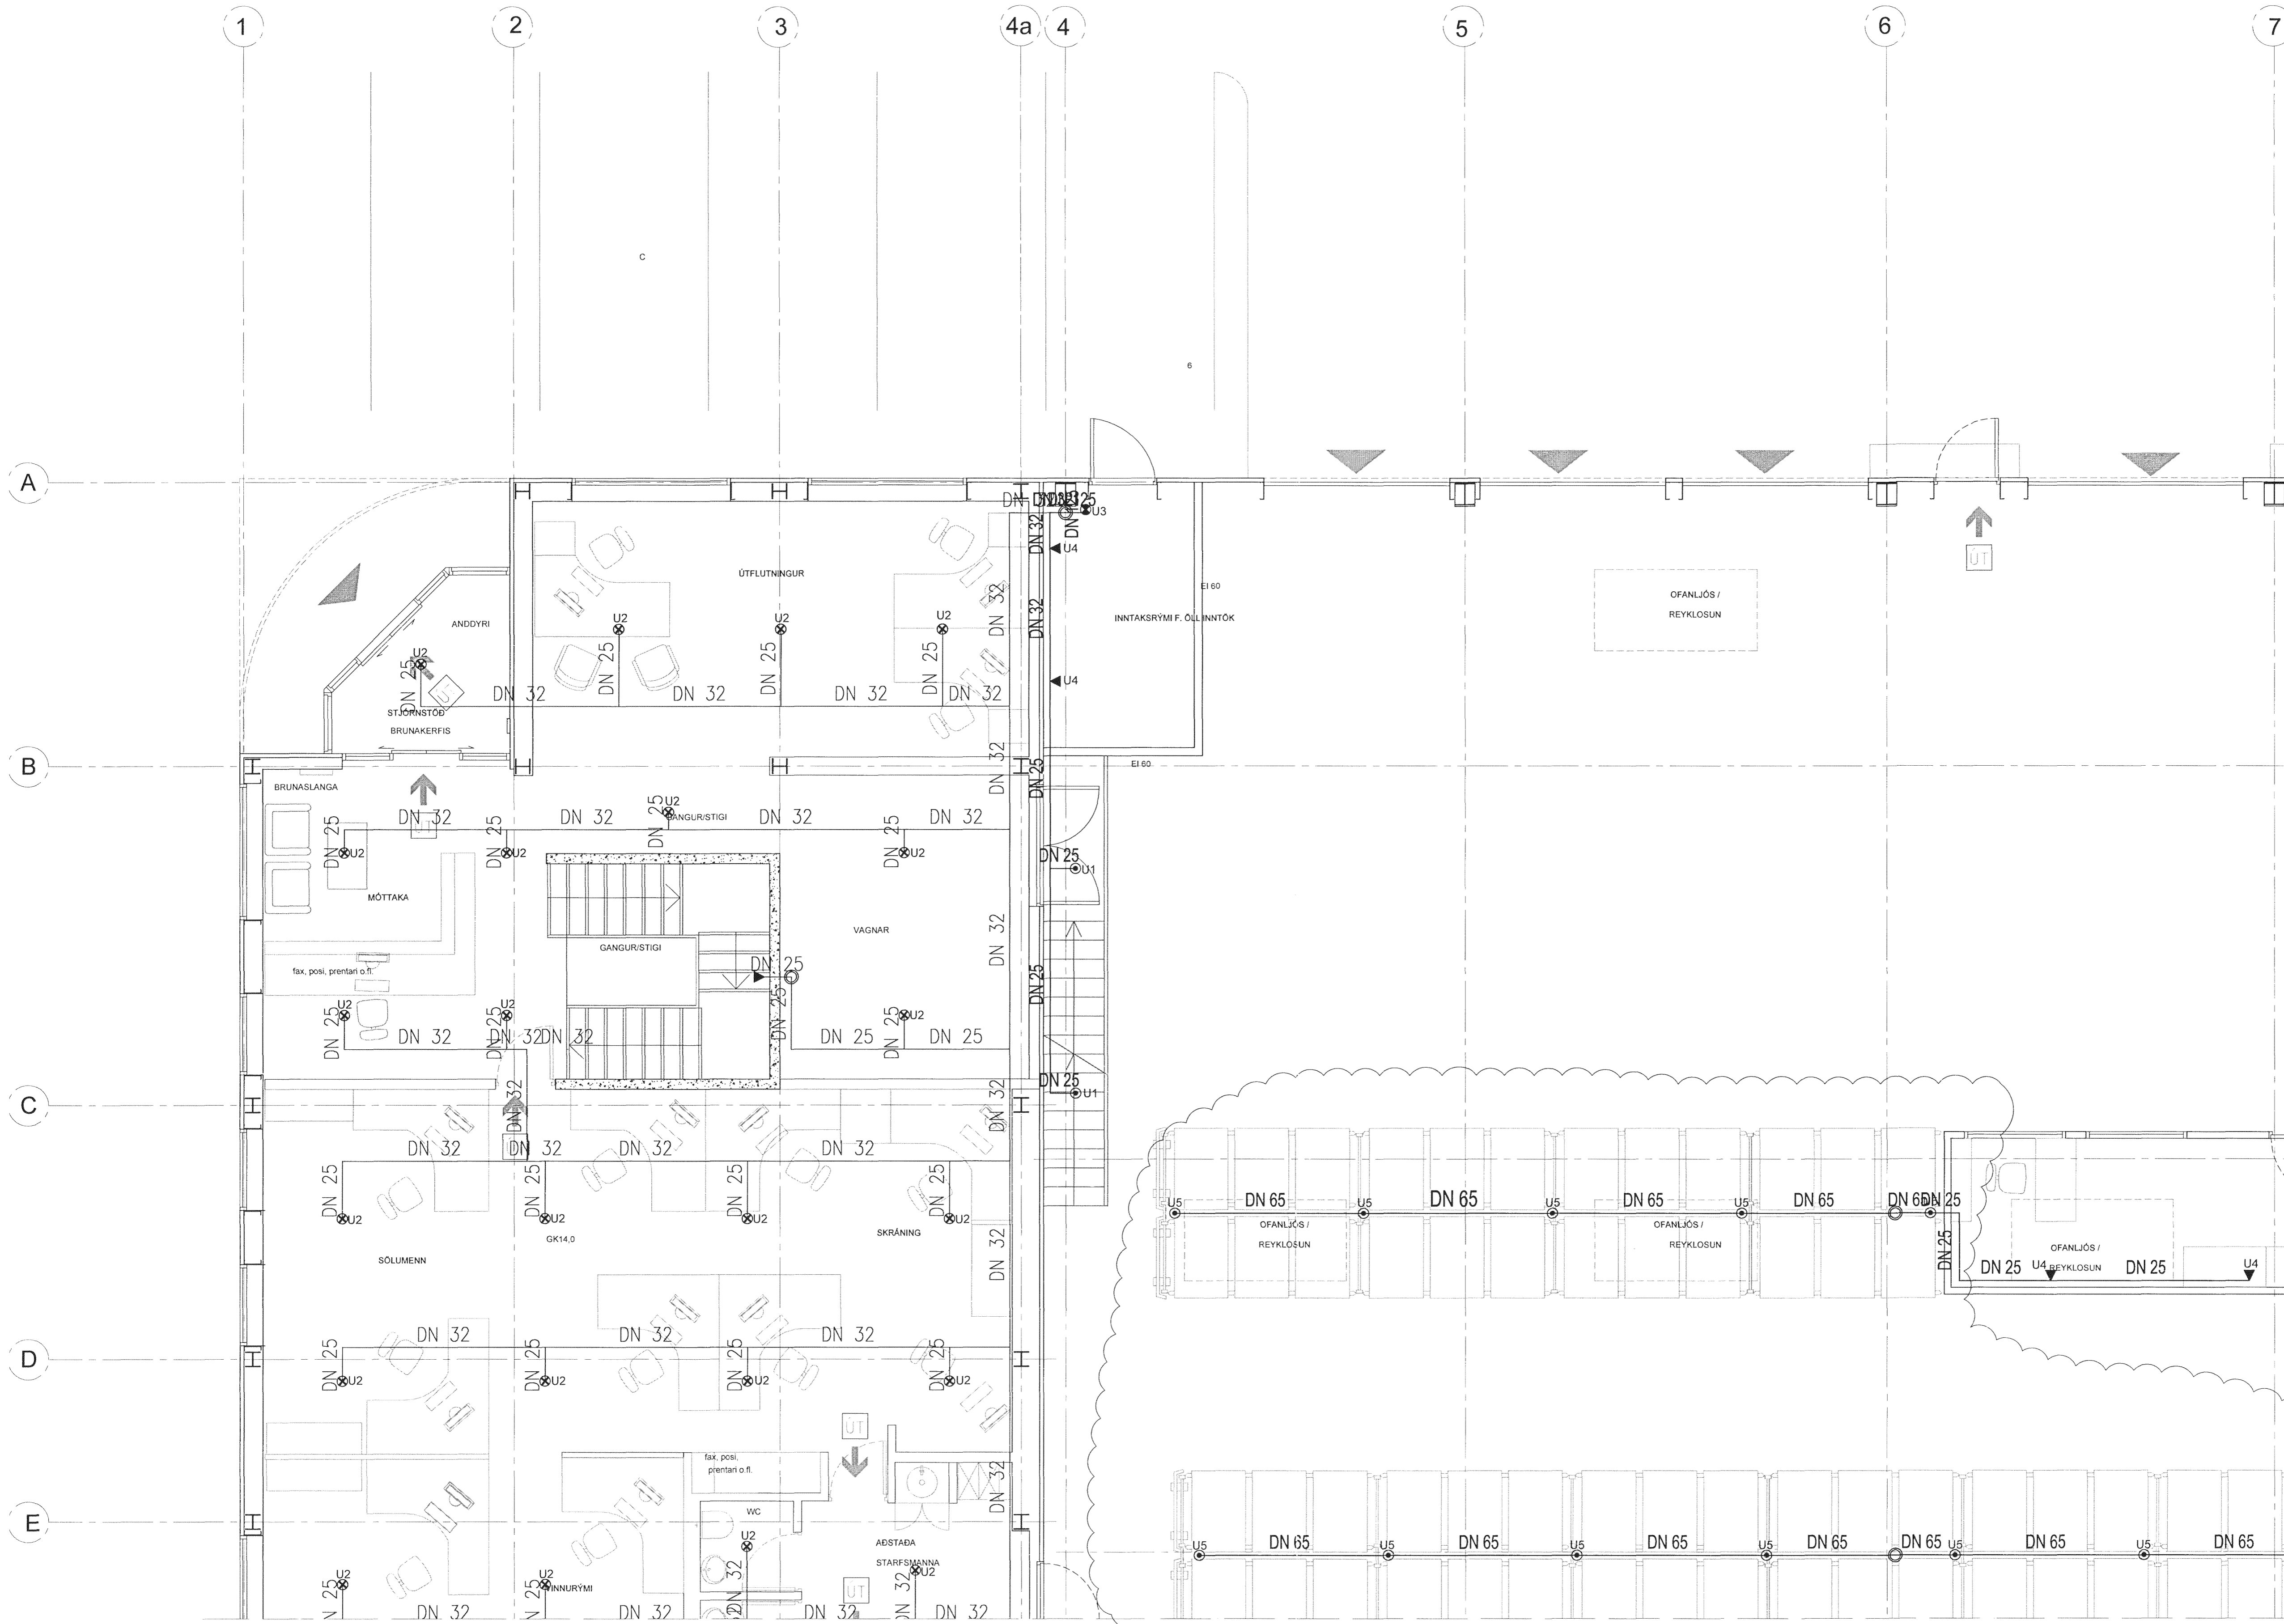

**TÁKN**






**SVART STÁL SNITTU**  
(DN 2440 / EN 10241 - 10265)

Þvermál pipu [DN]	Þvermál pipu d <sub>1</sub> [mm]	Veggþykkt röra s [mm]	Innri-þvermál d <sub>2</sub> [mm]	SS
20	26,9	2,6	21,7	3/4"
25	33,7	3,2	27,3	1"
32	42,4	3,2	36	5/4"
40	48,3	3,2	41,9	1 1/2"
60	60,3	3,6	53,1	2"
65	75,9	3,6	68,7	2 1/2"
80	88,7	4,0	80,7	3"
100	114	4,5	105	4"
125	139,6	5,0	129,6	5"
160	165,2	5,0	155,2	6"

**EFLA**  
VERKFRÆÐISTOFA  
Sími: 412 6000 www.efla.is

Hraðflutningar / FEDEX  
Selhella 9  
221  
Lagnir  
Vatnsúðakerfi  
Grunnmynd 1.hæð

TEKNIJUMÉR. BLAÐSTÆRÐ. HANNAÐ. RJA  
4397-001. A1. TEKNAÐ. RJA

DAGS. MÆLIKVARÐI. ÚTGÁFA  
18.04.2013. 1:50. B1

SAMÞYKKT: *Kinnarinn*  
Kennitala: *0311149-214149*

T:221 Selhella 9 lagnir & loftsmenging Vatnsúðakerfi Selhella 9.dag