
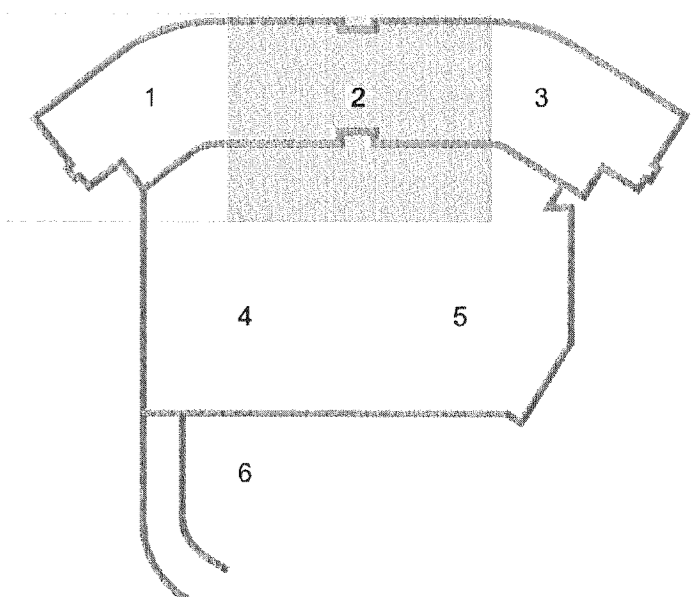


ÚTI
ARKITEKTAR
Jón Þór Þorvaldsson
Kl. 021 256 757

DALSHRAUN 3

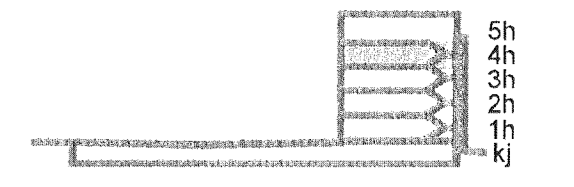

Skýringar:
Kassi
Kæliflatur rennsli
0,04l/s. Á kæliflatti eru
rennsligíðs með
15mm stopploka og
aftæmingu.

A 25.03.13 Legu lagna breytt og skýringum bætt við SÁS/SAS
Útg. Dags. Skýring Hannas/Yfirferð



VERKFRÆÐISTOFA

BÚEJARHRAUN 20 • 220 HAFNARFJÖRDUR • KENNIT. 710706-2899
vsb@vsb.is • Sími 585 8600 • Fax 585 8610 • www.vsb.is

Árntun sérhúsnáðar
Sveinn Aki Sværnisson
Kl. 230855 5609 • aki@vsb.is
Verkefni
DALSHRAUN 3
HAFNARFIRÐI

Hanna	BS	RS	Yfirferð	SÁS	Kvarði	1:50	/A1	SÍ/aa	-
Dags.	20.06.2013	Verkefni	07244	Teikning	P7 042	Útgáfa	A		