

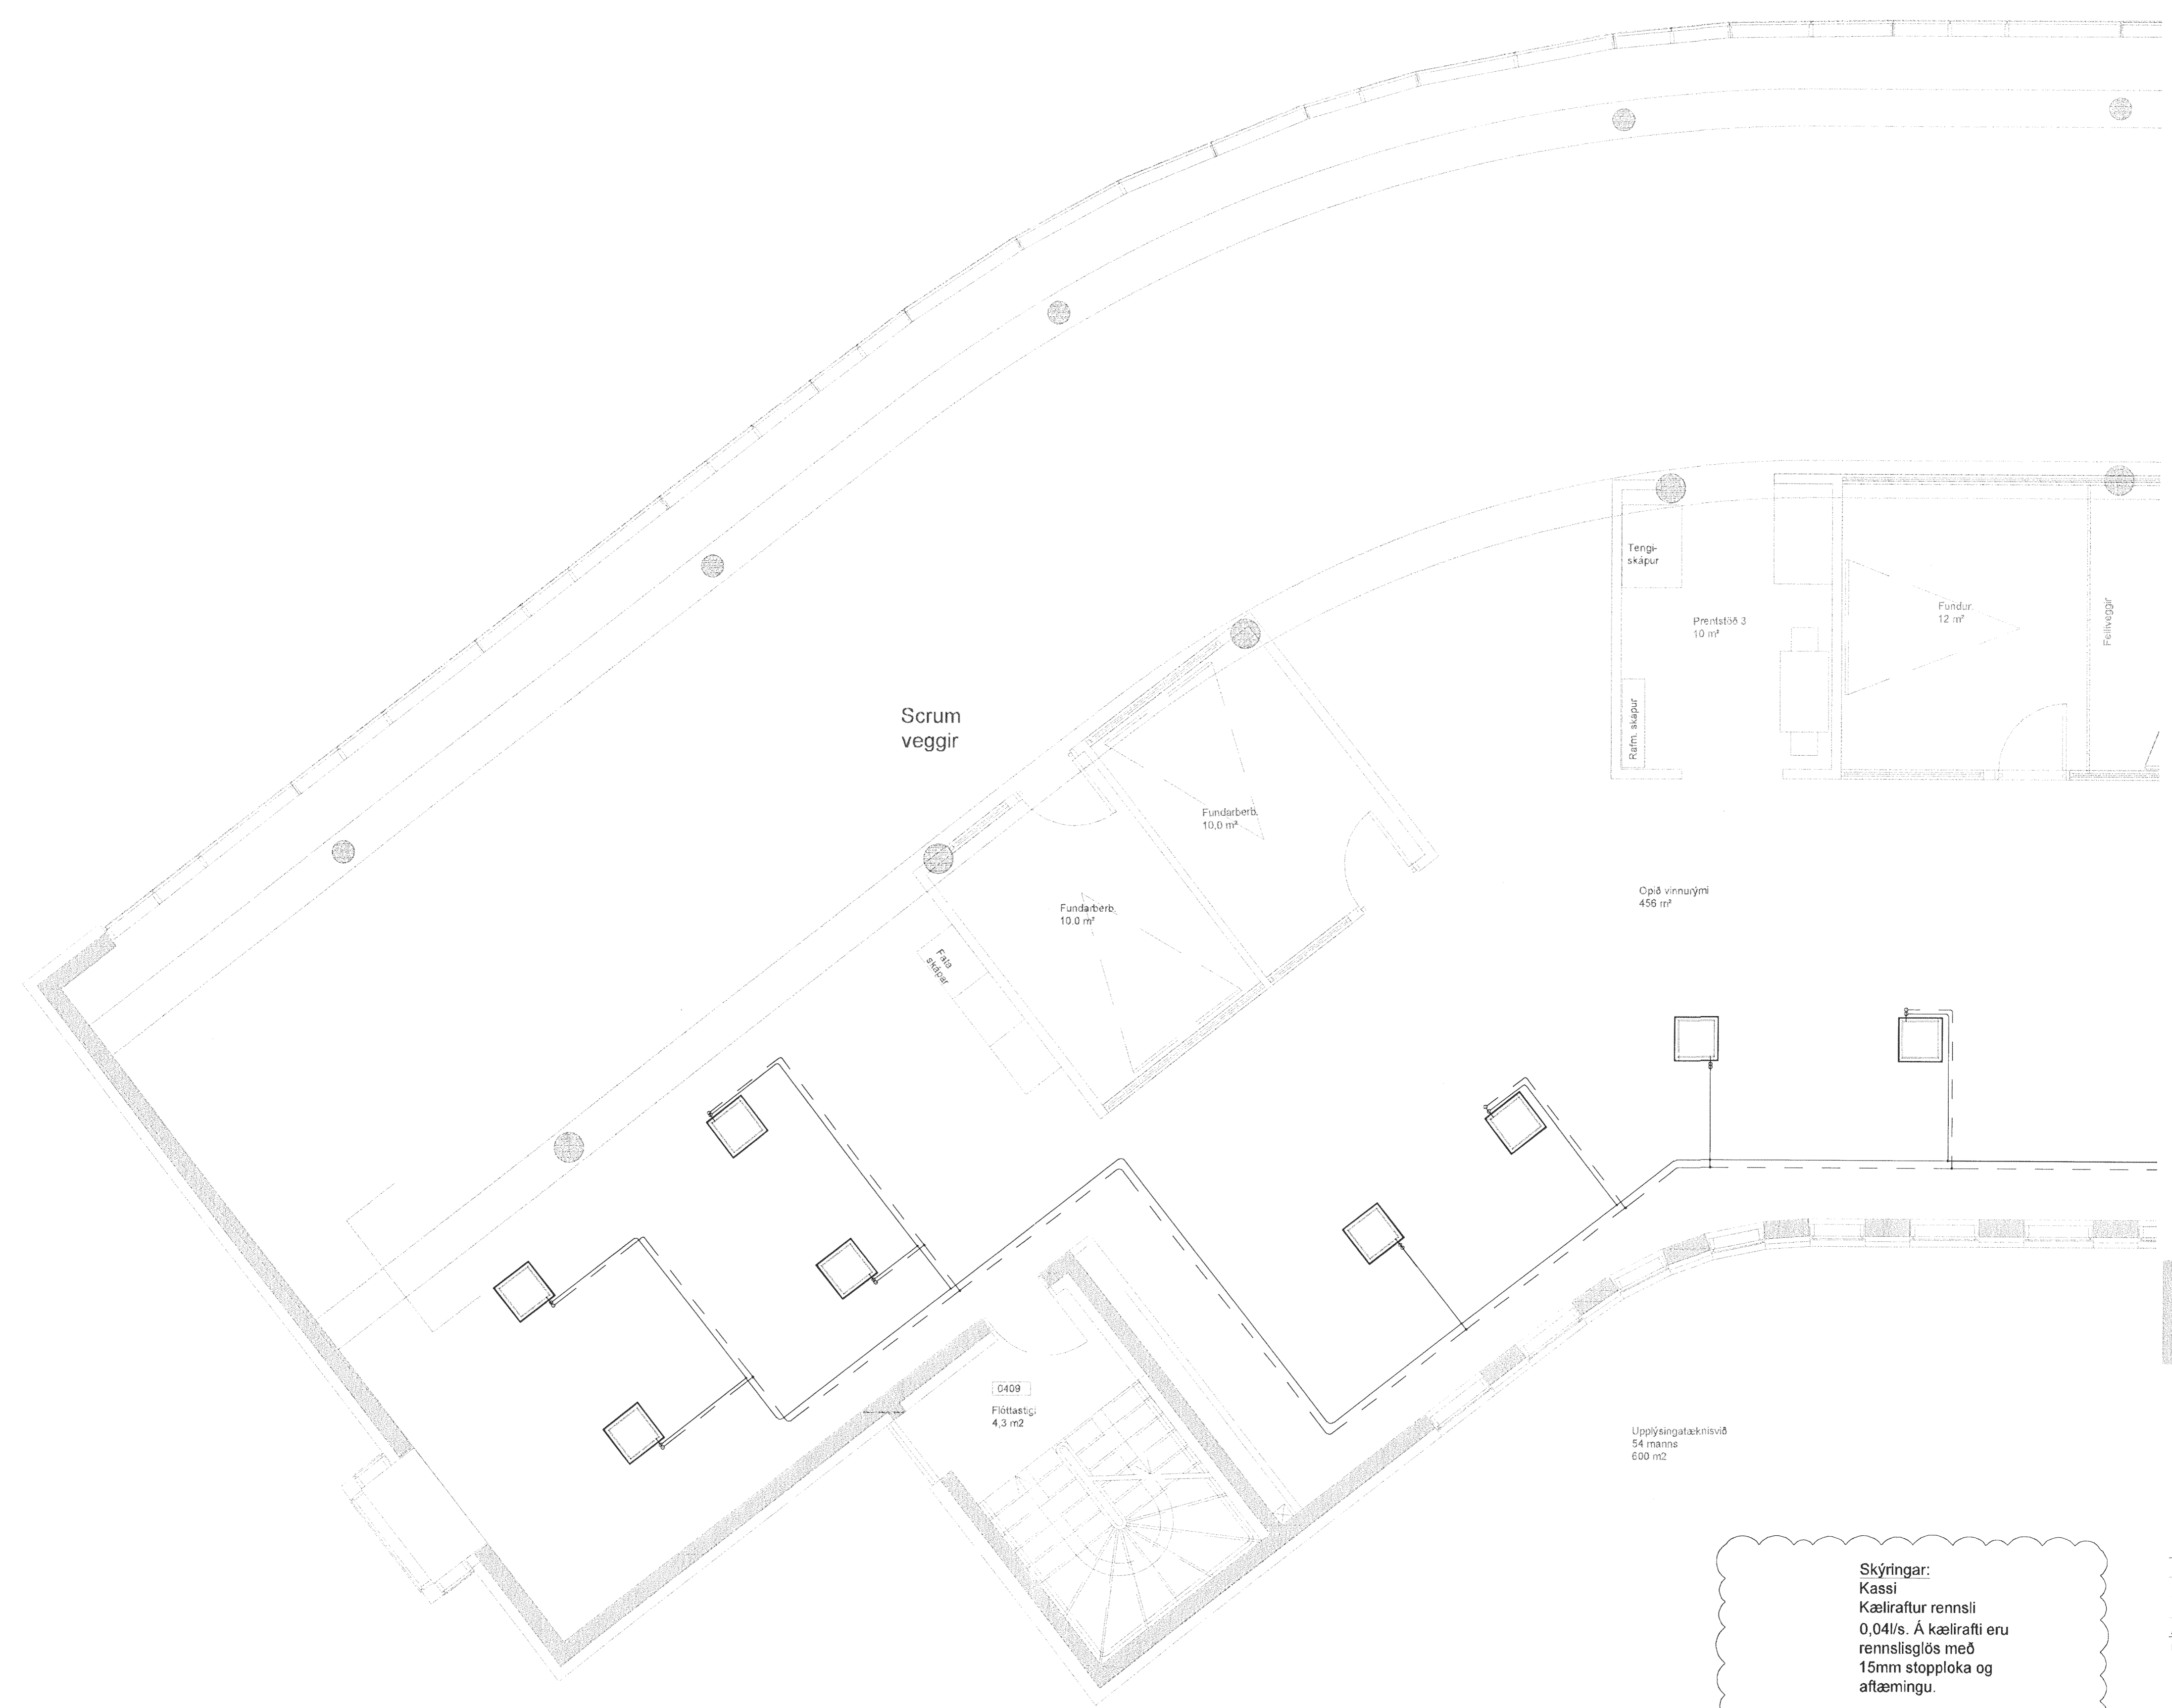


Samþykkt þann
 10 JULÍ 2013
 Byggingafulltrúinn í Hafnarfirði
 F.h. Brynjar Rafn Ólafsson

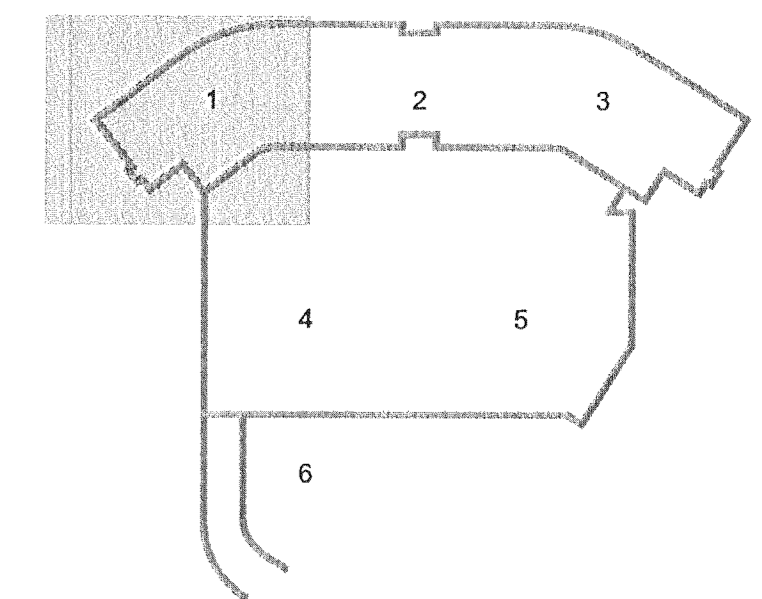

ÚTI
 ARKITEKTAR
 Jón Þór Þorvaldsson / SÁS
 Kt. 021256 7579

DALSHRAUN 3

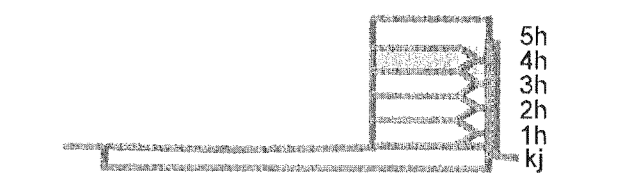

Skýringar:
 Kassi
 Kællraflur rennsli
 0,04l/s. Á kællraflti eru
 rennislíglós með
 15mm stopploka og
 aftæmingu.

A 25.06.13 Legu lagna breytt og skýringum bætt við SÁS/SÁS
 Útg. Dags. Skýring Hannað/Yfirfarið

VSB

VERKFRÆÐISTOFA

BÆJARHRAUN 20 • 220 HAFNARFJÖRDUR • KENNIT. 710796-2899
 vsb@vsb.is • Sími 585 8600 • Fax 585 8610 • www.vsb.is

Ártun sérhönnuðar
 Sveinn Áki Sverrisson
 Kt. 230855 5609 • aki@vsb.is

Verkhelti
DALSHRAUN 3
HAFNARFIRÐI

Verkhelti
 Lagnir
 Kællagnir 4. hæð
 Grunnmynd 1

Hannað	BS	Teiknað	RS	Yfirfarið	SÁS	Kvarði	1:50	/ A1	Síða	-
Dags.	20.06.2013	Verkefni	07244	Teikning	P7 041	Útgáfa	A			

V:\2007\07244\07244-Dalshraun 3\Sheikil\07244-P7 041 -P7 045.dwg