


ÚTI
ARKITEKTAR
Jón Þór Þorvaldsson AL
Kt. 021256 7575

DALSHRAUN 3

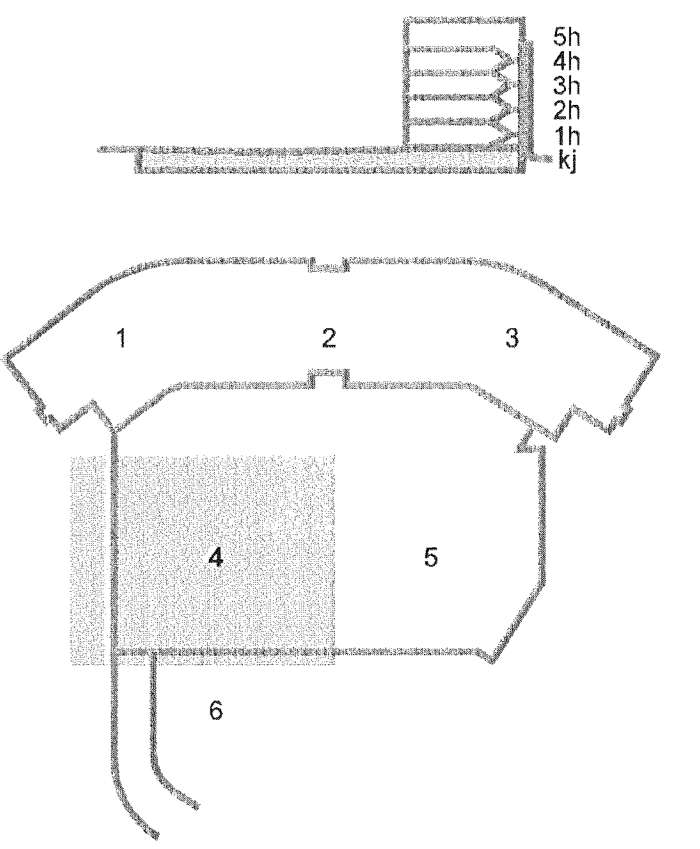

A 25.06.13 Stofnlagir teknir í sundur og blindaðar
(Bannig að kerfi sé ekki hringtengt) BS/SÁS
Útg. Dags. Skýring Hannes Yfirfarð

VSB

VERKFRÆÐISTOFA

BÆJARHRAUN 20 • 220 HAFNARFJÖRÐUR • KENNT. 71076-2699
vsb@vsb.is • Sími 585 8600 • Fax 585 8610 • www.vsb.is

Áritun sérhönnuðar
Sveinn Áki Sveinsson
Kt. 230855 5609 • aki@vsb.is
Verkefni

DALSHRAUN 3
HAFNARFIRÐI

Verkið
Lagnir
Vatnsúðalagnir í bílakjallara
Grunnmynd 4

Hannað	Teiknað	Yfirfarð	Kvæði	Síða
BS	RS	SÁS	1:50	/ A1
Dags.	Verkefni	Teikning		Útgáfa
24.05.2013	07244	P6-04		A