


Kennisnið 1:20

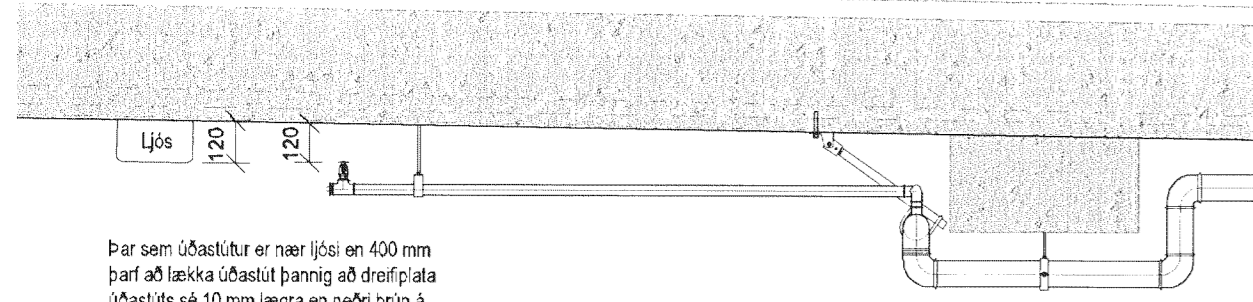



Samþykkt þann

1. JÚLÍ 2013

Byggingafrúnni í Hafnarfirði
F.h. Brynjar Rún Ólafsson

380

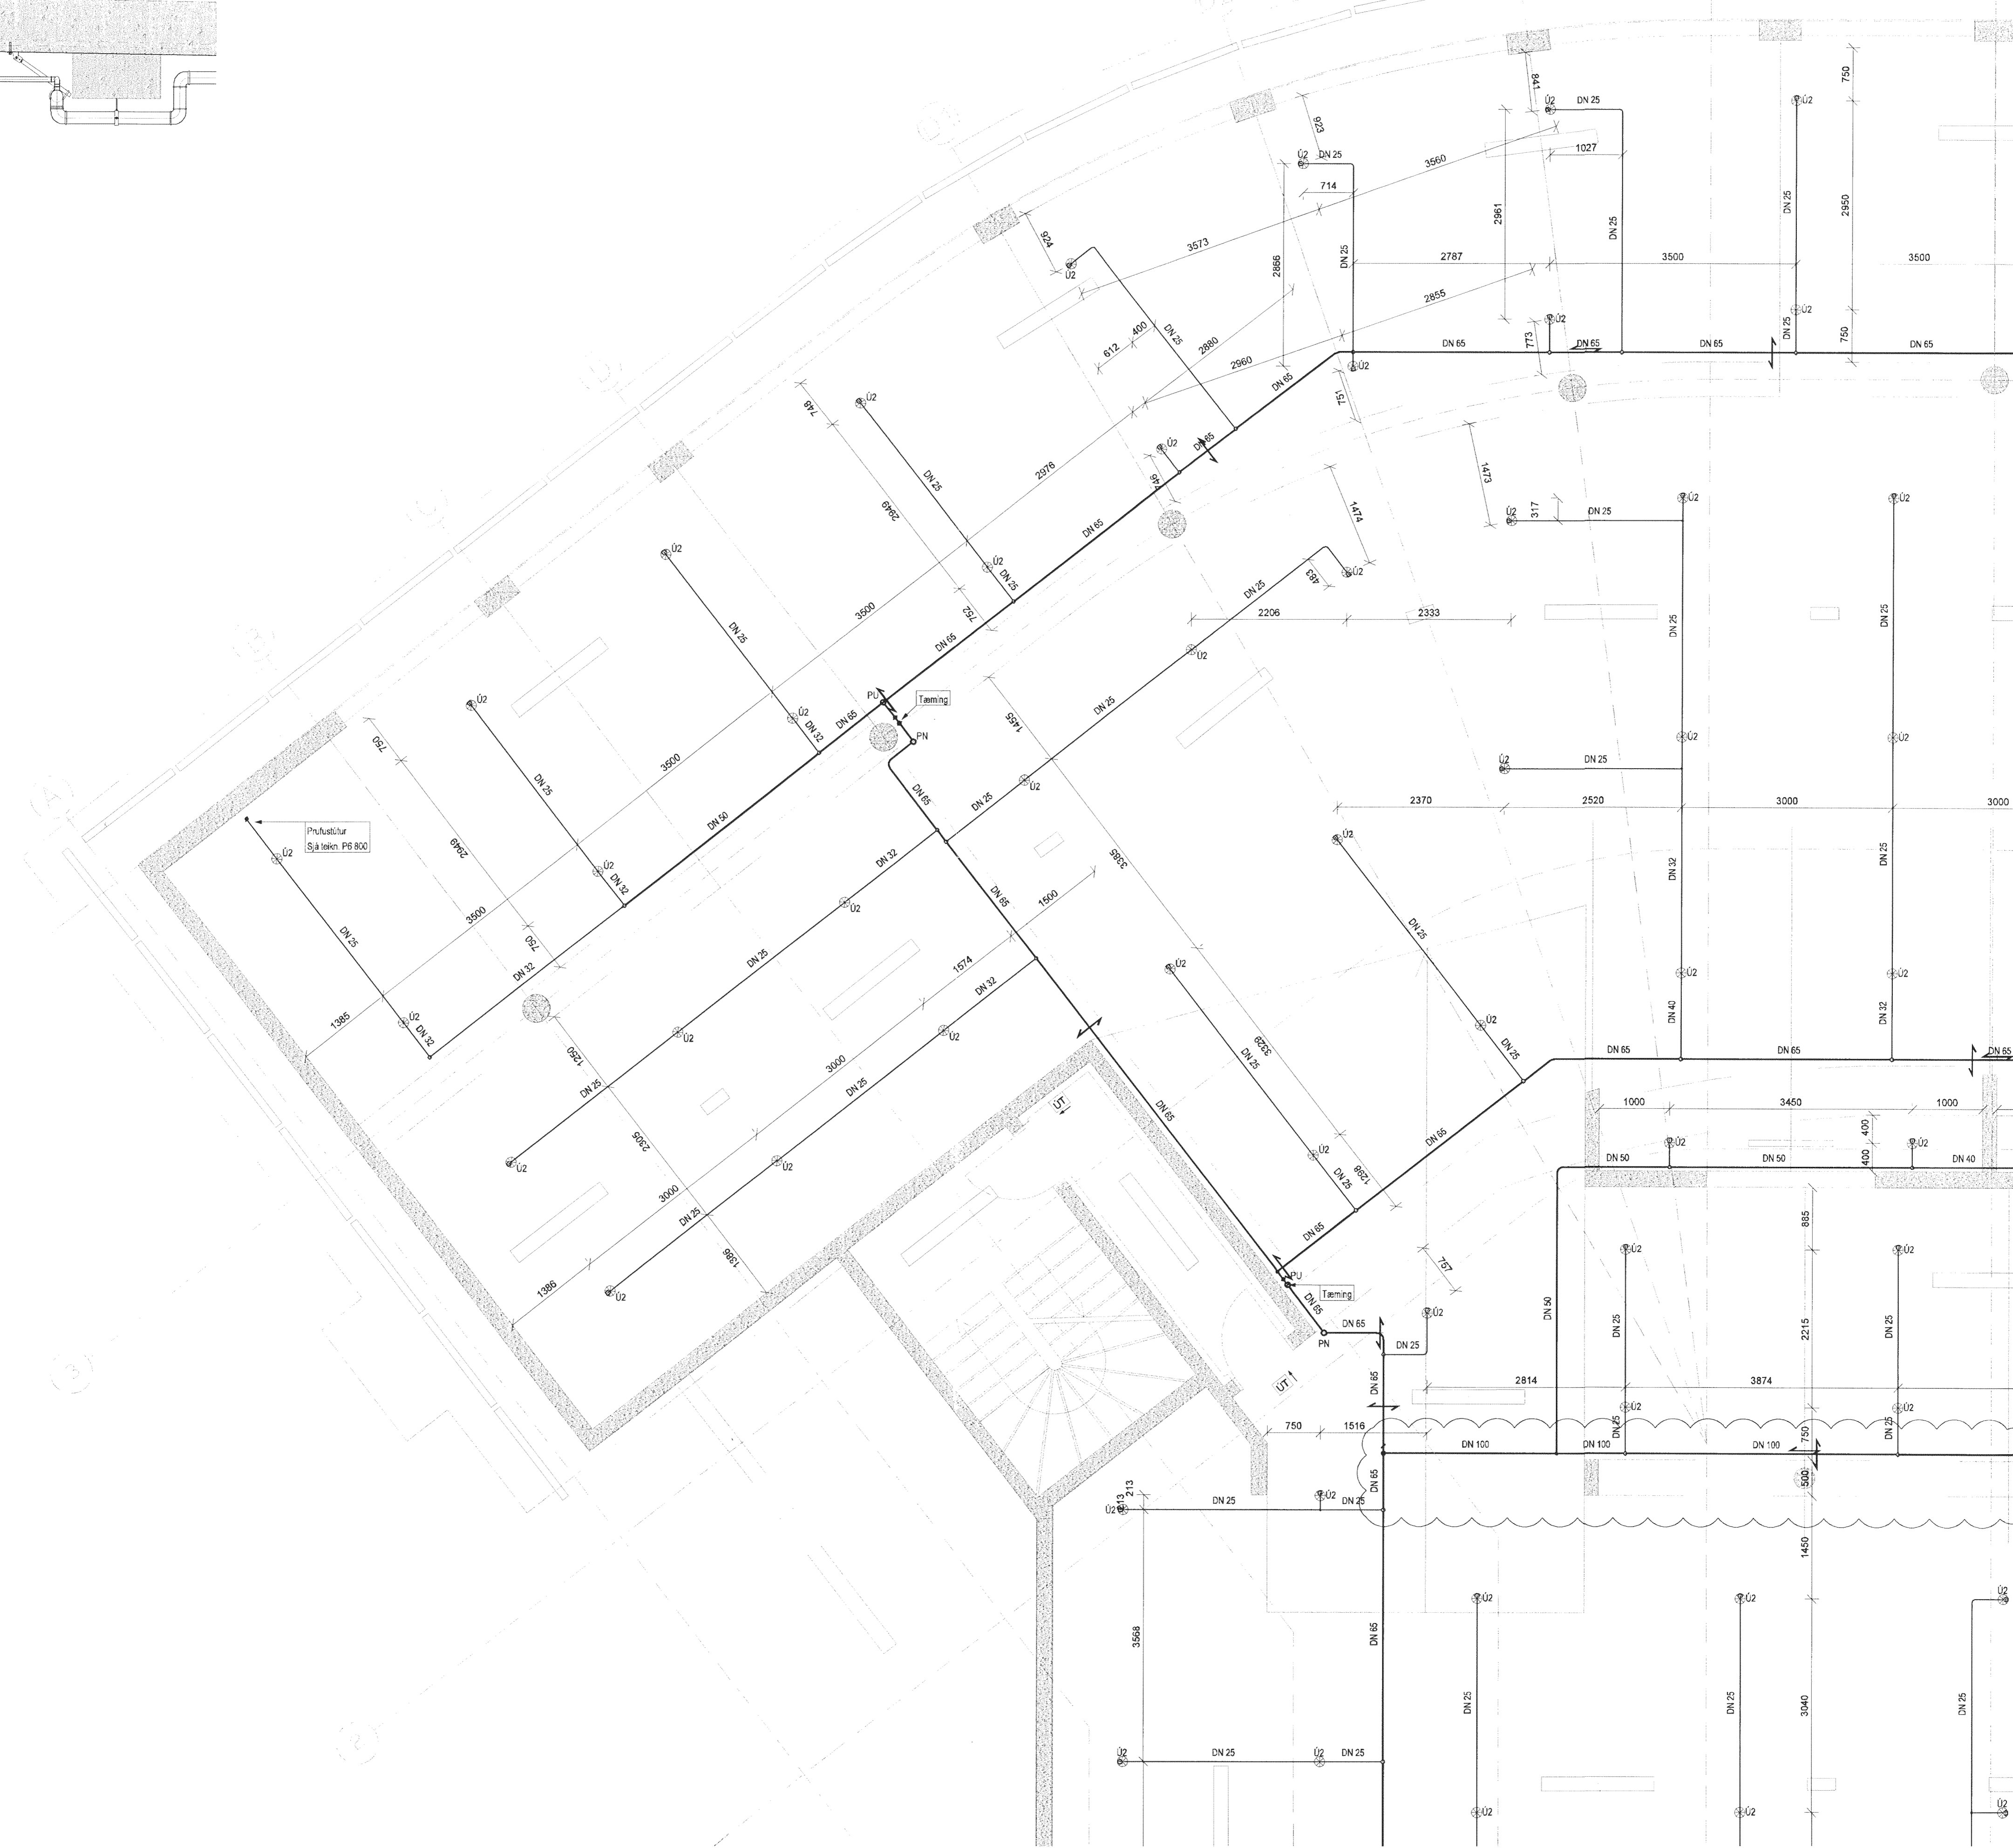



Prufustukur
Sjá tekið P8 800

Teiming

Teiming

ÚTI
ARKITEKTAR
Jón Þór Þorvaldsson AÍ, FS 54
Kt. 021256 7579

DALSHRAUN 3

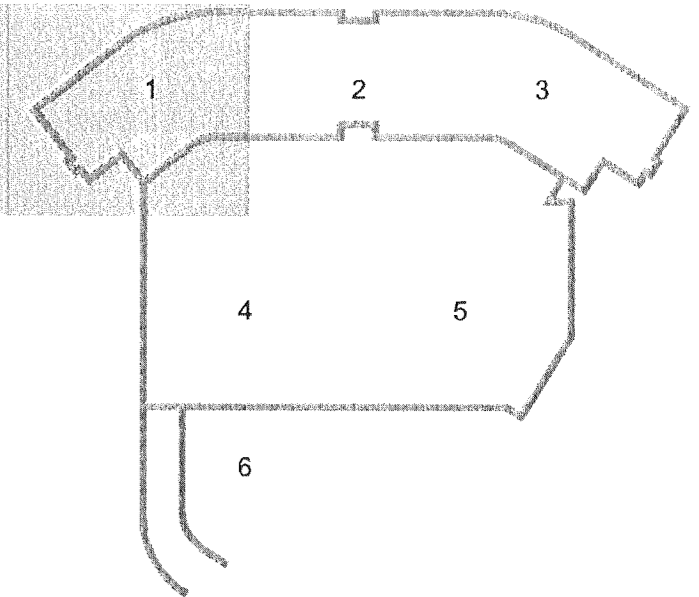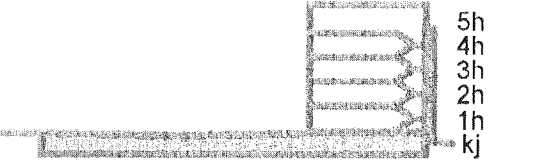

A 25.06.13 Stærð á stofnögnum breytt (úr 265 í 2100) BS/SAS
Útg. Dags. Skýring Hannas/Yfirfarið

VSB

VERKFRÆÐISTOFA

BÆJARHRAUN 20 • 220 HAFNARFJÖRDUR • KENNIT. 710706-2899
vsb@vsb.is • Sími 585 8600 • Fax 585 8610 • www.vsb.is

Ártun sérhönnuðar
Sveinn Áki Sverrisson
Kt. 230855 5609 • aki@vsb.is
Verkefni
DALSHRAUN 3
HAFNARFIRÐI

Verkhúsi
Lagnir
Vatnsúðalagnir í bílakjallara
Grunnmynd 1 og kennisnið

Hannas	Teiknað	Yfirfarið	Kvarði	Síða
BS	RS	SAS	1:50	-
Dags	Verkefni	Teikning	Útgáfa	
24.05.2013	07244	P6-01	A	

V:\2007\07244\107244-Dalshraun 3\Sheikill\107244-PS-01-PS-06.dwg