



SNIB
1:10


A
L1 033

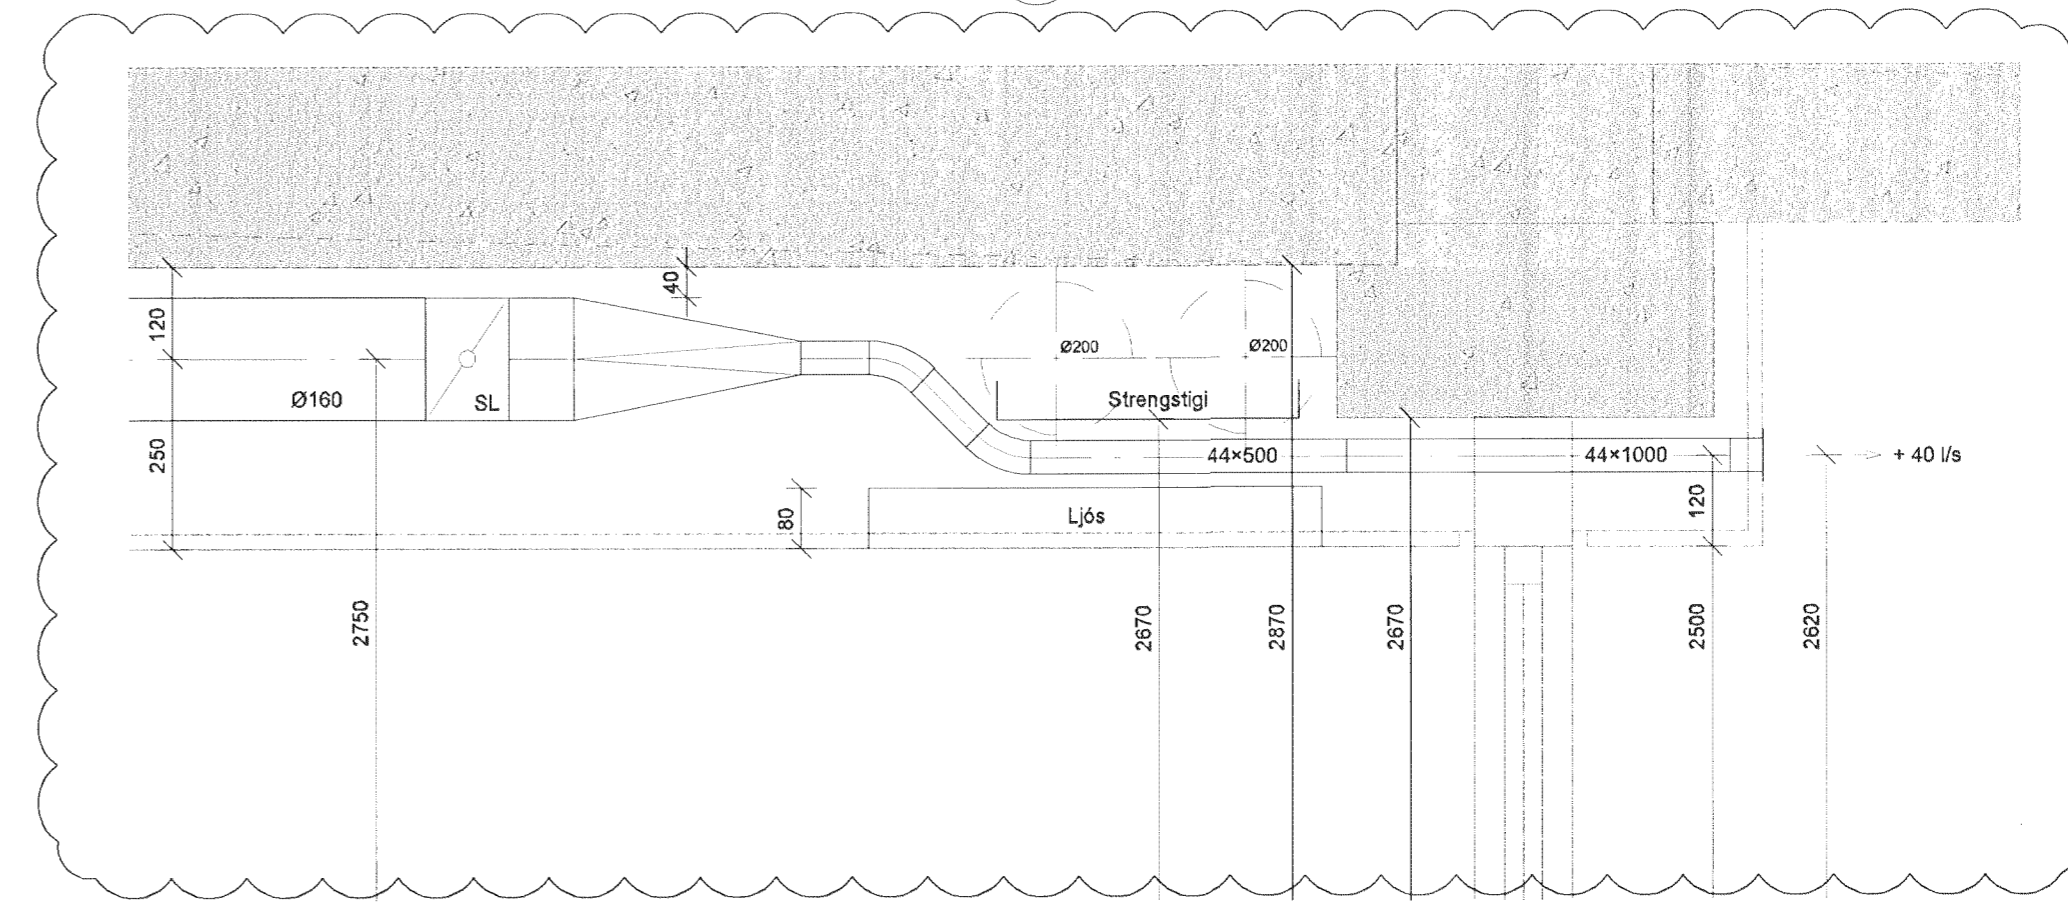

Samþykkt þann
1. JÚLÍ 2013
Byggingafræðingur í Hafnarfirði
F.h. Brynjar Rafn Ólafsson

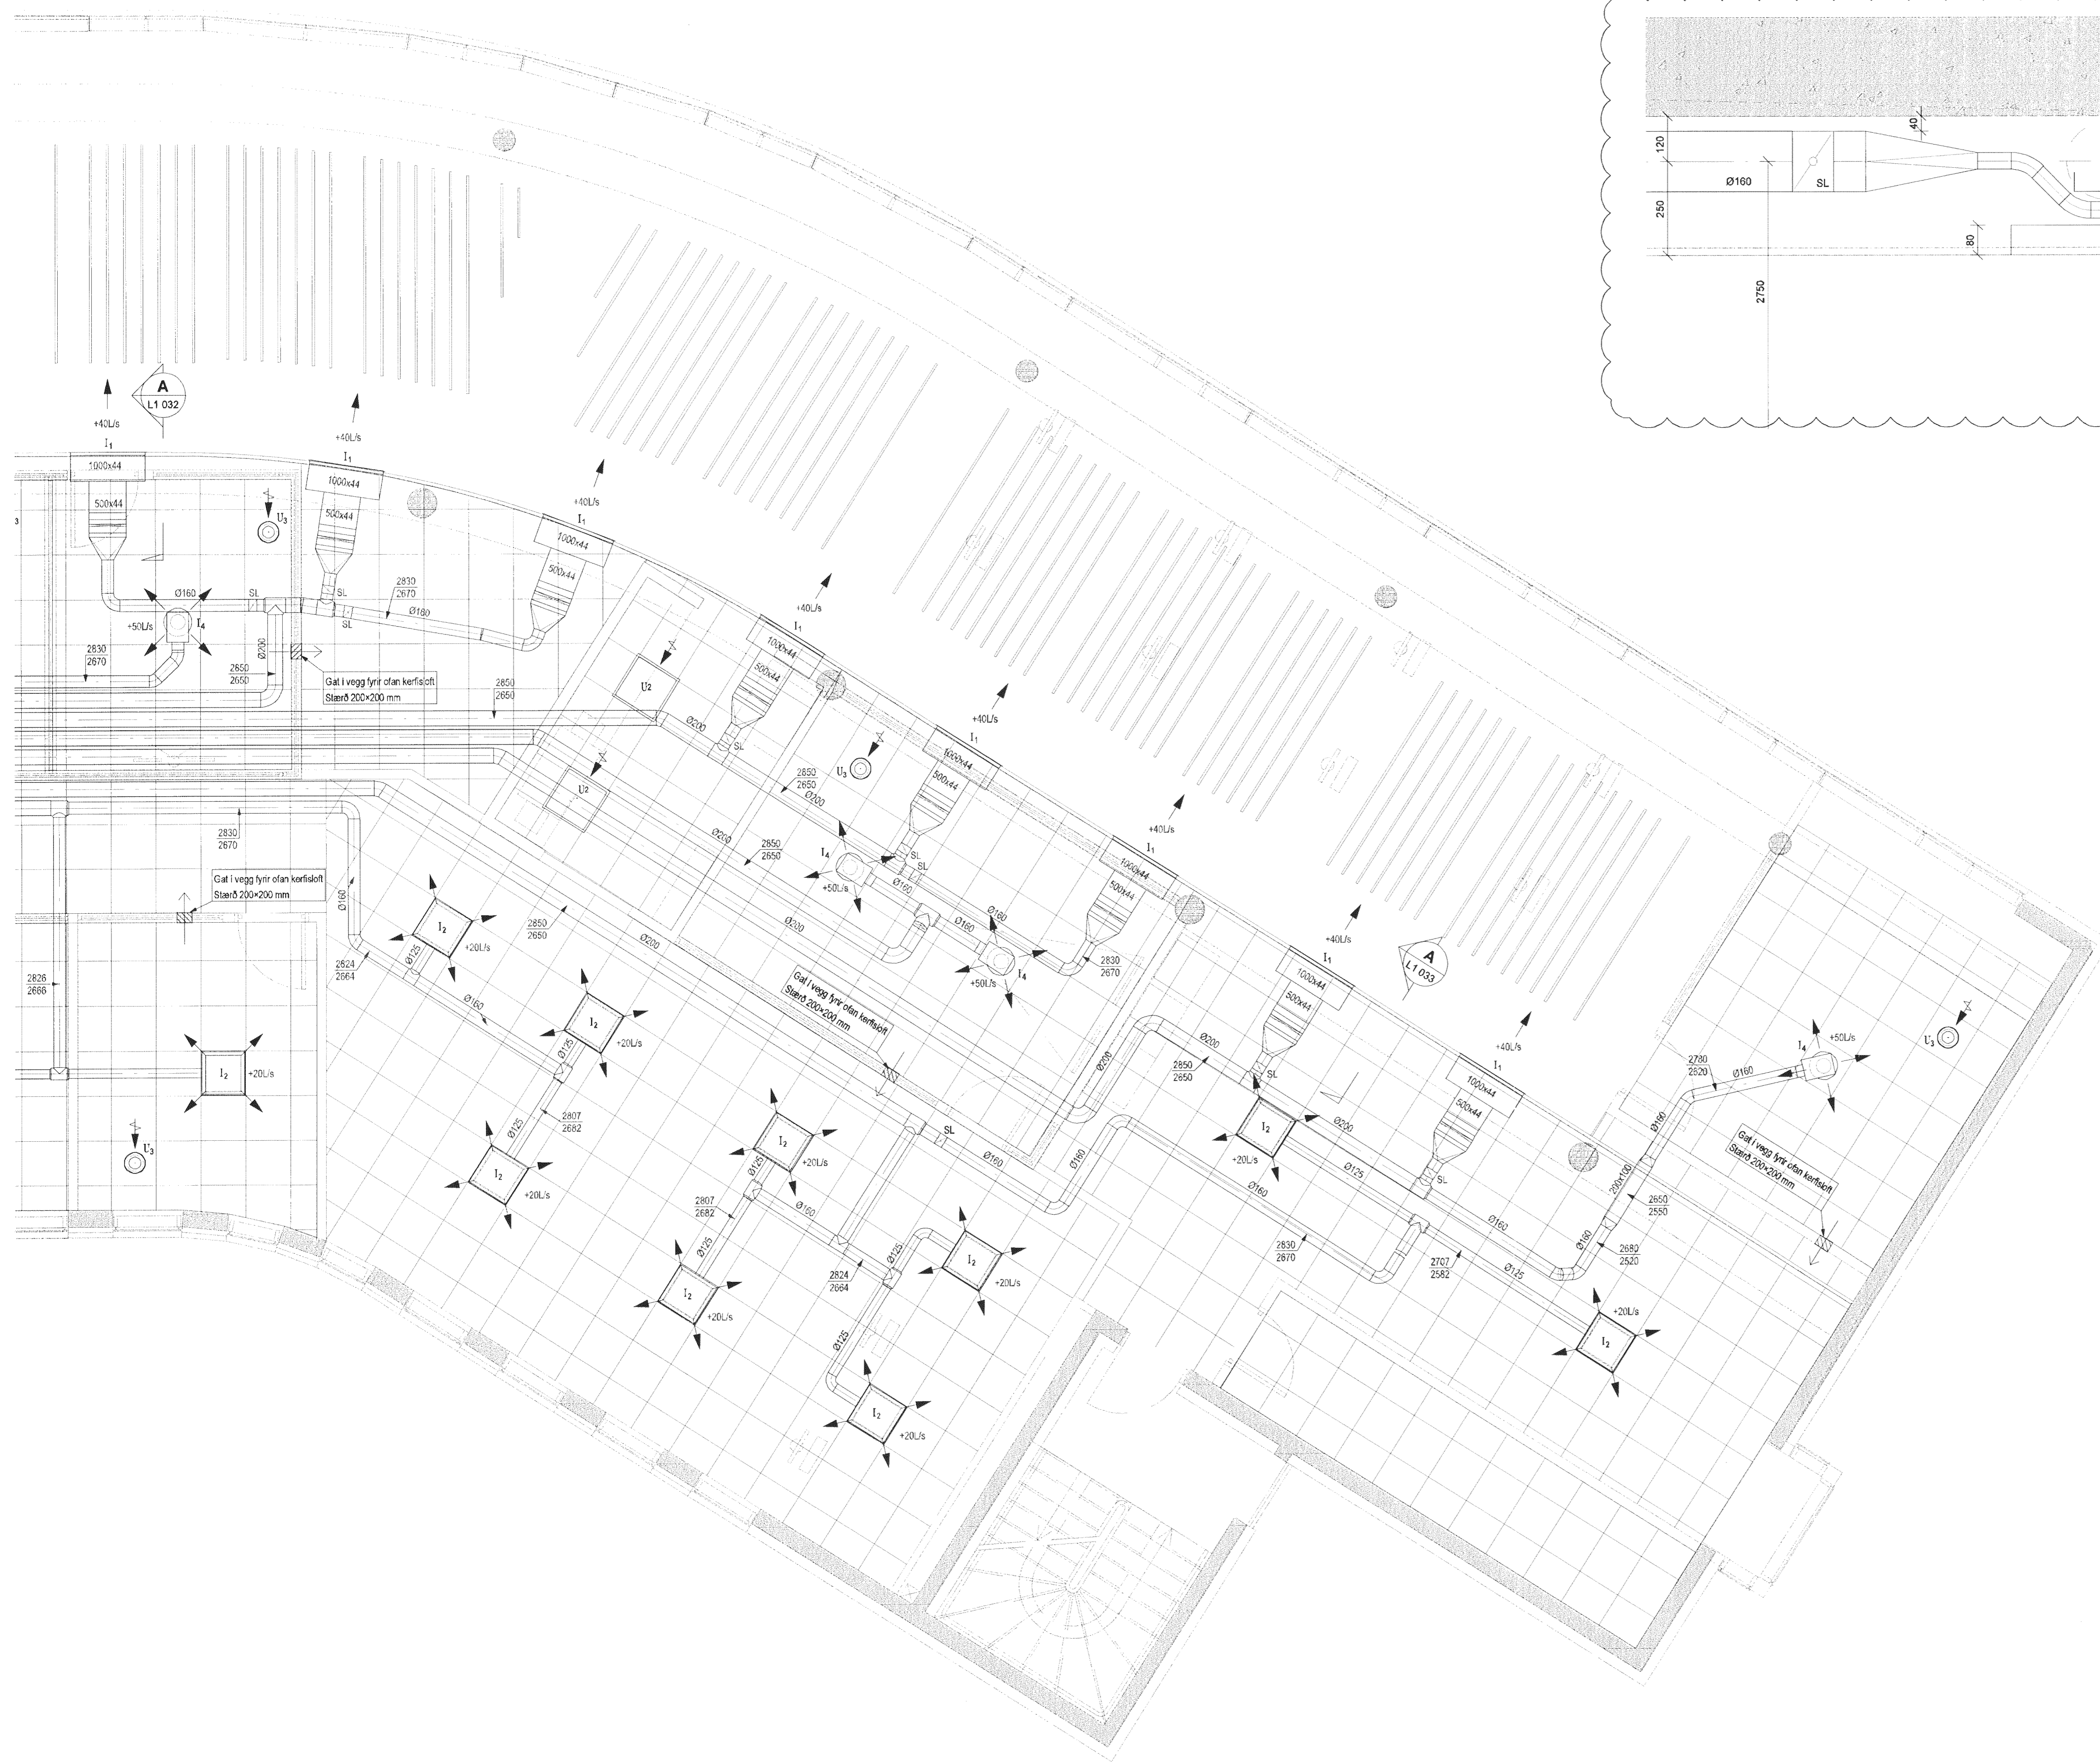

DALSHRAUN 3

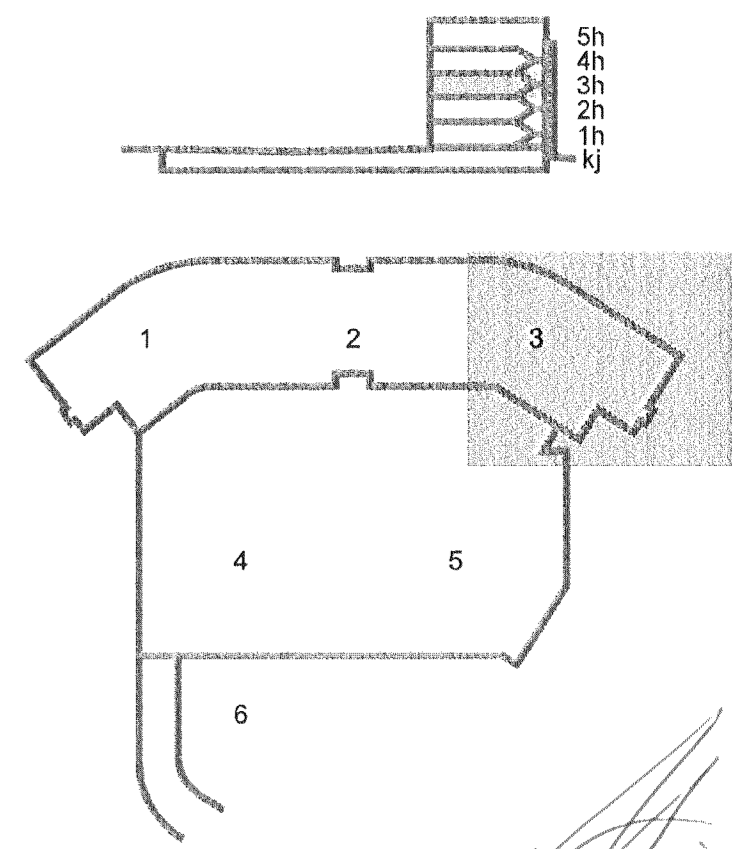

B 03.07.13 Sníð málsétt BS/SAS
A 27.06.13 Lega loftaplana breytt BS/SAS
Útg. Dags. Skýring Hannadóttir/Hafnarfirði

VS

VERKFRÆÐISTOFA

BÚEJARIHRAUN 20 • 220 HAFNARFJÖRDUR • KENNIT. 710706-2899
vsb@vsb.is • Sími 585 8600 • Fax 685 8610 • www.vsb.is

Aritun sérhönnuðar Sveinn Áki Svemtsson Kt: 230855 5609 • aki@vsb.is					
Verkið er DALSHRAUN 3 HAFNARFIRÐI					
Verkið er Loftþræsing 3. hæð Grunnmynd 3					
Hannað	Teiknað	Yfirfarið	Kvarði	Stöða	
BS	BS		1.50	/ A1	
Dags.	Verkefni	Teikning	Útgáfa		
24.06.2013	07244	L1 033	B		

V:\2007\07244\1\07244-Dalshraun 3\Sheet\A1.L1.3.dwg