

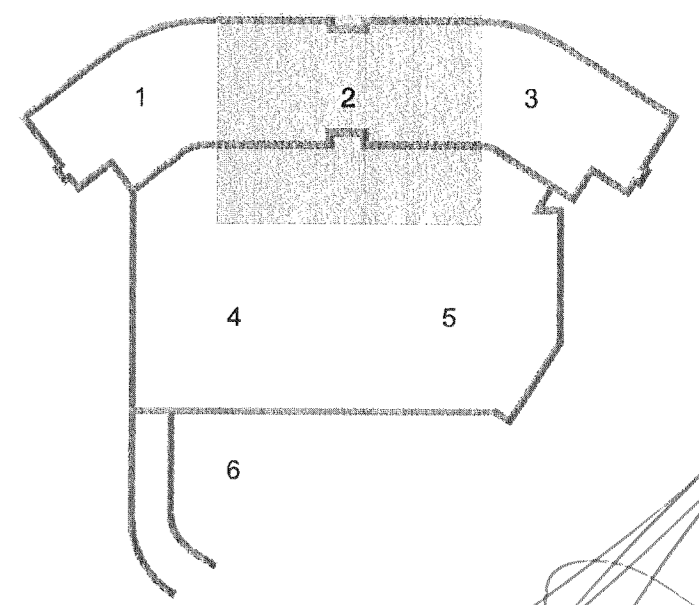


DALSHRAUN 3

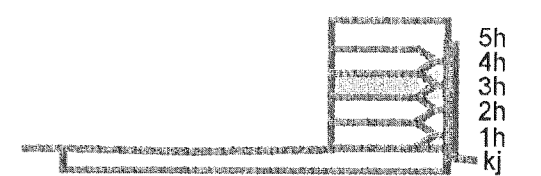

SNID 1:10 A L1 032

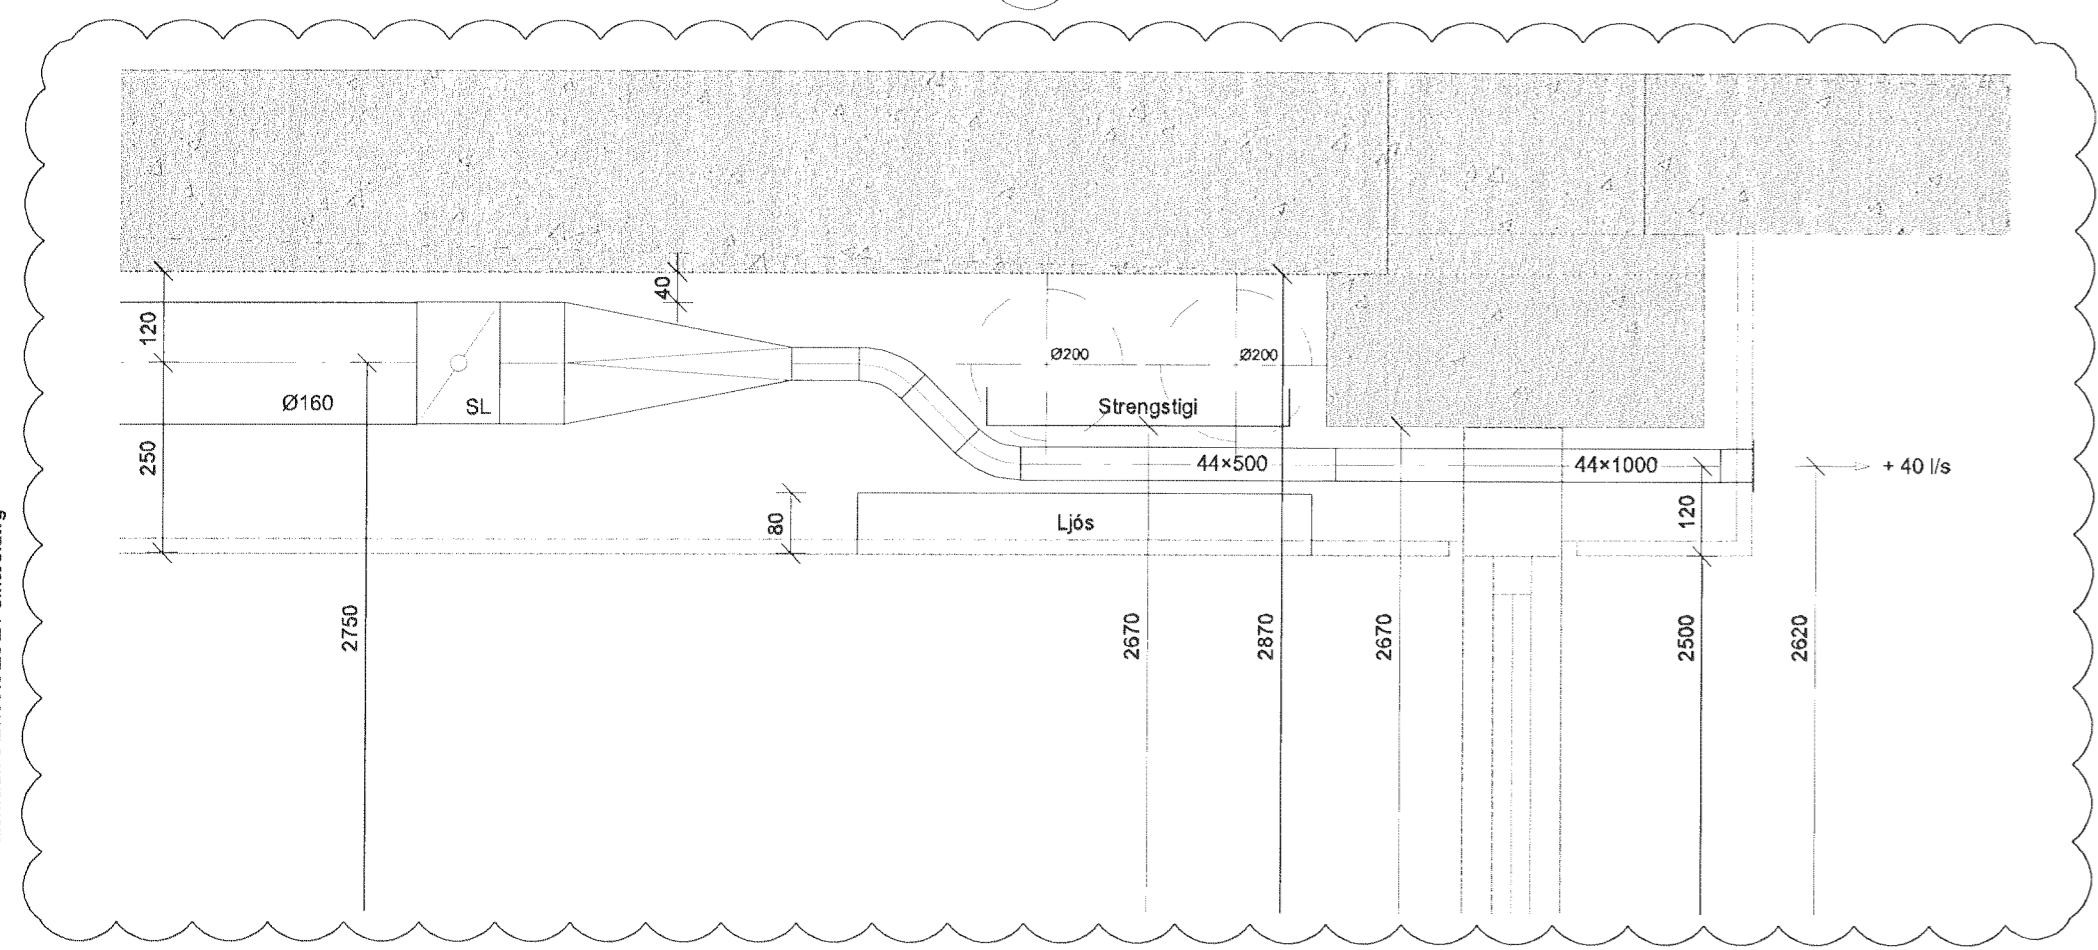

B 03.07.13 Reykiloðum bært við og stærð og tegu stokka breytt BS:SÁS  
A 27.06.13 Lega loftaplana breytt BS:SÁS  
Útg. Dags. Skýring Hanna S/Yrfafræðingur

**VSB**

VERKFRÆÐISTOFA

BÆJARHRAUN 20 • 220 HAFNARFJÖRÐUR • KENNIT. 710796-2899  
vsb@vsb.is • Sími 585 8600 • Fax 585 8610 • www.vsb.is

Áritun sérhæfðar  
Sveinn Áki Sverrisson  
Kt: 230855 9609 • aki@vsb.is  
Verkefni  
**DALSHRAUN 3**  
HAFNARFIRÐI  
Verkhúsi  
Loftþræsing  
3. hæð  
Grunnmynd 2  
Hanna S Yrfafræðingur  
BS SÁS Kvarði 1:50 / A1 Síða  
Dags. Verkefni Teikning Útgáfa  
24.06.2013 07244 L1 032 B