SNIÐ A
1:10 L1 031

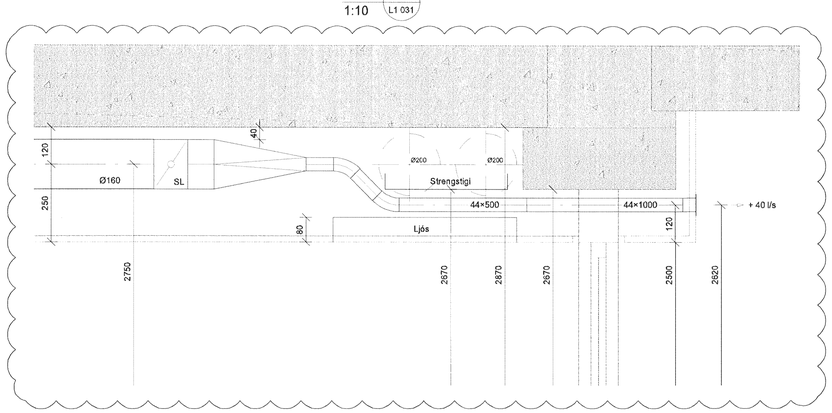

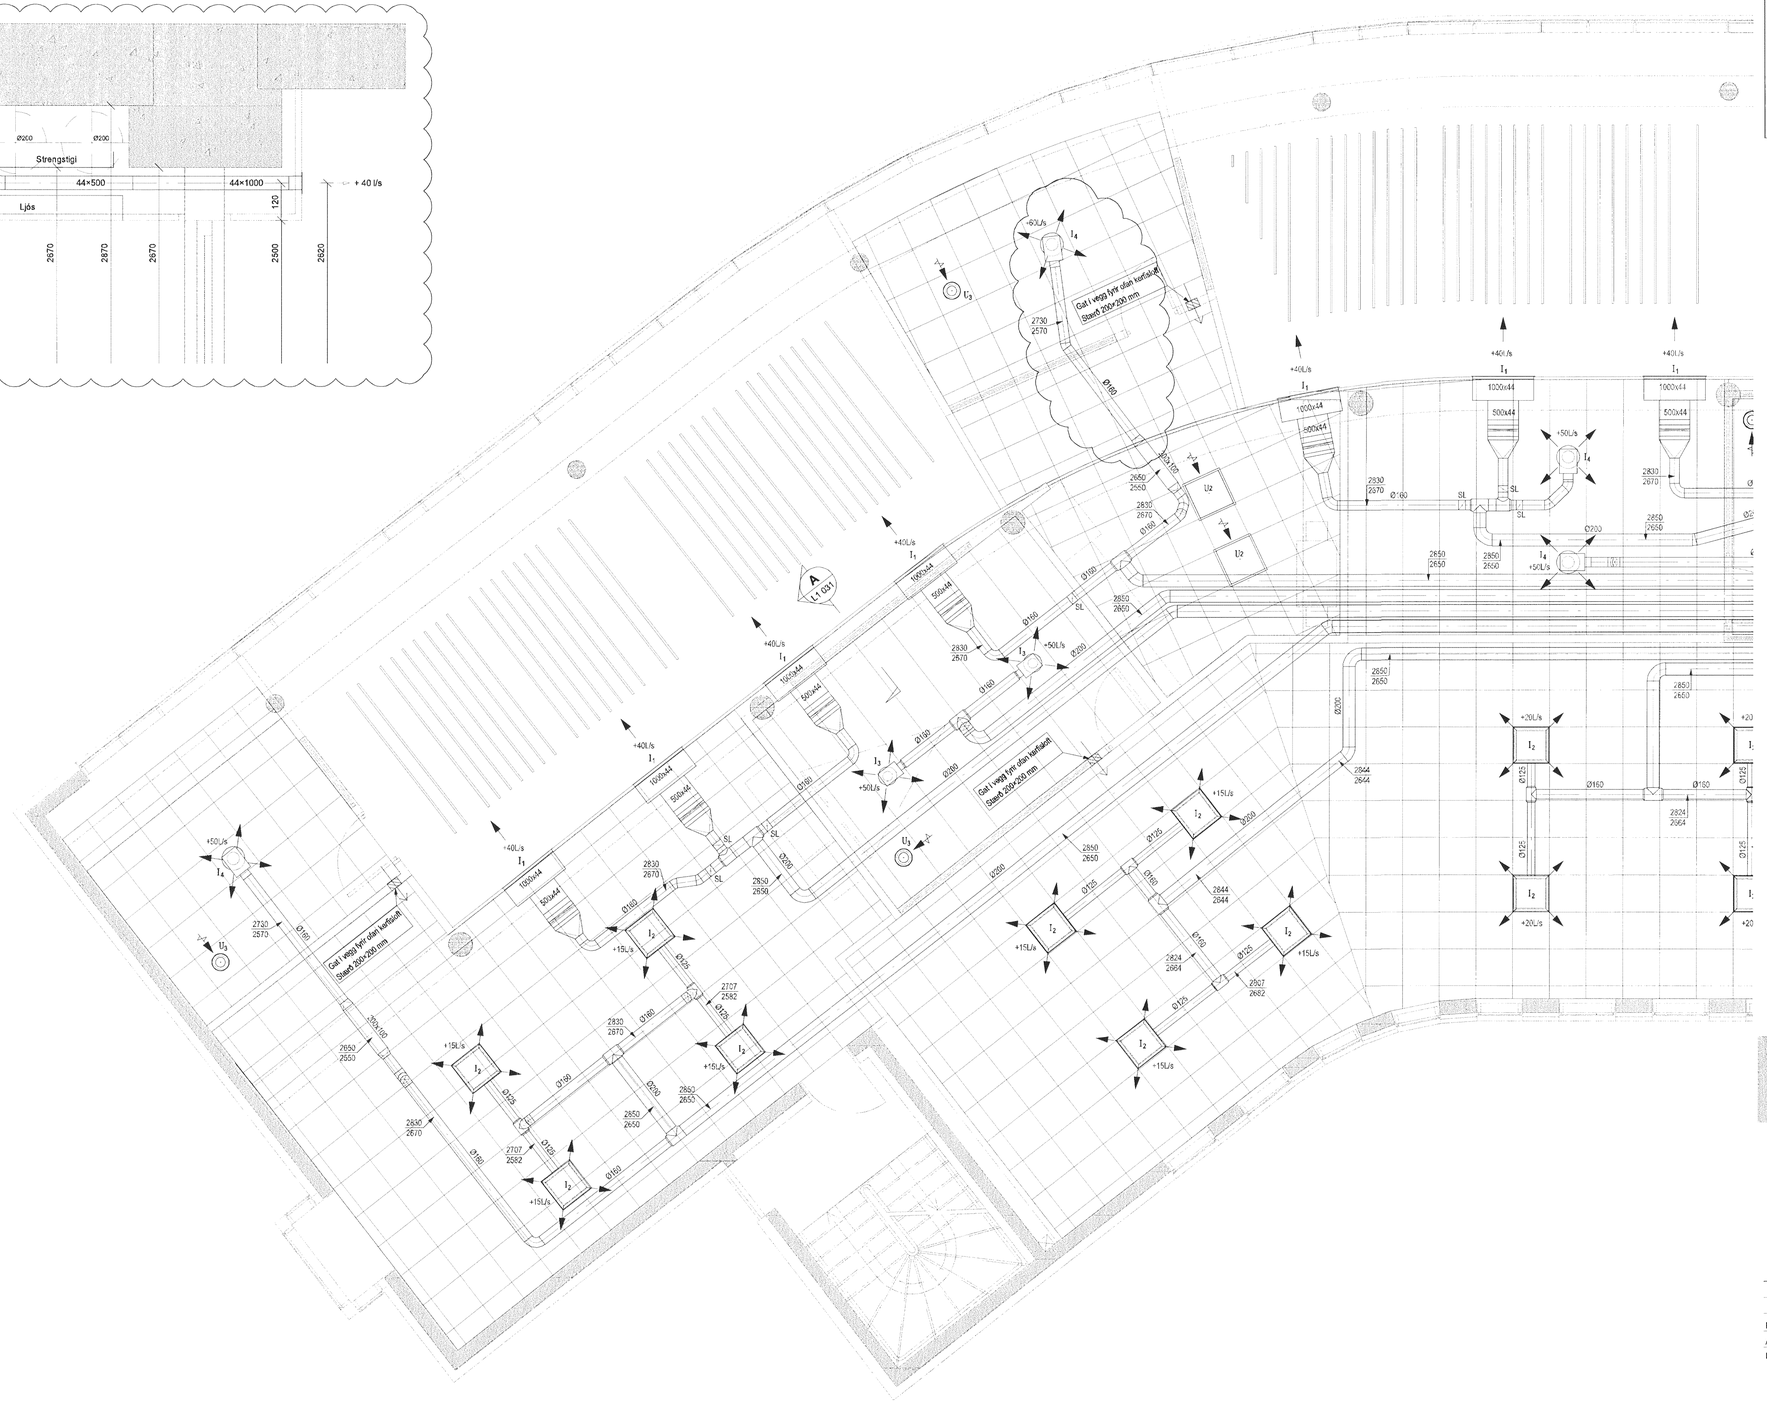

Samþykkt þann
10 JÚLÍ 2013
Byggingafulltrúinn í Hafnarfirði
F.h. Brynjar Rafn Ólafsson

DALSHRAUN 3

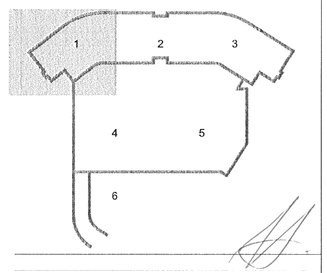

B	03.07.13	Dreifari færist og snið málsett	BS/SÁS
A	27.06.13	Lega loftaplana breyttist	BS/SÁS
Útg.	Dags.	Skýring	Hannað/Yfirfarið

VSB
VERKFRÆÐISTOFA
BÆJARHRAUN 20 • 220 HAFNARFJÖRÐUR • KENNIT. 710796-2899
vsb@vsb.is • Sími 585 8600 • Fax 585 8610 • www.vsb.is

Áritun sérhönnuðar
Sveinn Áki Sverrisson
Kt: 230855 5609 • aki@vsb.is

Verkheiti
DALSHRAUN 3
HAFNARFIRÐI

Verkhluti
Loftræsing
3. hæð
Grunnmynd 1

Hannað	Teiknað	Yfirfarið	Kvarði	Stærð
BS	BS	SÁS	1:50 / A1	-

Dags.	Verknr.	Teikning	Útgáfa
24.06.2013	07244	L1 031	B

V:\2007\07244\IT\07244-Dalshraun 3\Sheets\L01-L1-3.haed.dwg