


SNID
1:10

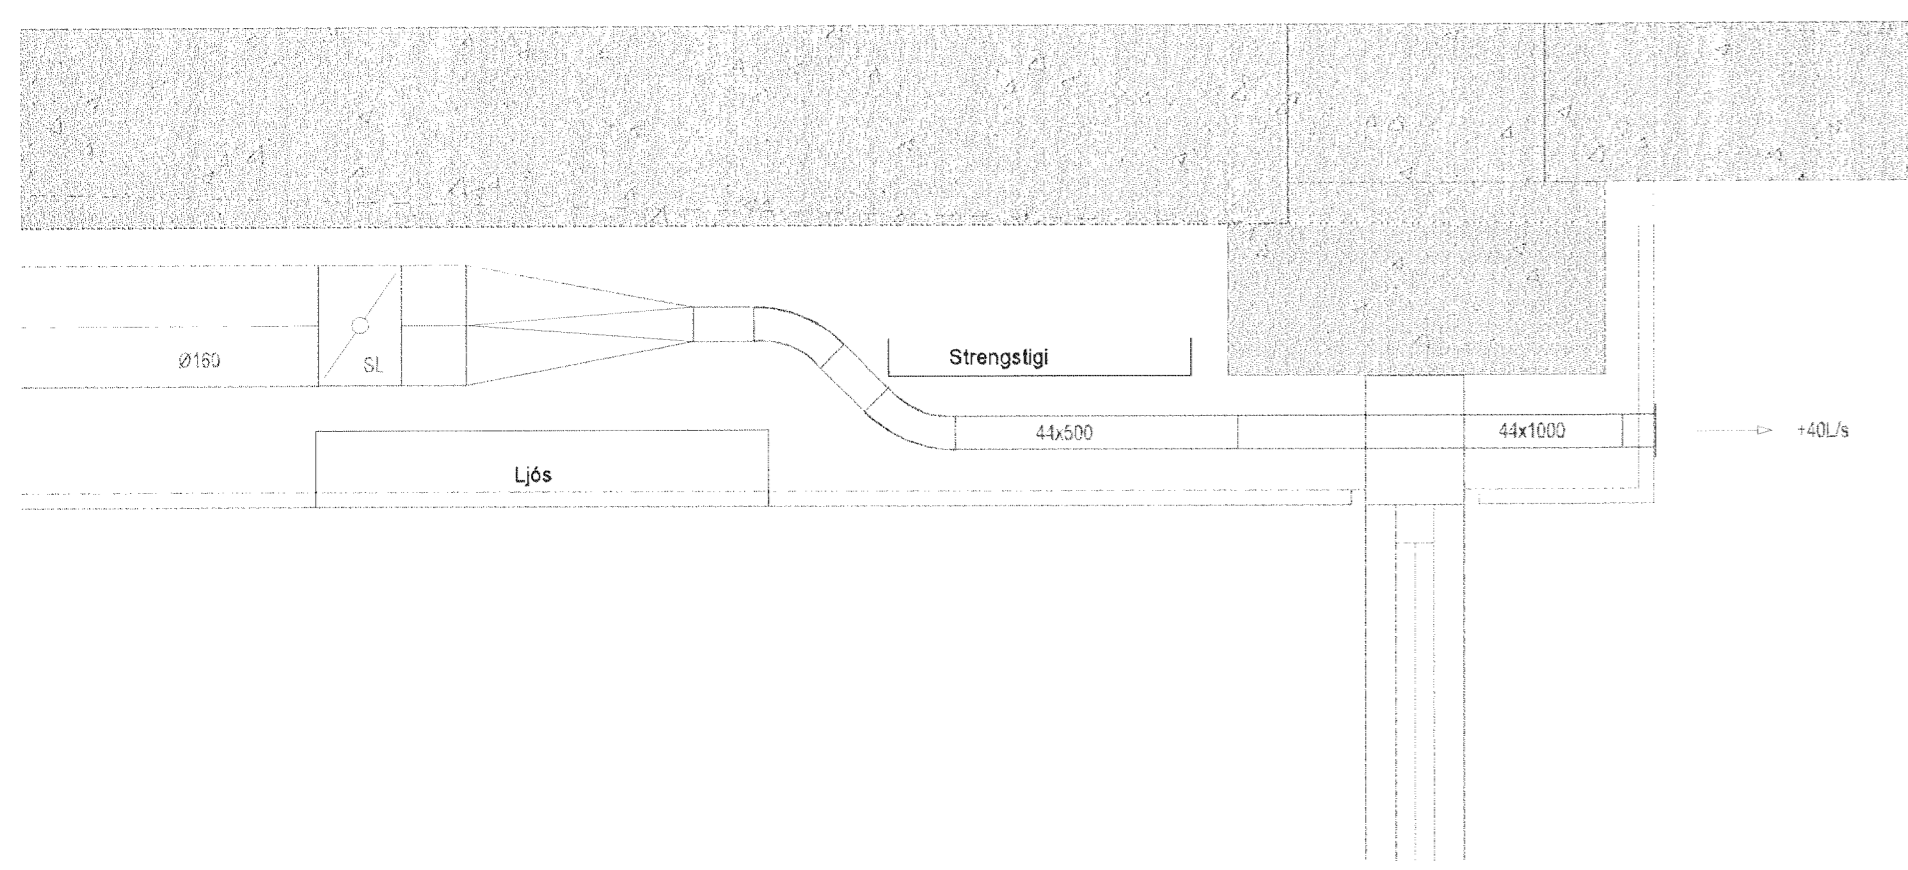

A 27.06.13 Lega loftaplana breyttist
Útg. Dags. Skýring Hannabryfirfrði BS/SÁS



VERKFRÆÐISTOFA

ÞEJARHRAUN 20 • 220 HAFNARFJÖRÐUR - KENNIT: 710796-2899
vsb@vsb.is • Sími 585 8600 • Fax 585 8610 • www.vsb.is

Áritun sérhönnuðar
Sveinn Áki Sveinsson
Kt: 230855 5609 • ak@vsb.is

Verkefni
DALSHRAUN 3
HAFNARFIRÐI

Verkhúti
Loftræsing
3. hæð
Grunnmynd 2

Hannað	BS	Teiknað	BS	Yfirfráð	SÁS	Kvarði	1:50	/ A1	Síða	-
Dags.	24.06.2013	Verkefni	07244	Teikning	L1 032	Útgáfa	A			

V:\3007\07244\1\07244-Dalshraun_3\Sheets\L1-3_hæð.dwg