



SNID
1:10



A
L1 041

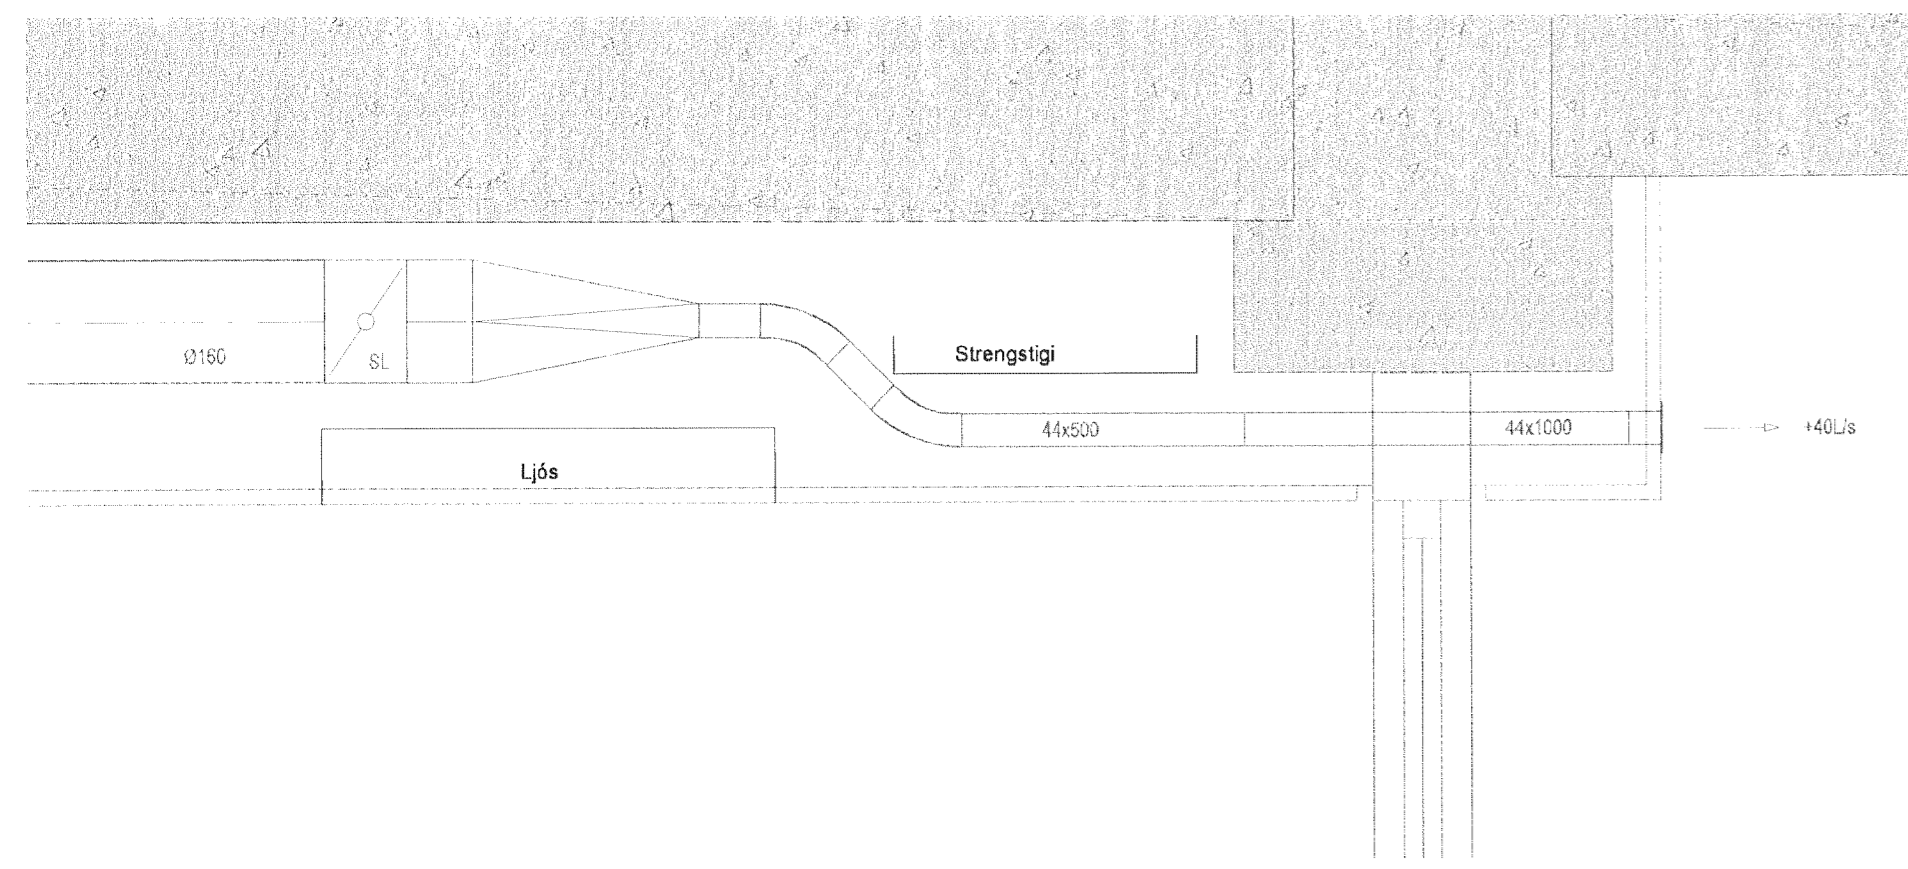

Samþykkt þann
10 JULÍ 2013
Byggingakulturráðgjafi í Hafnarfirði
F.h. Sigríður Láfn Ólafsson

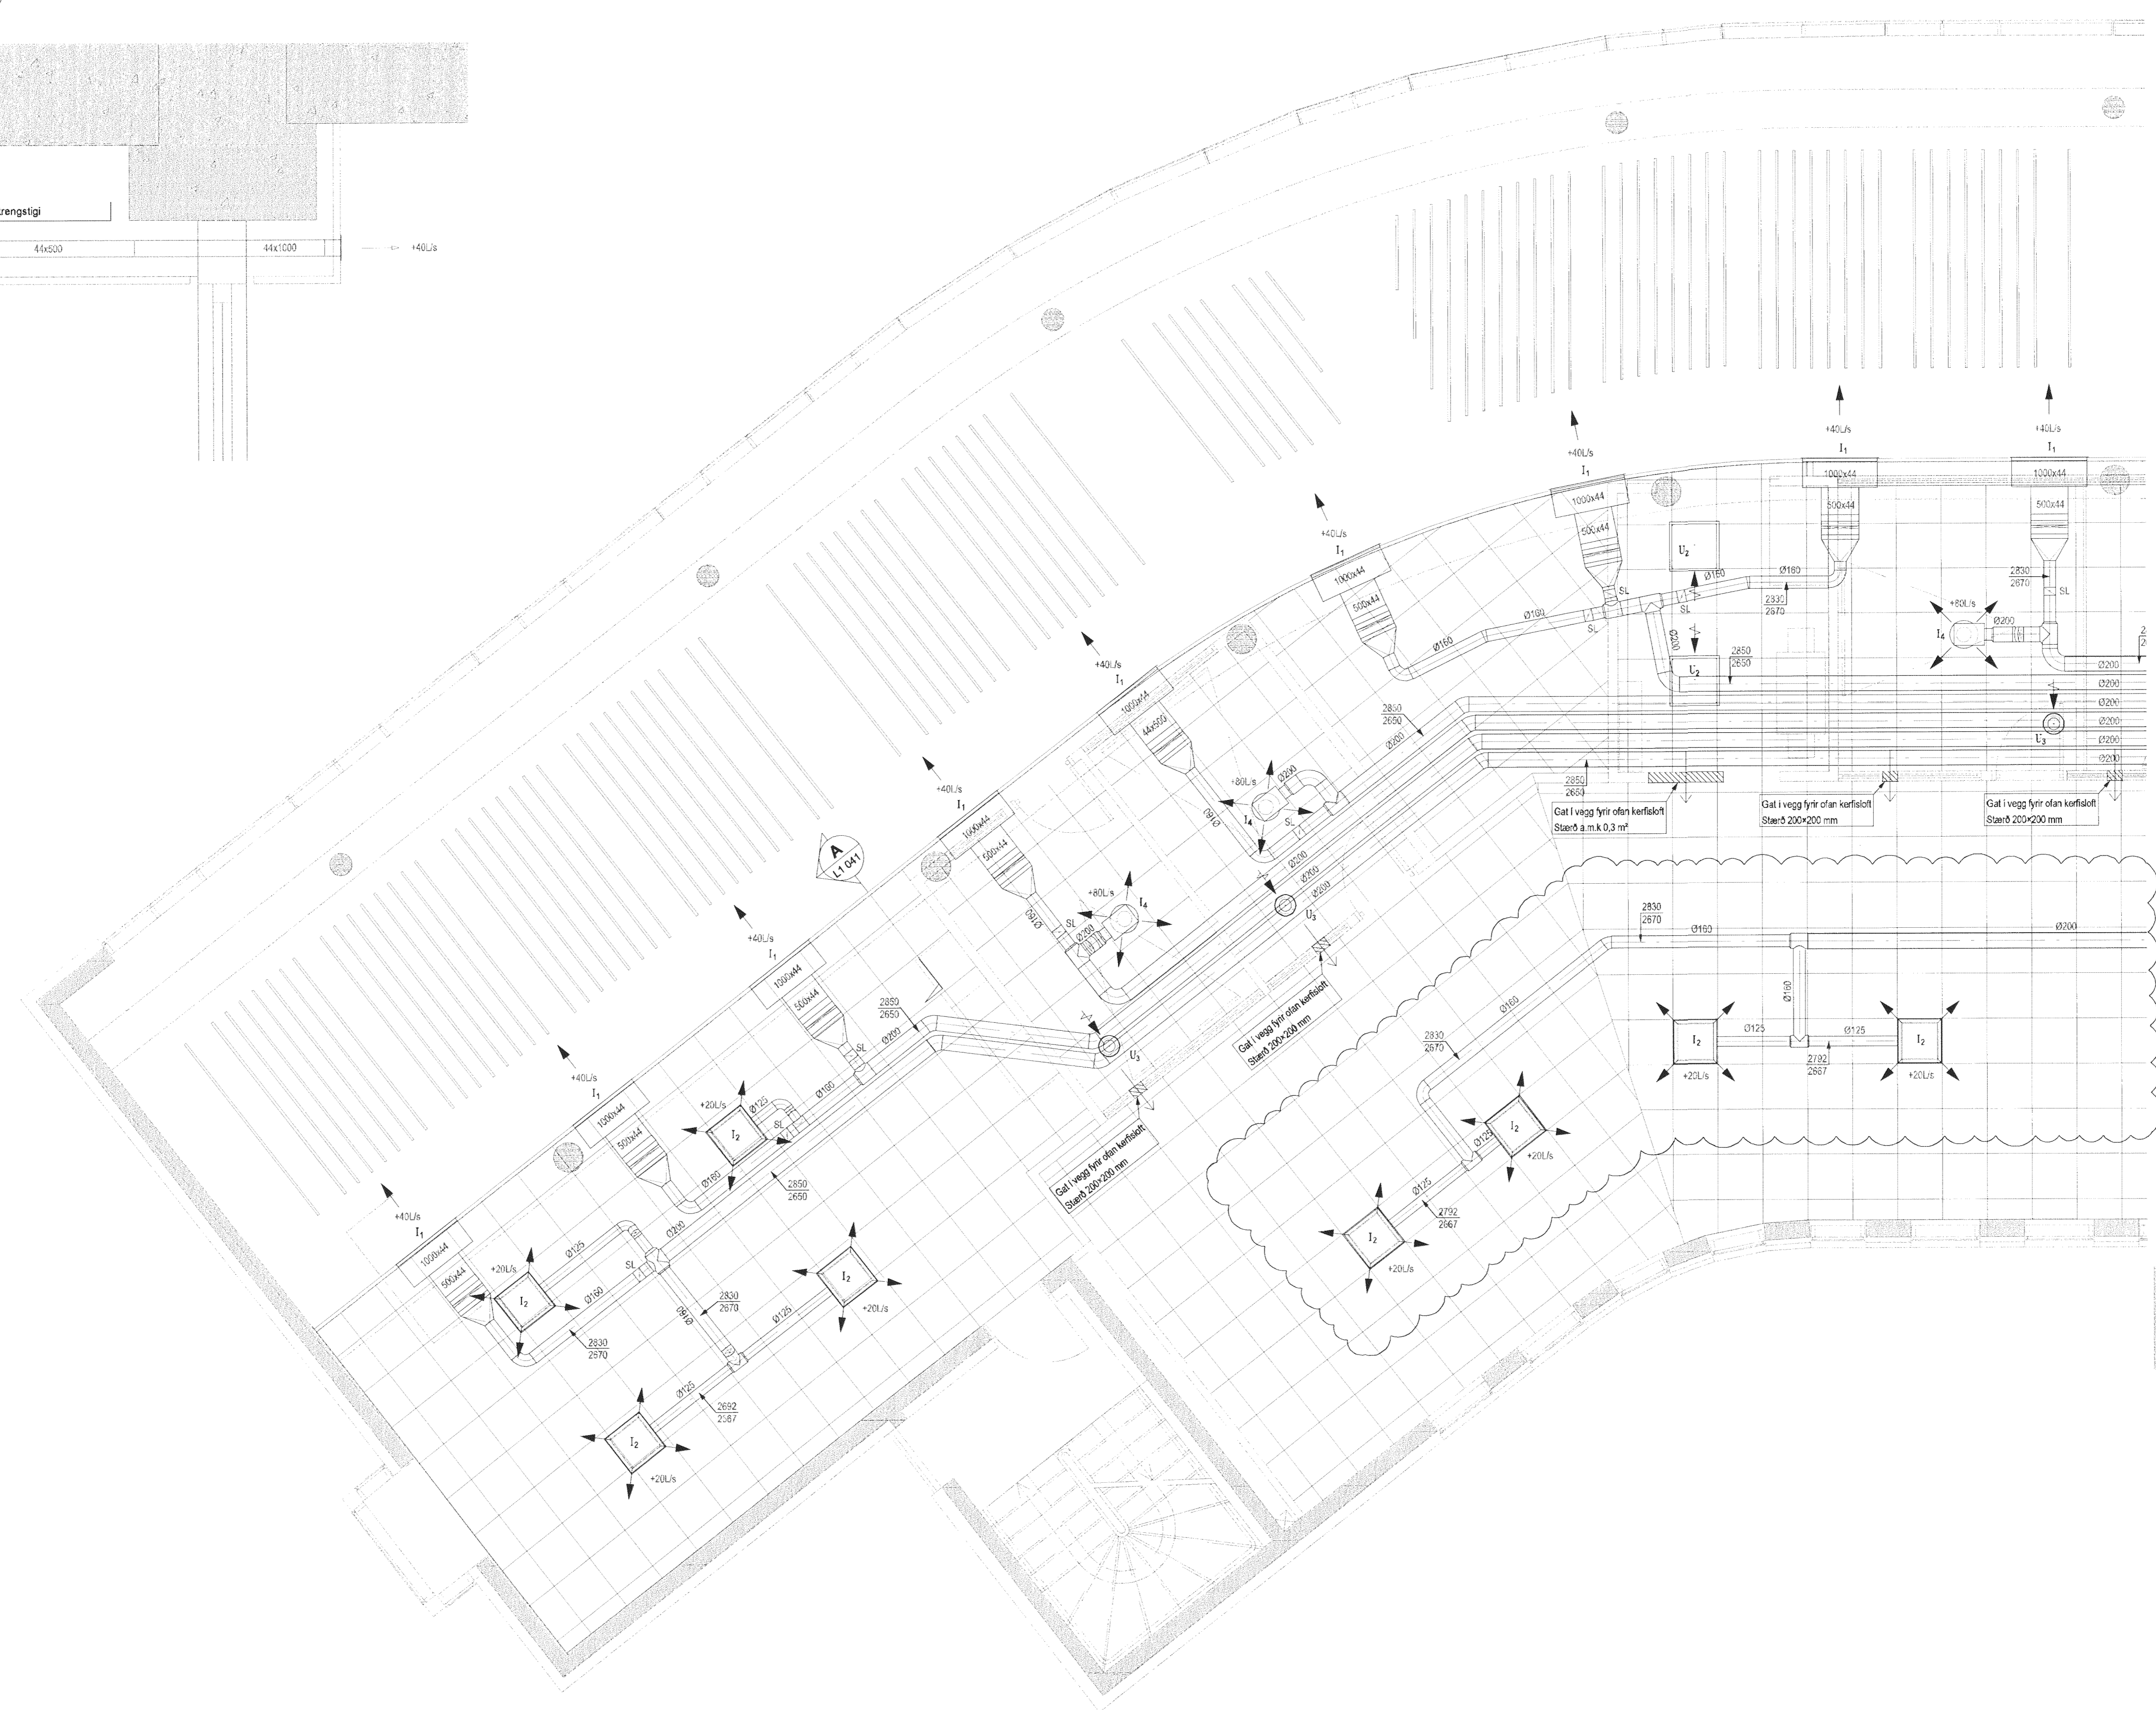

DALSHRAUN 3

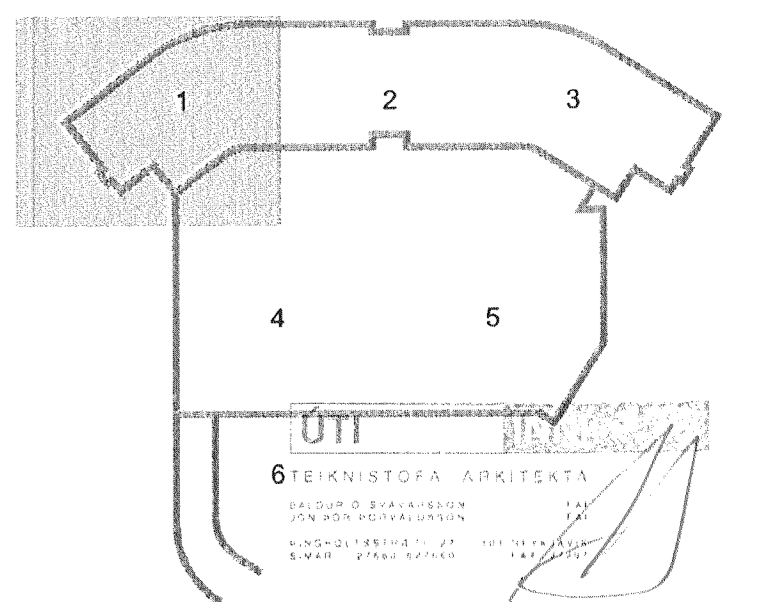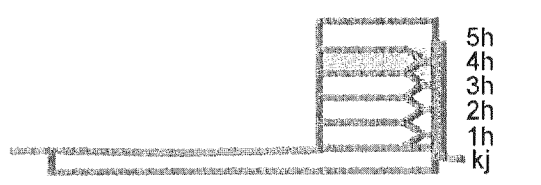

A 27.06.13 Lega loftaplana breyttist
Útg. Dags. Skýring Hannað Yfirfarir

VSB

VERKFRÆÐISTOFA

B.E.JARHRAUN 20 • 220 HAFNARFJÖRÐUR • KEHNIIT 710796-2899
vsh@vsh.is • Sími 585 8600 • Fax 585 8610 • www.vsh.is

Áritun séðhóruðar
Sveinn Áki Sverrisson
Kf. 230855 5609 • akig@vsh.is
Verkefnið

DALSHRAUN 3

HAFNARFIRÐI

Verkhúsið

Loftþræsing

4. hæð

Grunnmynd 1

Hannað BS	Teiknað BS	Yfirfarir SÁS	Kvarði 1:50	Síða / A1
Dags. 21.06.2013	Verkefni 07244	Teikning L1 041	Útgáfa A	