
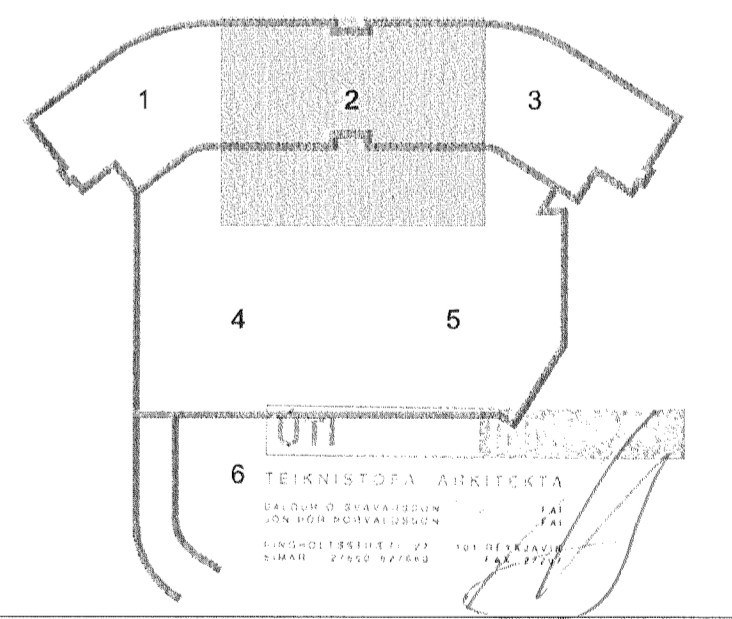
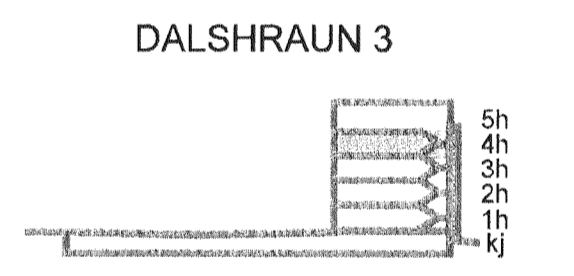


SNID A
1:10 L1 042

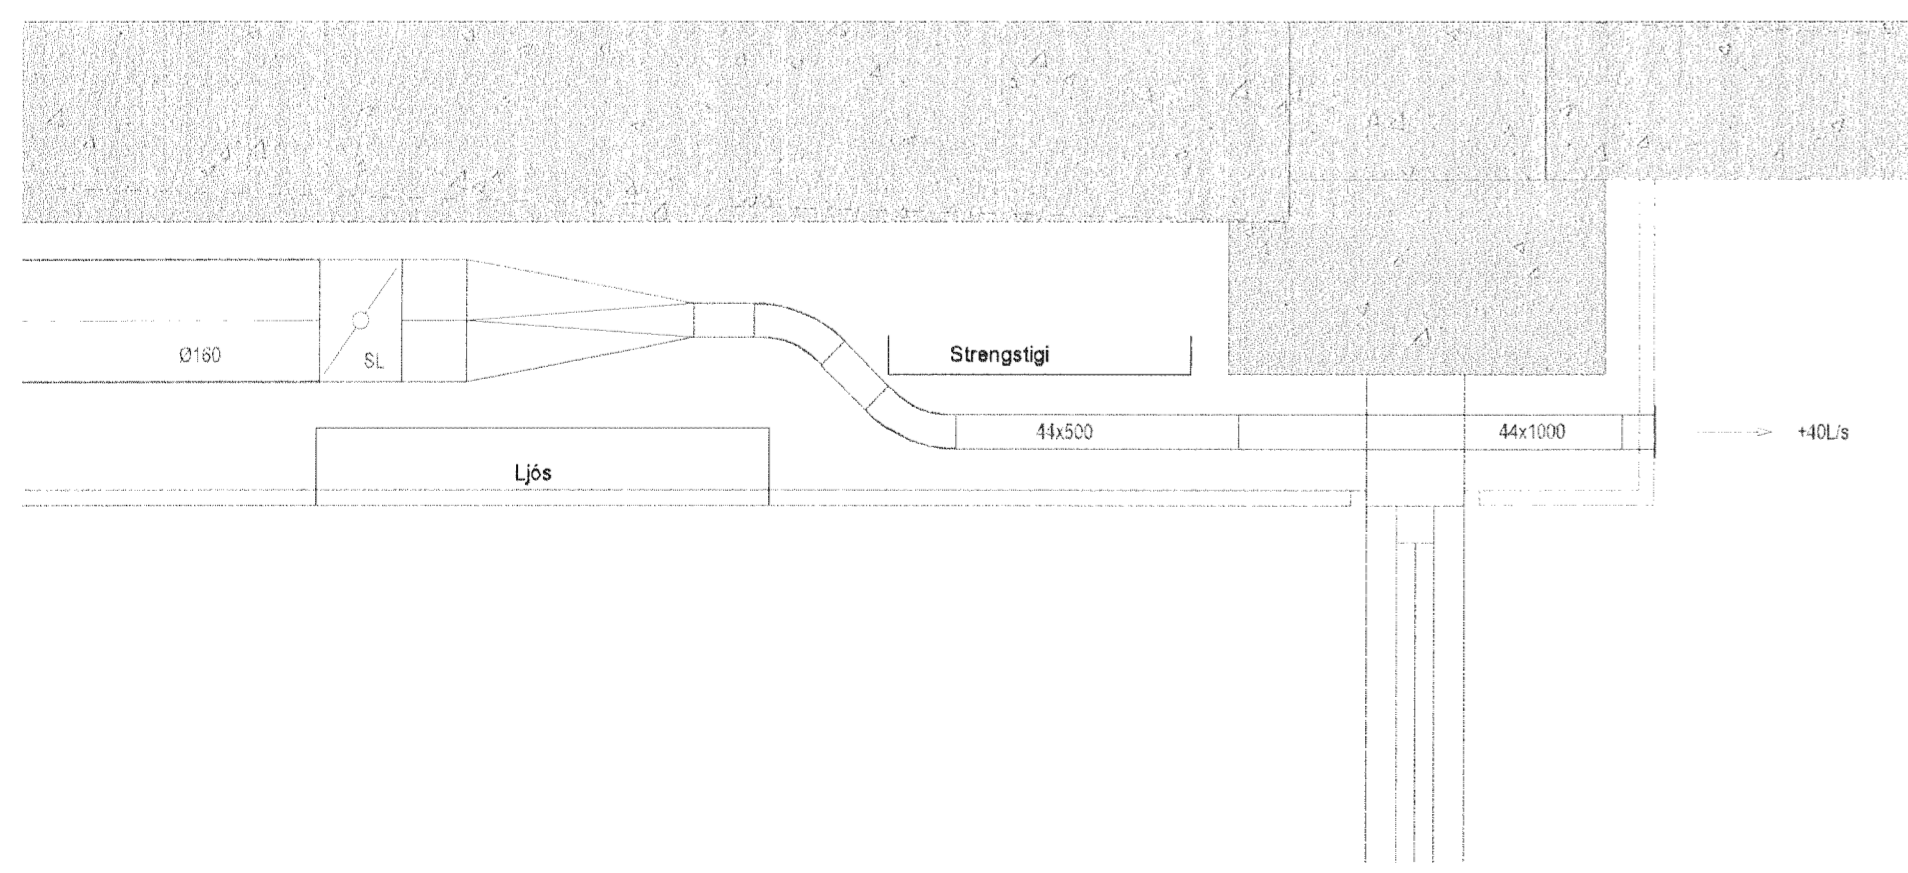

A 27.06.13 Lega loftaplana breyttist BS/SÁS
Útg. Dags. Skýring Hanna Ó. Yrffaró

VS

VERKFRÆÐISTOFA

BÆJARHRAUN 20 • 220 HAFNARFJÖRDUR • KENNIT. 710796-2899
vsb@vsb.is • Sími 585 8600 • Fax 585 8610 • www.vsb.is

Ártun sérhönnuðar
Sveinn Áki Sverrisson
Kt: 230855 5609 • aki@vsb.is
Verkefni
DALSHRAUN 3
HAFNARFIRÐI
Verkefni
Loftfræsing
4. hæð
Grunnmynd 2
Hanna Ó. Yrffaró
BS Teknið SÁS Kvali 1:50 / A1 Síða -
Dags. 21.06.2013 Verkefni 07244 Teikning L1 042 Útgáfa A