


- 3 Rafbúnaður staðsettur á strengstiga
 - 4 Gólfbrunnur
 - 5 Rafbúnaður staðsettur ofan við kerfi loft
 - 6 Rörendi ofan við niðurtakið loft
 - 7 Rafbúnaður staðsettur í innréttungu
 - 8 Rafbúnaður settur í langlænu á strengstiga
 - 9 Nánari staðsetning sjá arkitektakönnun
 - 10 Rafbúnaður staðsettur í tækjaskáp
 - 11 Dali inngangseining staðsett í dós
 - 12 Hæð búnaðar við kerfi loft
- Ljósakveikjagáðskatafr:
Litur bóksatafr. greinar eru stjálno frá einni töflu
Störr bóksatafr. samgönging stýring fyrir allt húsið. greinar eru í fleit en einni töflu

- Utánaliggjandi hátalan
- Innfelður hátalan
- Cat5e Styrkstíllir/valof
- 2x0,2mm skerm Hljóðnemli (Mic)
- Rúðubrotskynjari
- Árásarhnappur
- Hítaskynjari
- Vatnsskynjari



A 27.06.13 Rafhögn tekið úr skrifstofunni. JAR:ÖG
Útg. Dags. Skýring Hannad/Yfirfarid

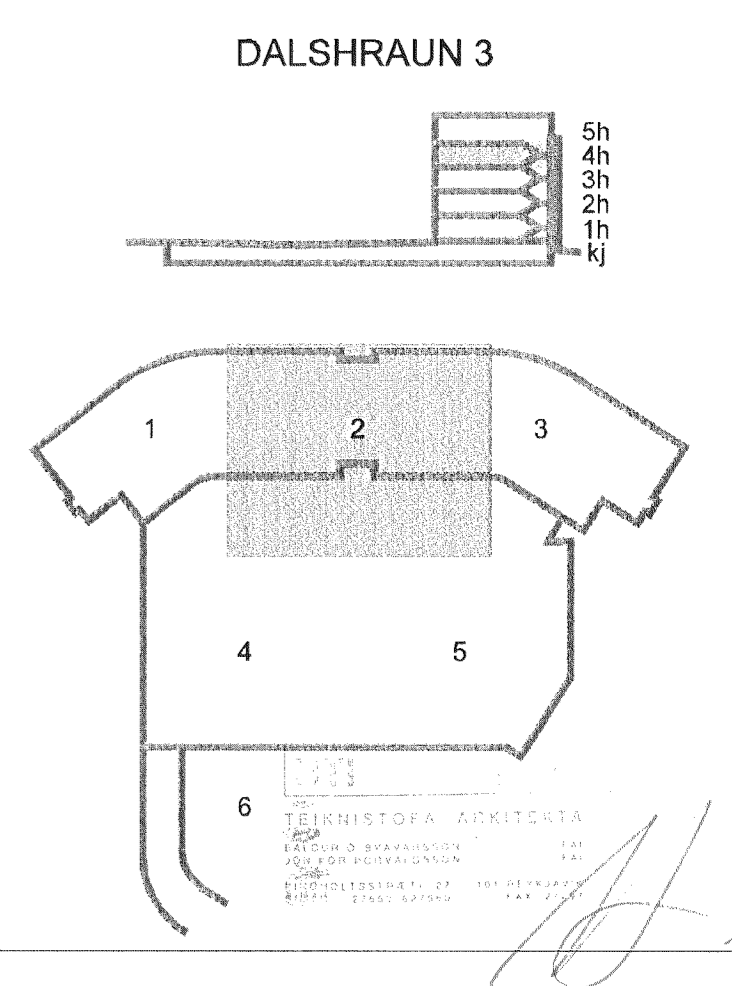

VERKFRÆÐISTOFA

BÚJARHRAUN 20 • 220 HAFNARFJÖRÐUR • KENNIT. 710706-2899
vsb@vsb.is • Sími 585 8600 • Fax 585 8610 • www.vsb.is

Áritun sérhönnuðar			
Örn Guðmundsson			
Kt: 220961 2739 • orn@vsb.is			
Verkhliut			
DALSHRAUN 3			
HAFNARFIRÐI			
Verkhliut			
Rafkerfi			
Smáspenna 4.hæð			
Grunnmynd 2			
Hannad	Teiknað	Yfirfarid	Kvarði
VD	VD	BSG	1:50
Dags.		Verkhliut	Teikning
03.06.2008		07244	R3 042
		Síða	
		/ A1	
		-	
		Útgáfa	
		A	