


DALSHRAUN 3

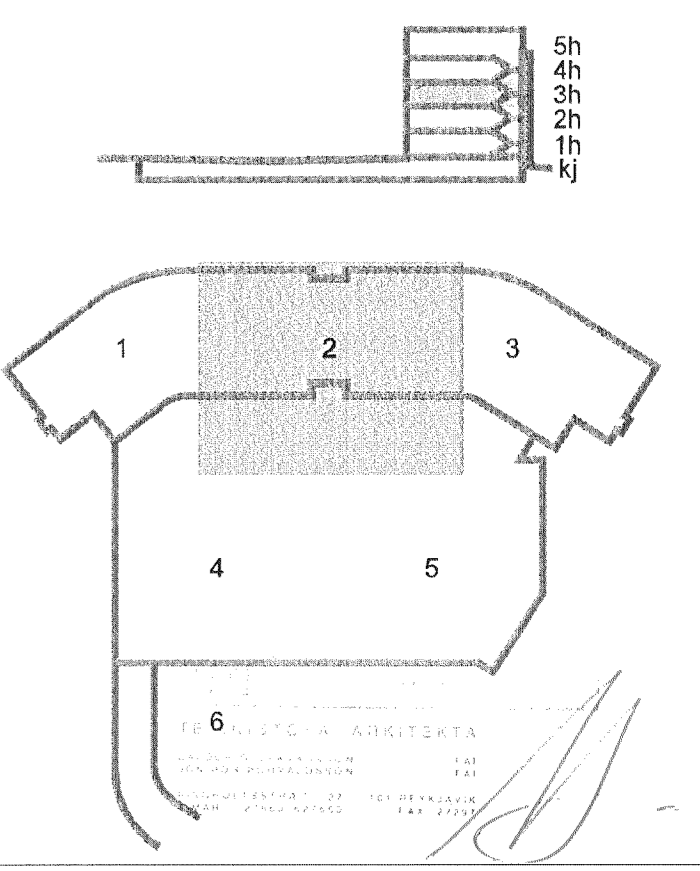

A 27.06.13 Rafloagn teiknuð í skrifstofunými BSG/OG
Útg. Dags. Skýring Hannas/Yfirfarir



VERKFRÆÐISTOFA

B/E: JARHRAUN 20 • 220 HAFNARFJÖRDUR • KENNIT 710796-2899
vsb@vsb.is • Sími 585 8600 • Fax 585 8610 • www.vsb.is

Áritun sérhönnuðar
Óm Guðmundsson
Kl. 220981 2739 • om@vsb.is
Verkefni
DALSHRAUN 3
HAFNARFIRÐI

Verkefni
Rafkerfi
Lágspenna 3 hæð
Grunnmynd 2

Hannað	Teiknað	Yfirfarir	Kvarði	Síða
VD	VD	BSG	1:50	/ A1
Dags.	Verkefni	Teikning	Útgáfa	
03.06.2008	07244	R1 032	A	