



Samþykkt þann
10 JULÍ 2013
Byggingatulltrúnni í Hafnarfirði
F.h. Brynjar Rafn Ólafsson

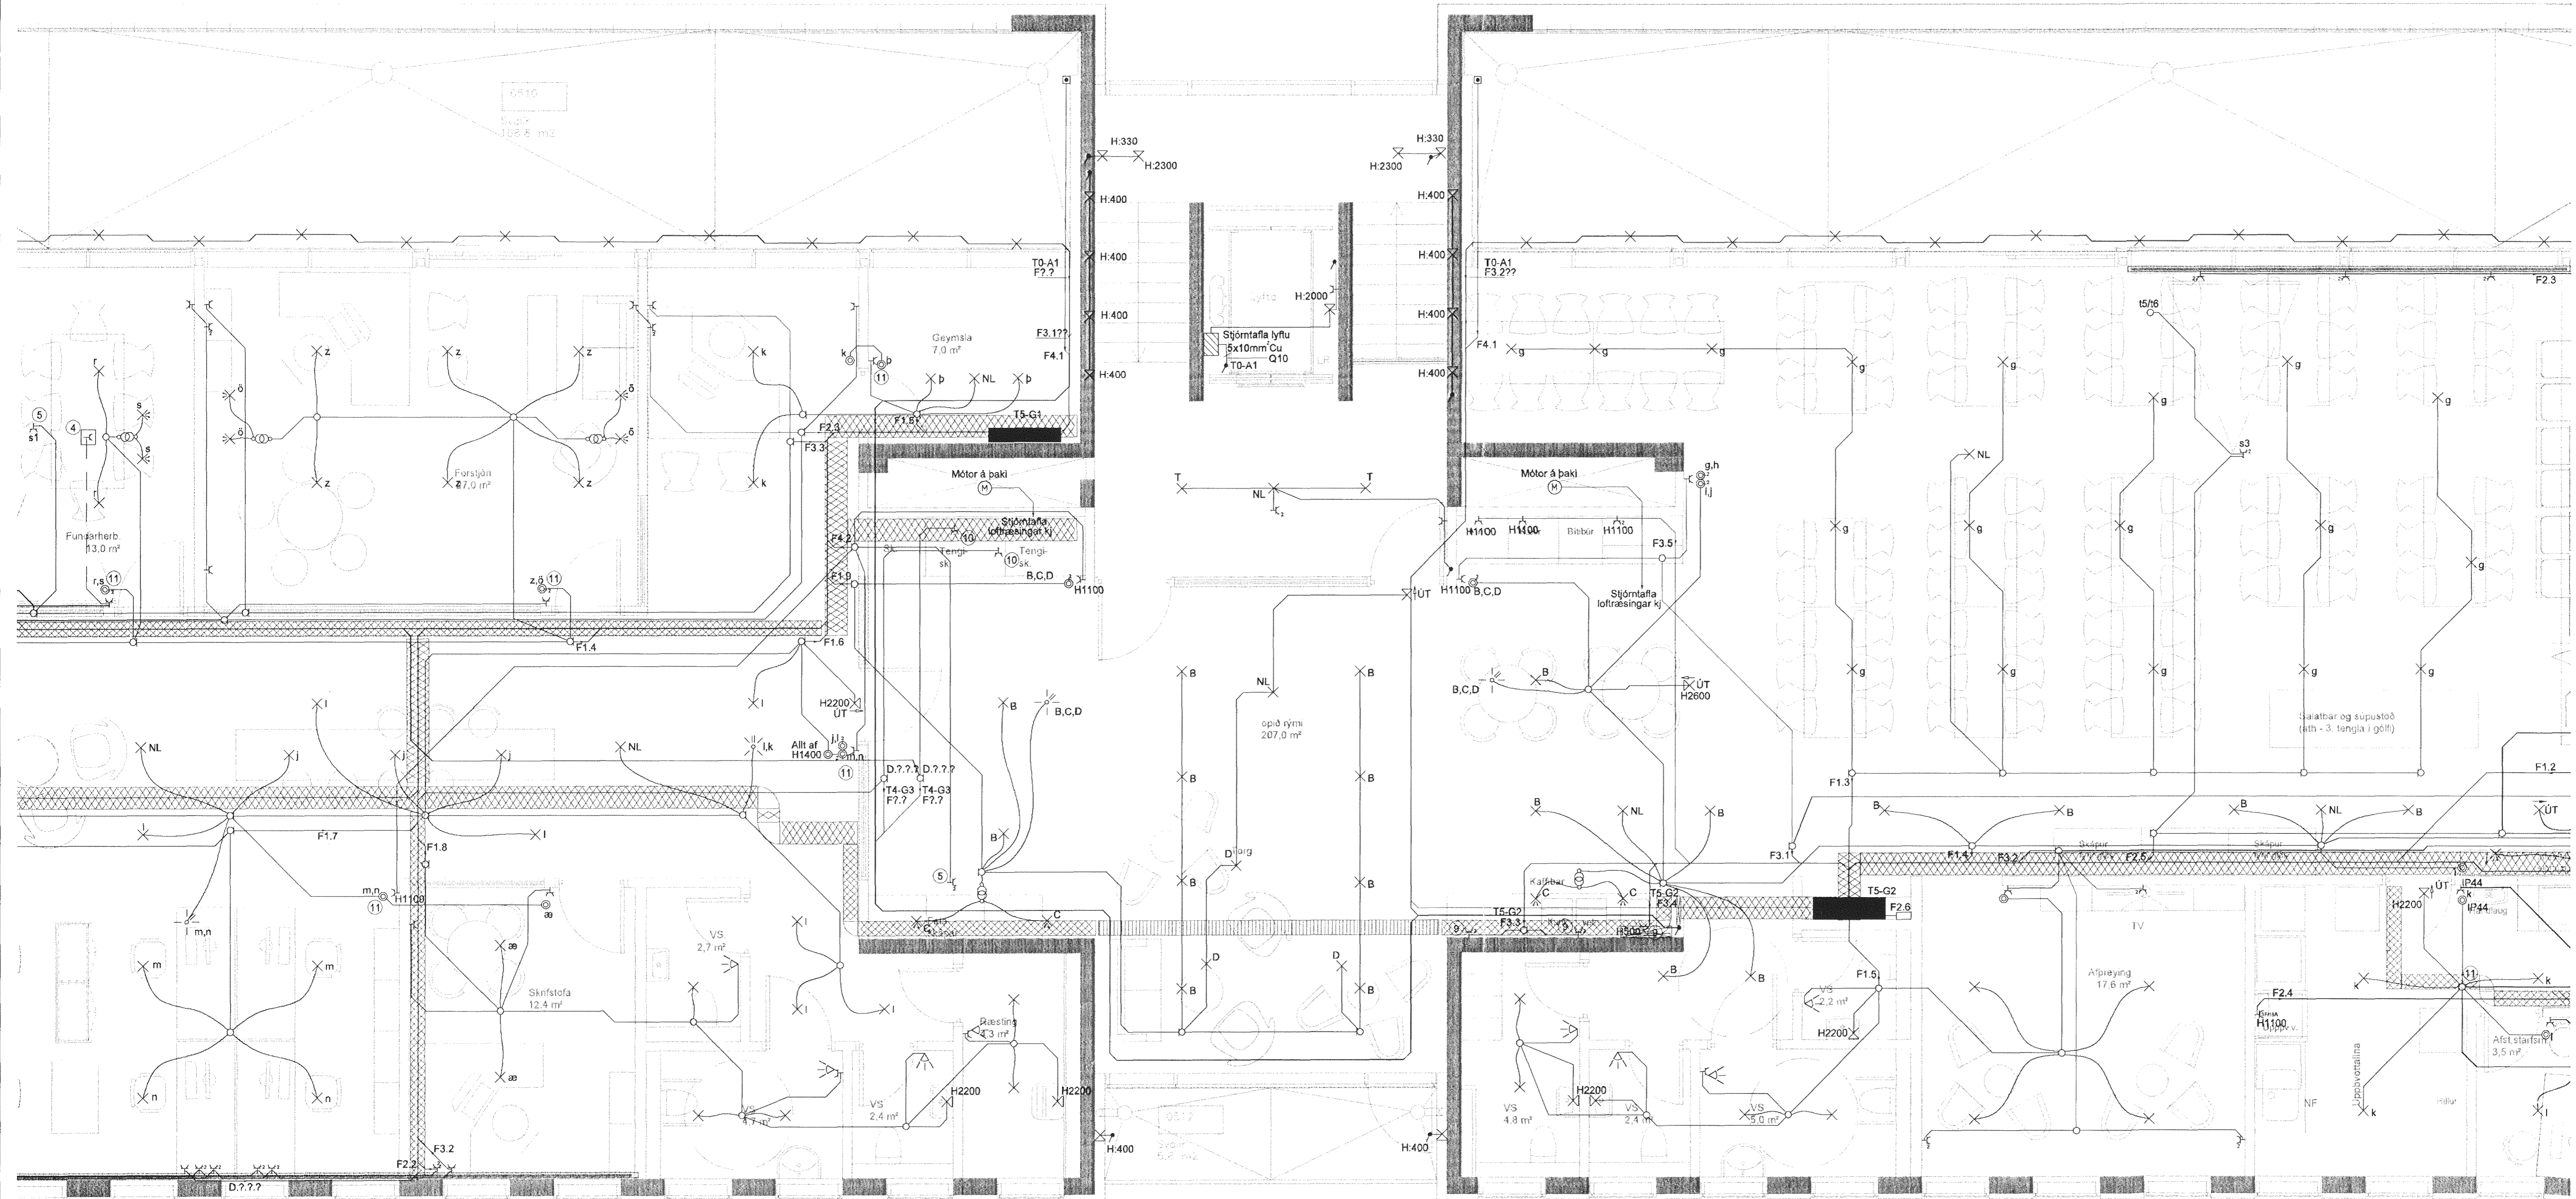

DALSHRAUN 3

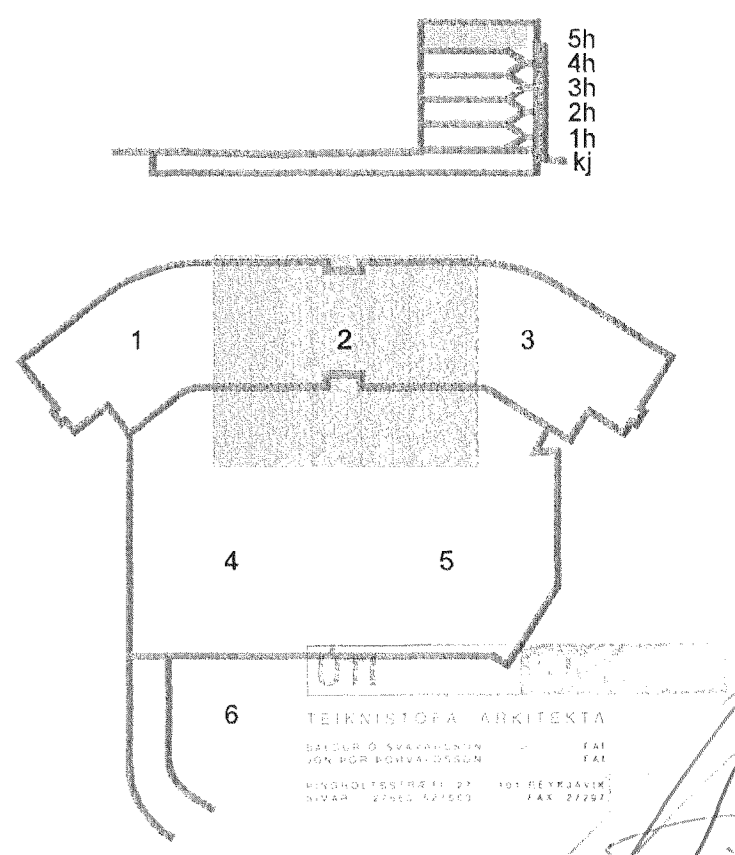

A 02.07.13 Rafn í skrifstofu og br. á rafn. í tröppum (miðrym) BSG/ÖG
Útg. Dags. Skýring Hanna & Yrifa



VERKFRÆÐISTOFA

BÆJARHRAUN 20 • 220 HAFNARFJÖRÐUR • KENNIT. 710796-2899
vsb@vsb.is • Sími 585 8600 • Fax 585 8610 • www.vsb.is

Artun sérhönnuðar
Örn Guðmundsson
Sí: 220961 2739 • orn@vsb.is

Verkefni
DALSHRAUN 3
HAFNARFIRÐI

Verkhúsi
Rafkerfi
Lágspenna 5.hæð
Grunnmynd 2

Hannað VD	Teiknað VD	Yfirfarið BSG	Kvarði 1:50	/ A1	Síða
Dags. 03.06.2008	Verkefni 07244	Teikning R1 052	Útgáfa A		

V:\2007\07244\07244-Dalshraun 3\Sheet\06\07244-R1-5.hæð.dwg