

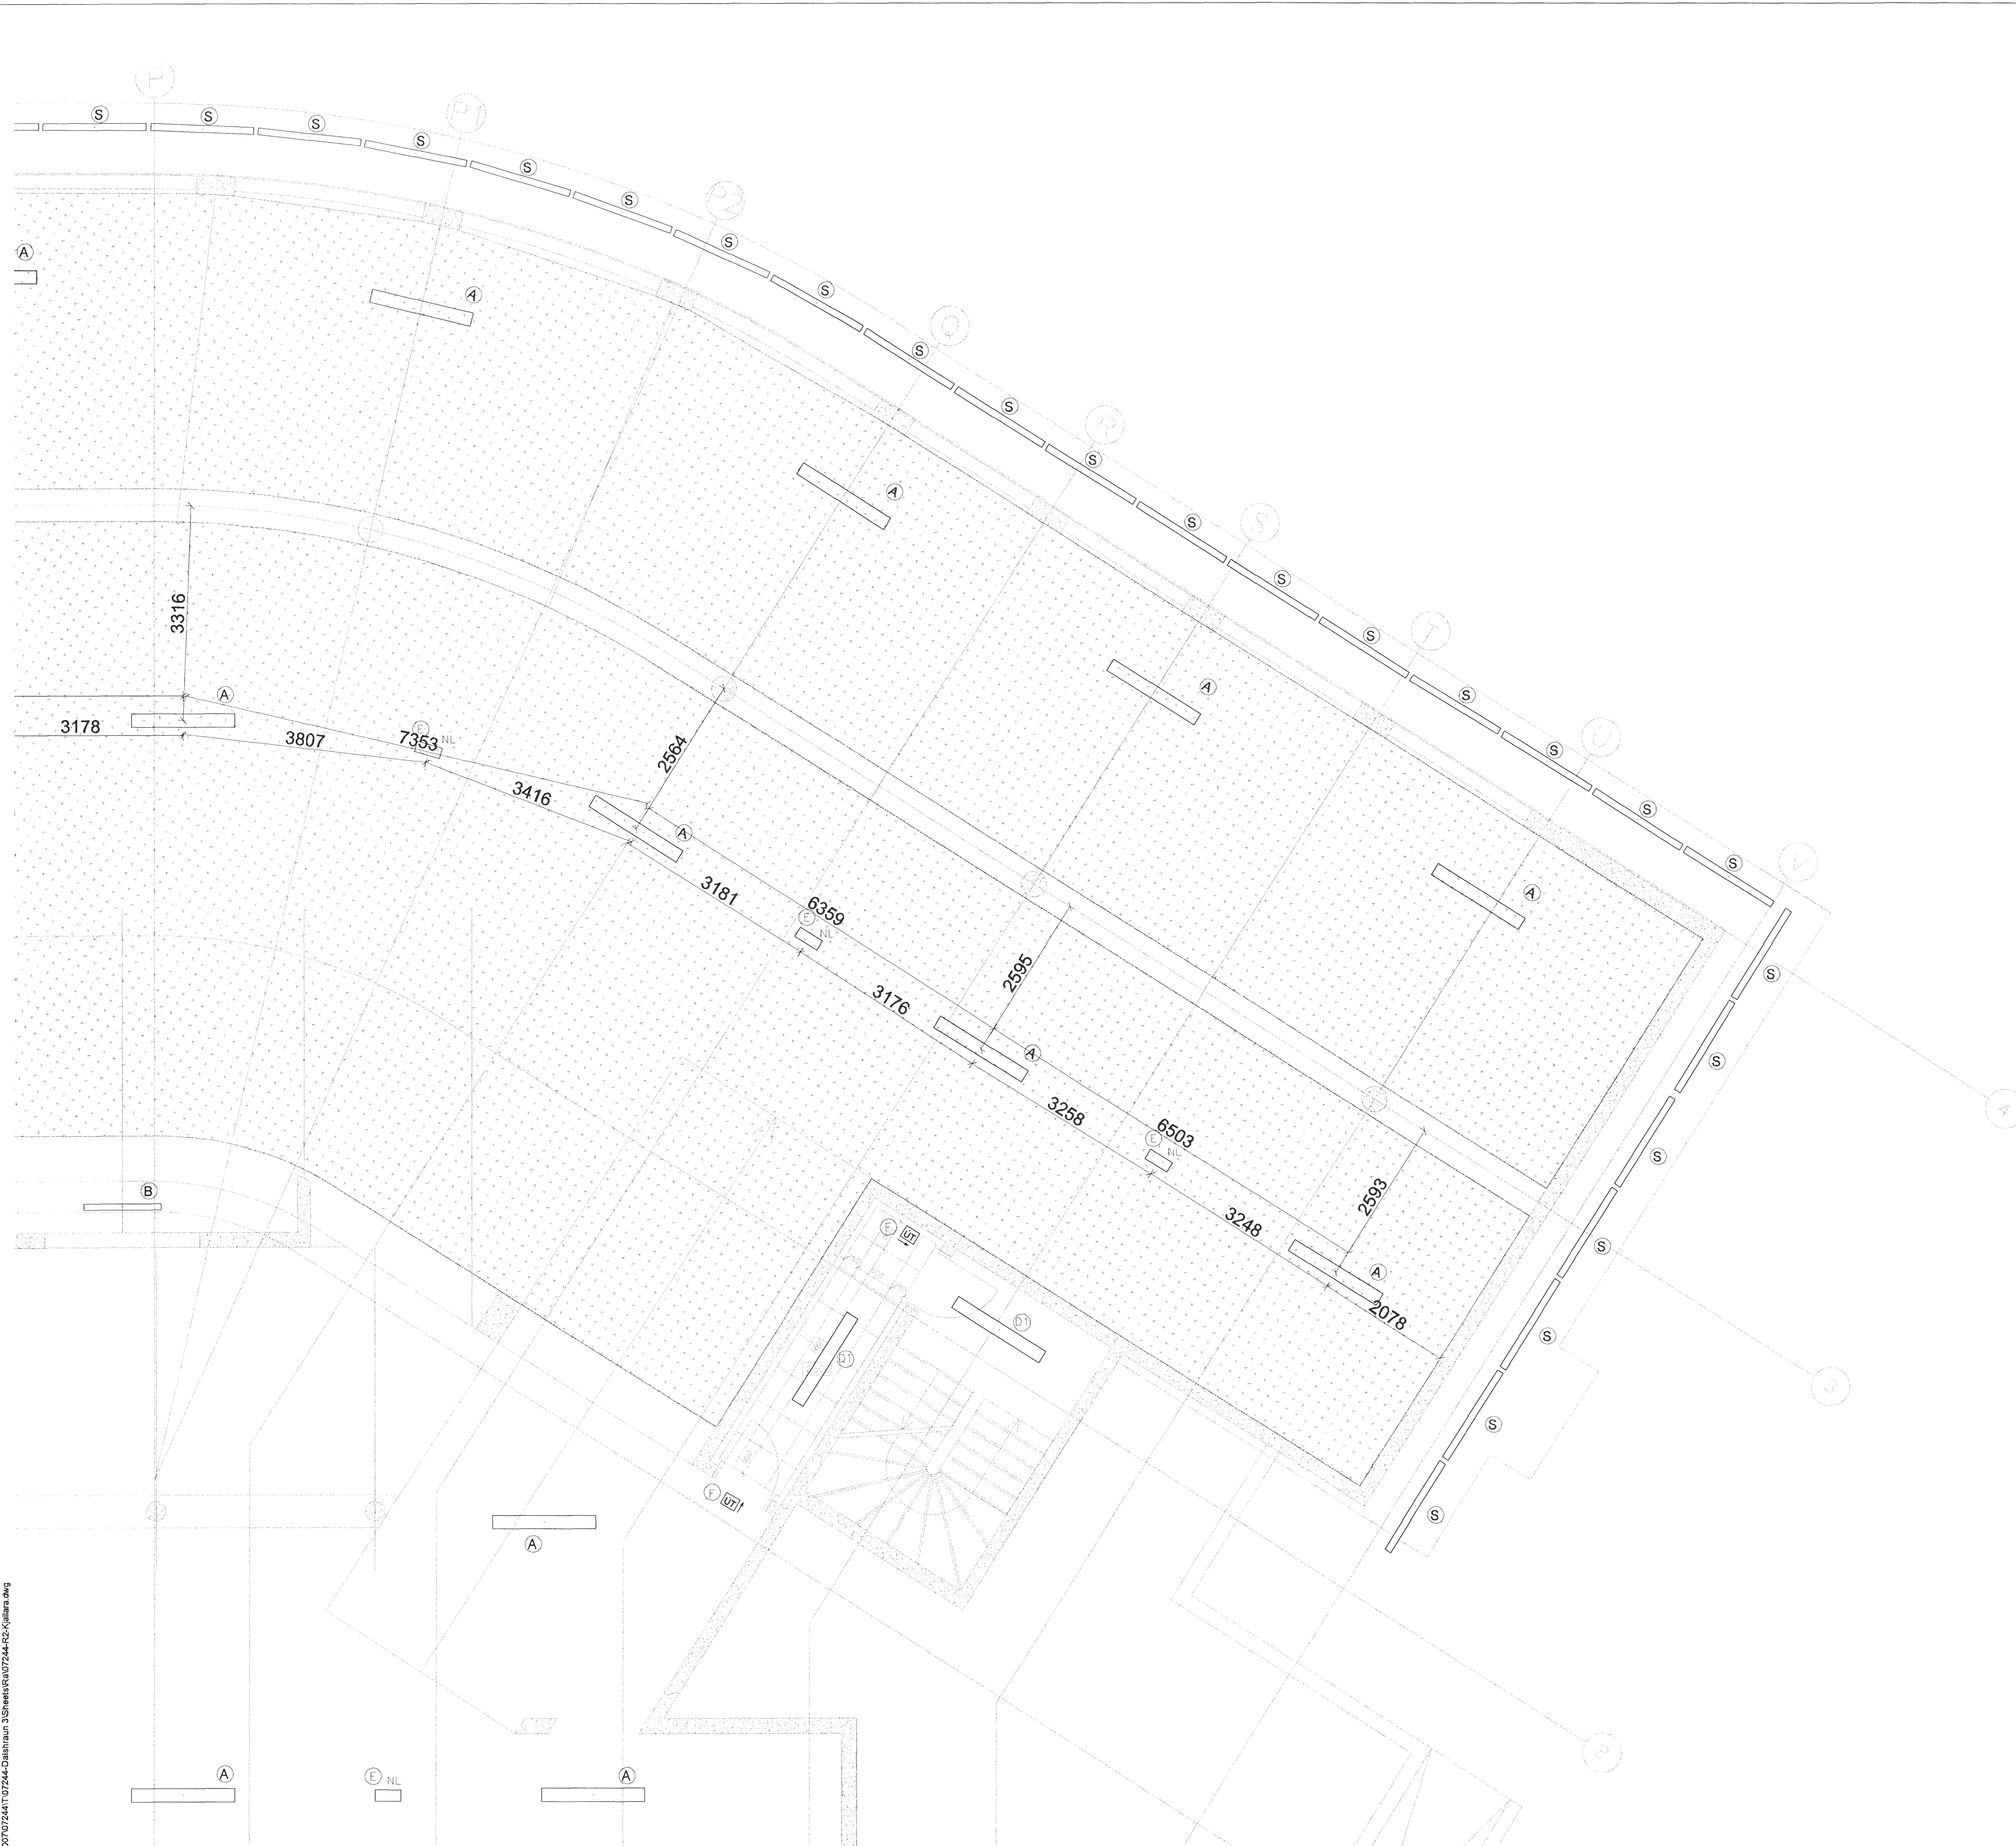


Byggingafultrúi Hafnarfjarðar
Móttekið þann
12 JUN 2013

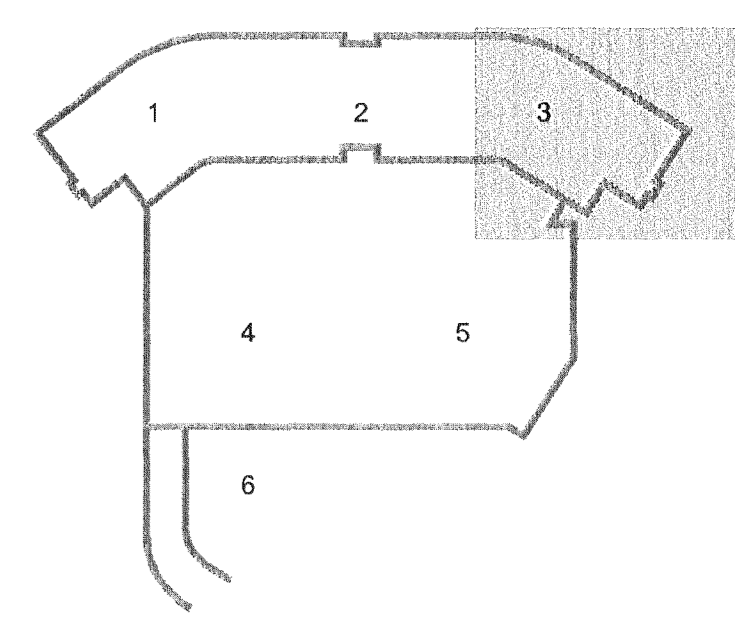

ÚTI
ARKITEKTAR
Jón Þór Þorvaldsson A.M.B.A.
Kt. 021256 7579

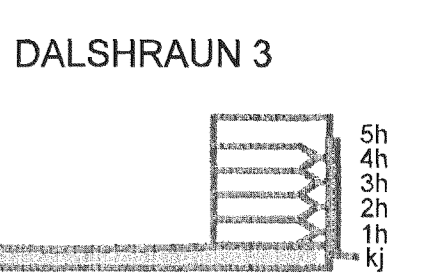

A 10.06.13 Lampar færðir v/ sprinklers BSG/OÖ
Útg. Dags. Skýring Hannað/Yfirfarið

VSB

VERKFRÆÐISTOFA

ÞEJARHRAUN 20 • 220 HAFNARFJÖRÐUR • KENNIT. 710706-2899
vsb@vsb.is • Sími 585 8600 • Fax 585 8610 • www.vsb.is

Áritun sérhönnuðar					
Örn Guðmundsson					
Kt. 220661 2739 • orn@vsb.is					
Verkefni:					
DALSHRAUN 3					
HAFNARFIRÐI					
Verkhúti:					
Rakkerfi					
Lampaplan kjallara					
Grunnmynd 3					
Hannað	Teiknað	Yfirfarið	Kvarði	Síða	
VD	VD	BSG	1:50	/ A1	-
Dags.	Verkefni	Teikning	Útgáfa		
03.06.2008	07244	R2-03	A		

V:\30307\24\11\07244-Dalshraun 3\Skemur\07244-R2-Kjallara.dwg