
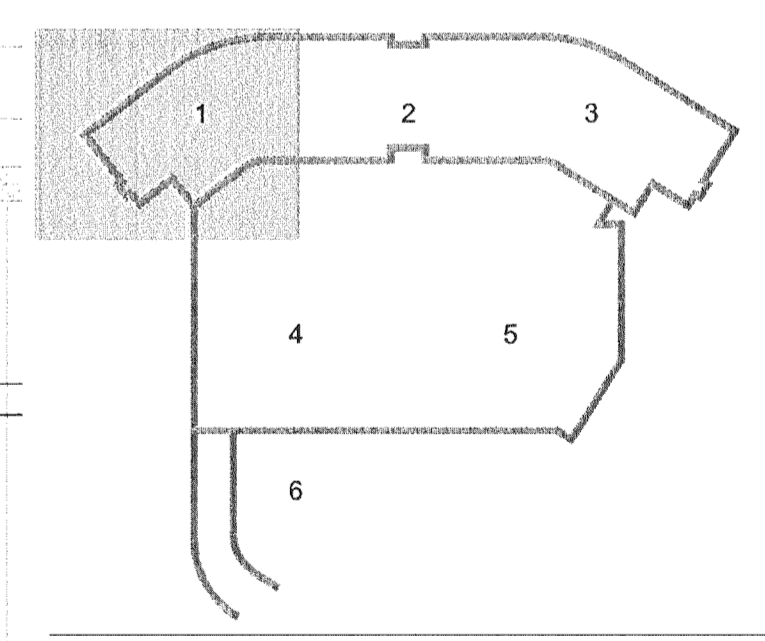


Byggingafultrúi Hafnarfjarðar  
Móttekið þann  
12 JUN 2013

ÚTI  
ARKITEKTAR  
Jón Þór Þorvaldsson A.L. BSG  
Kt. 0212567579

DALSHRAUN 3

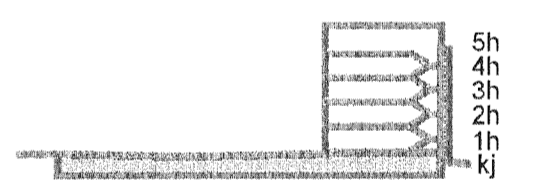

A 10.06.13 Lampar færðir v/ sprinklers BSG/ÖG  
Útg. Dags. Skýring Hanna Á Yrfafríð

**VSB**

VERKFRÆÐISTOFA

B/ÆJARHRAUN 20 • 220 HAFNARFJÖRÐUR • KENNIT. 710796-2899  
vsb@vsb.is • Sími 585 8600 • Fax 585 8610 • www.vsb.is

Áritun sérhönnuðar  
Örn Guðmundsson  
Kt. 2209612739 • orn@vsb.is

Verkhúsi  
**DALSHRAUN 3**  
**HAFNARFIRÐI**

Verkhúsi  
Rafkerfi  
Lampaplan kjallara  
Grunnmynd 1

Hannað	Teiknað	Yfirfarið	Kvarði	/A1	Síða
VD	VD	BSG	1:50	/A1	-
Dags.	Verkefni	Teikning	Útgáfa		
03.06.2008	07244	R2 -01	A		

V:\2007\07244\1\07244-Dalshraun\_3\Sheets\RA\07244-R2-Kjallara.dwg