



Samþykkt þann

11 JAN 2013


Byggingafulltrúinn í Hafnarfirði  
F.h. Sigurður Steinar Jónsson

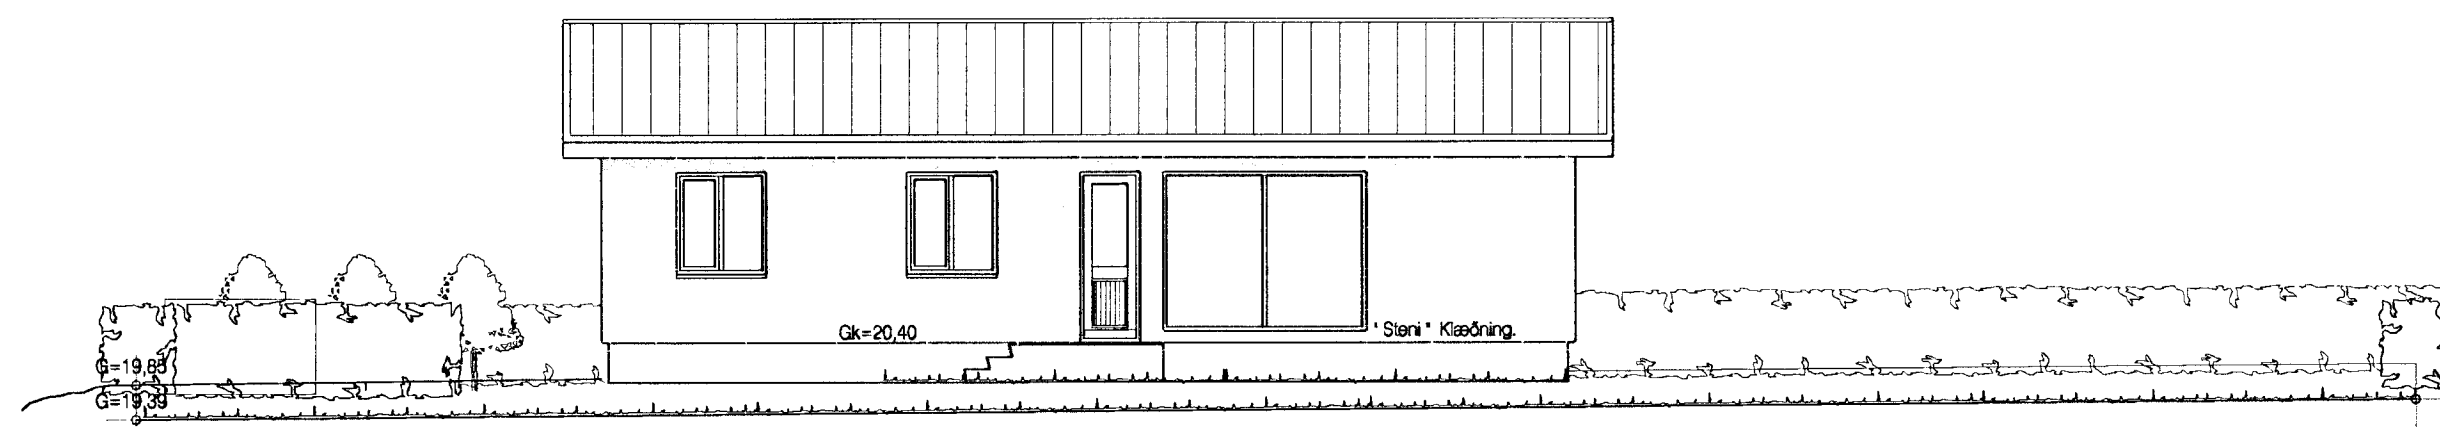


Suðurhlið. 1:100

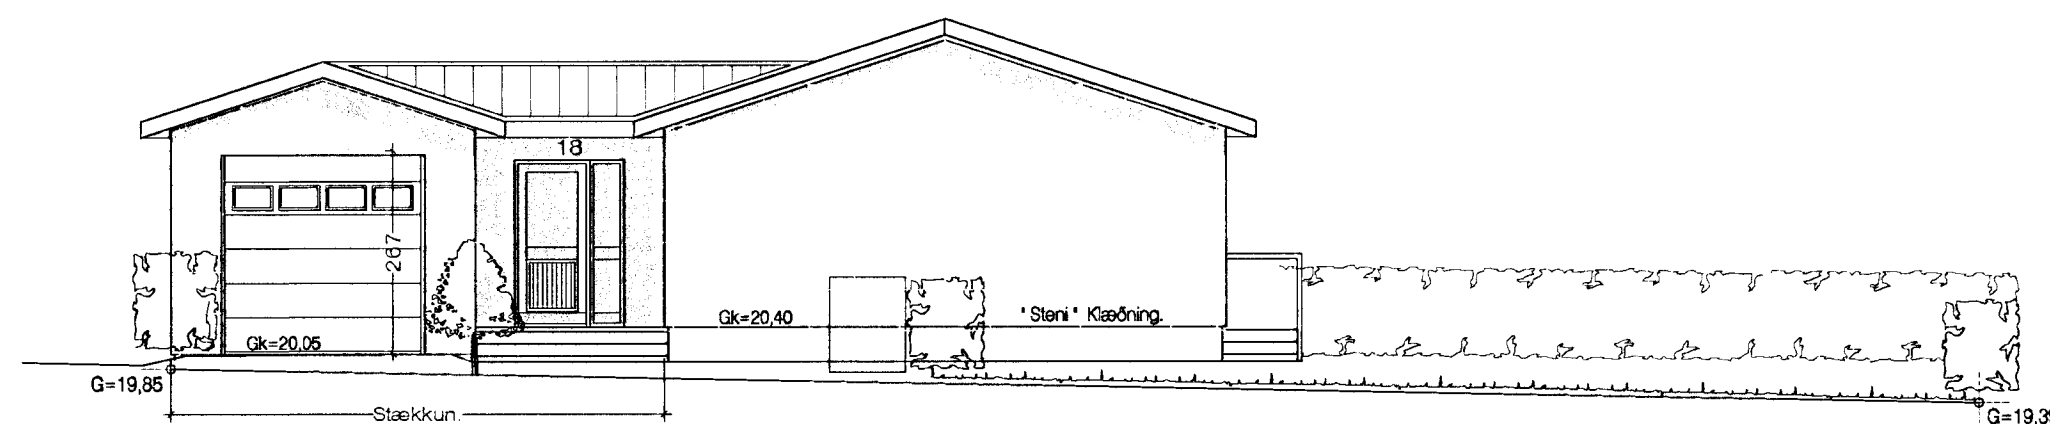

Vesturhlið. 1:100

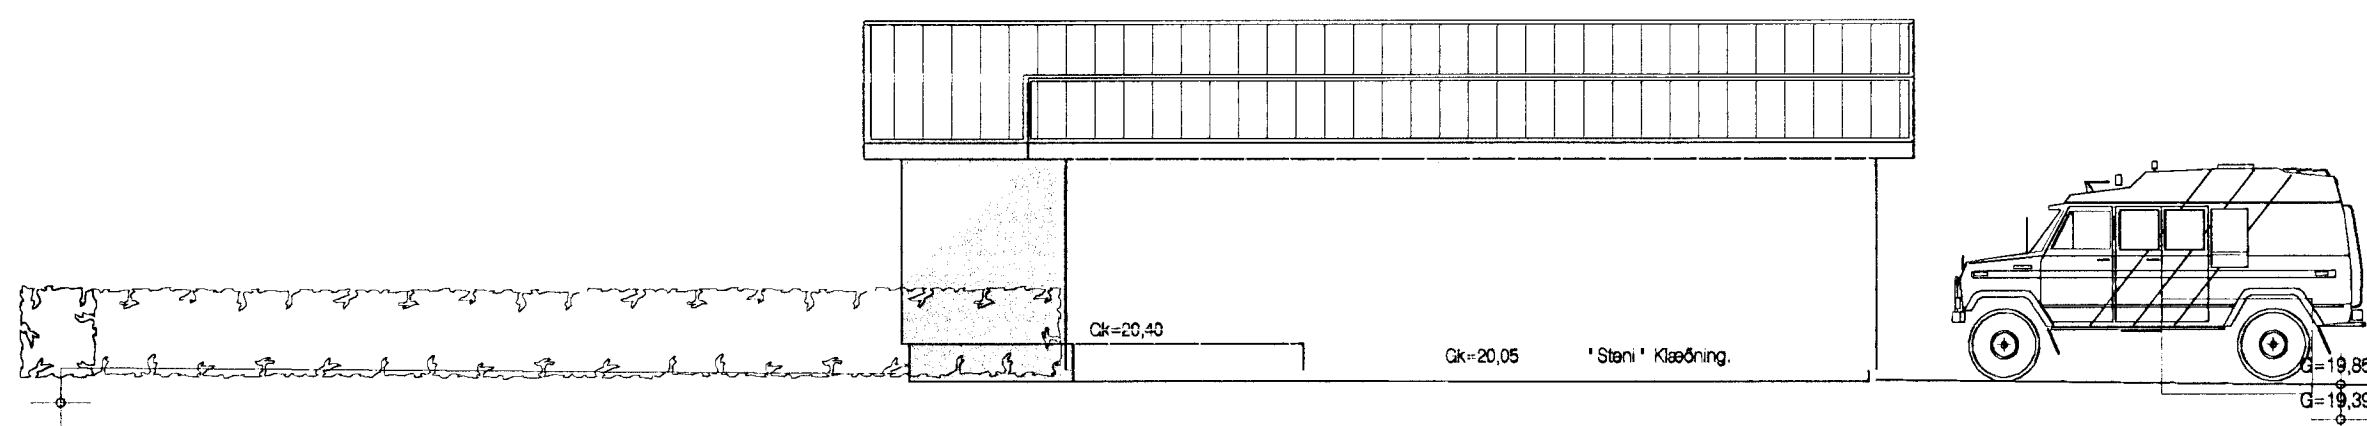

Norðurhlið. 1:100

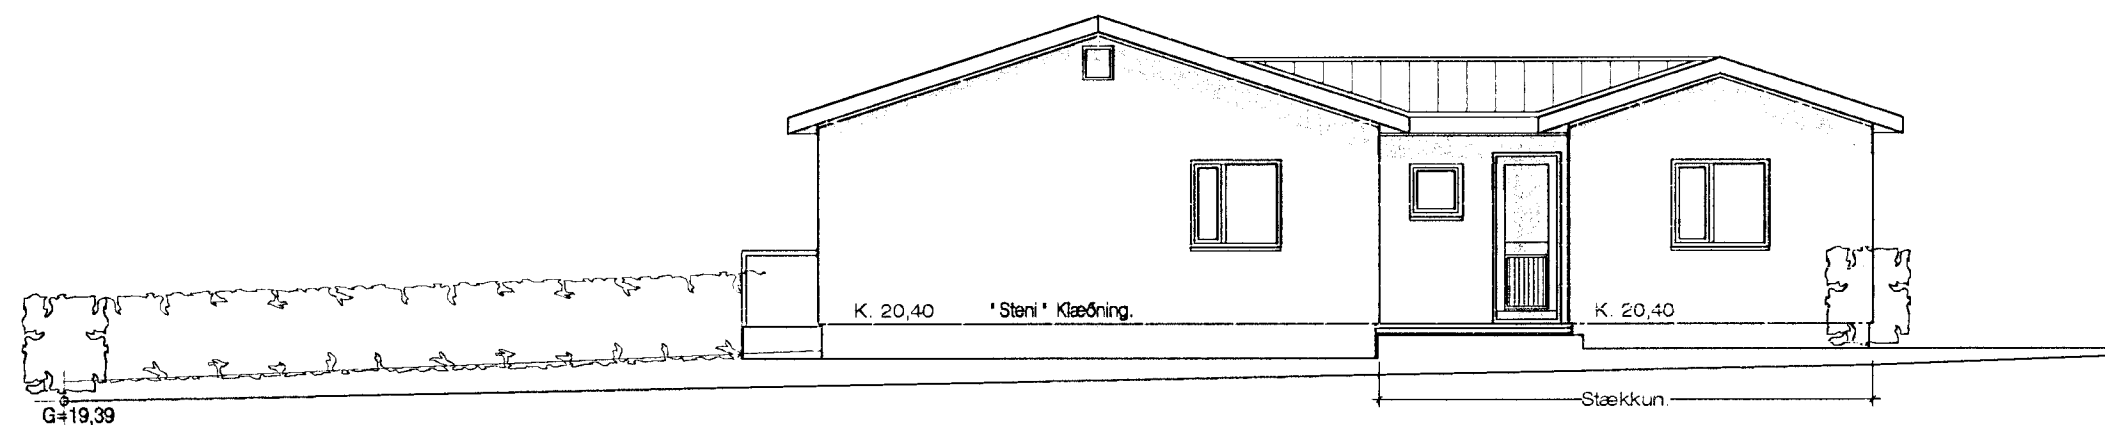

Austurhlið. 1:100

Breytt 30. - 11. - 2012

Breytt stærð og lögun á gluggum á austur og suðurhlið.  
Breytt klæðningu á bílgeymslu, eldri hluti hússins klæddur að utan m. "STENI"

Breytt 30. - 3. - 2006  
Breytt hæð á bílskúrshurð.

Heiðvangur 18 Hafnarfirði. Útlit.

VERK. NR.

DAGS. 12.-6.-2005 MÁL. 1:500

TEIKN. NR. 03

BREYTT.

JÓN GUÐMUNDSSON ARKITEKT *Jón Guðmundsson* KT. 310551  
VINNUSTOFA SUÐURLANDSBRÁUT 16 REYKJAVÍK SÍMI 552 5055 3259