
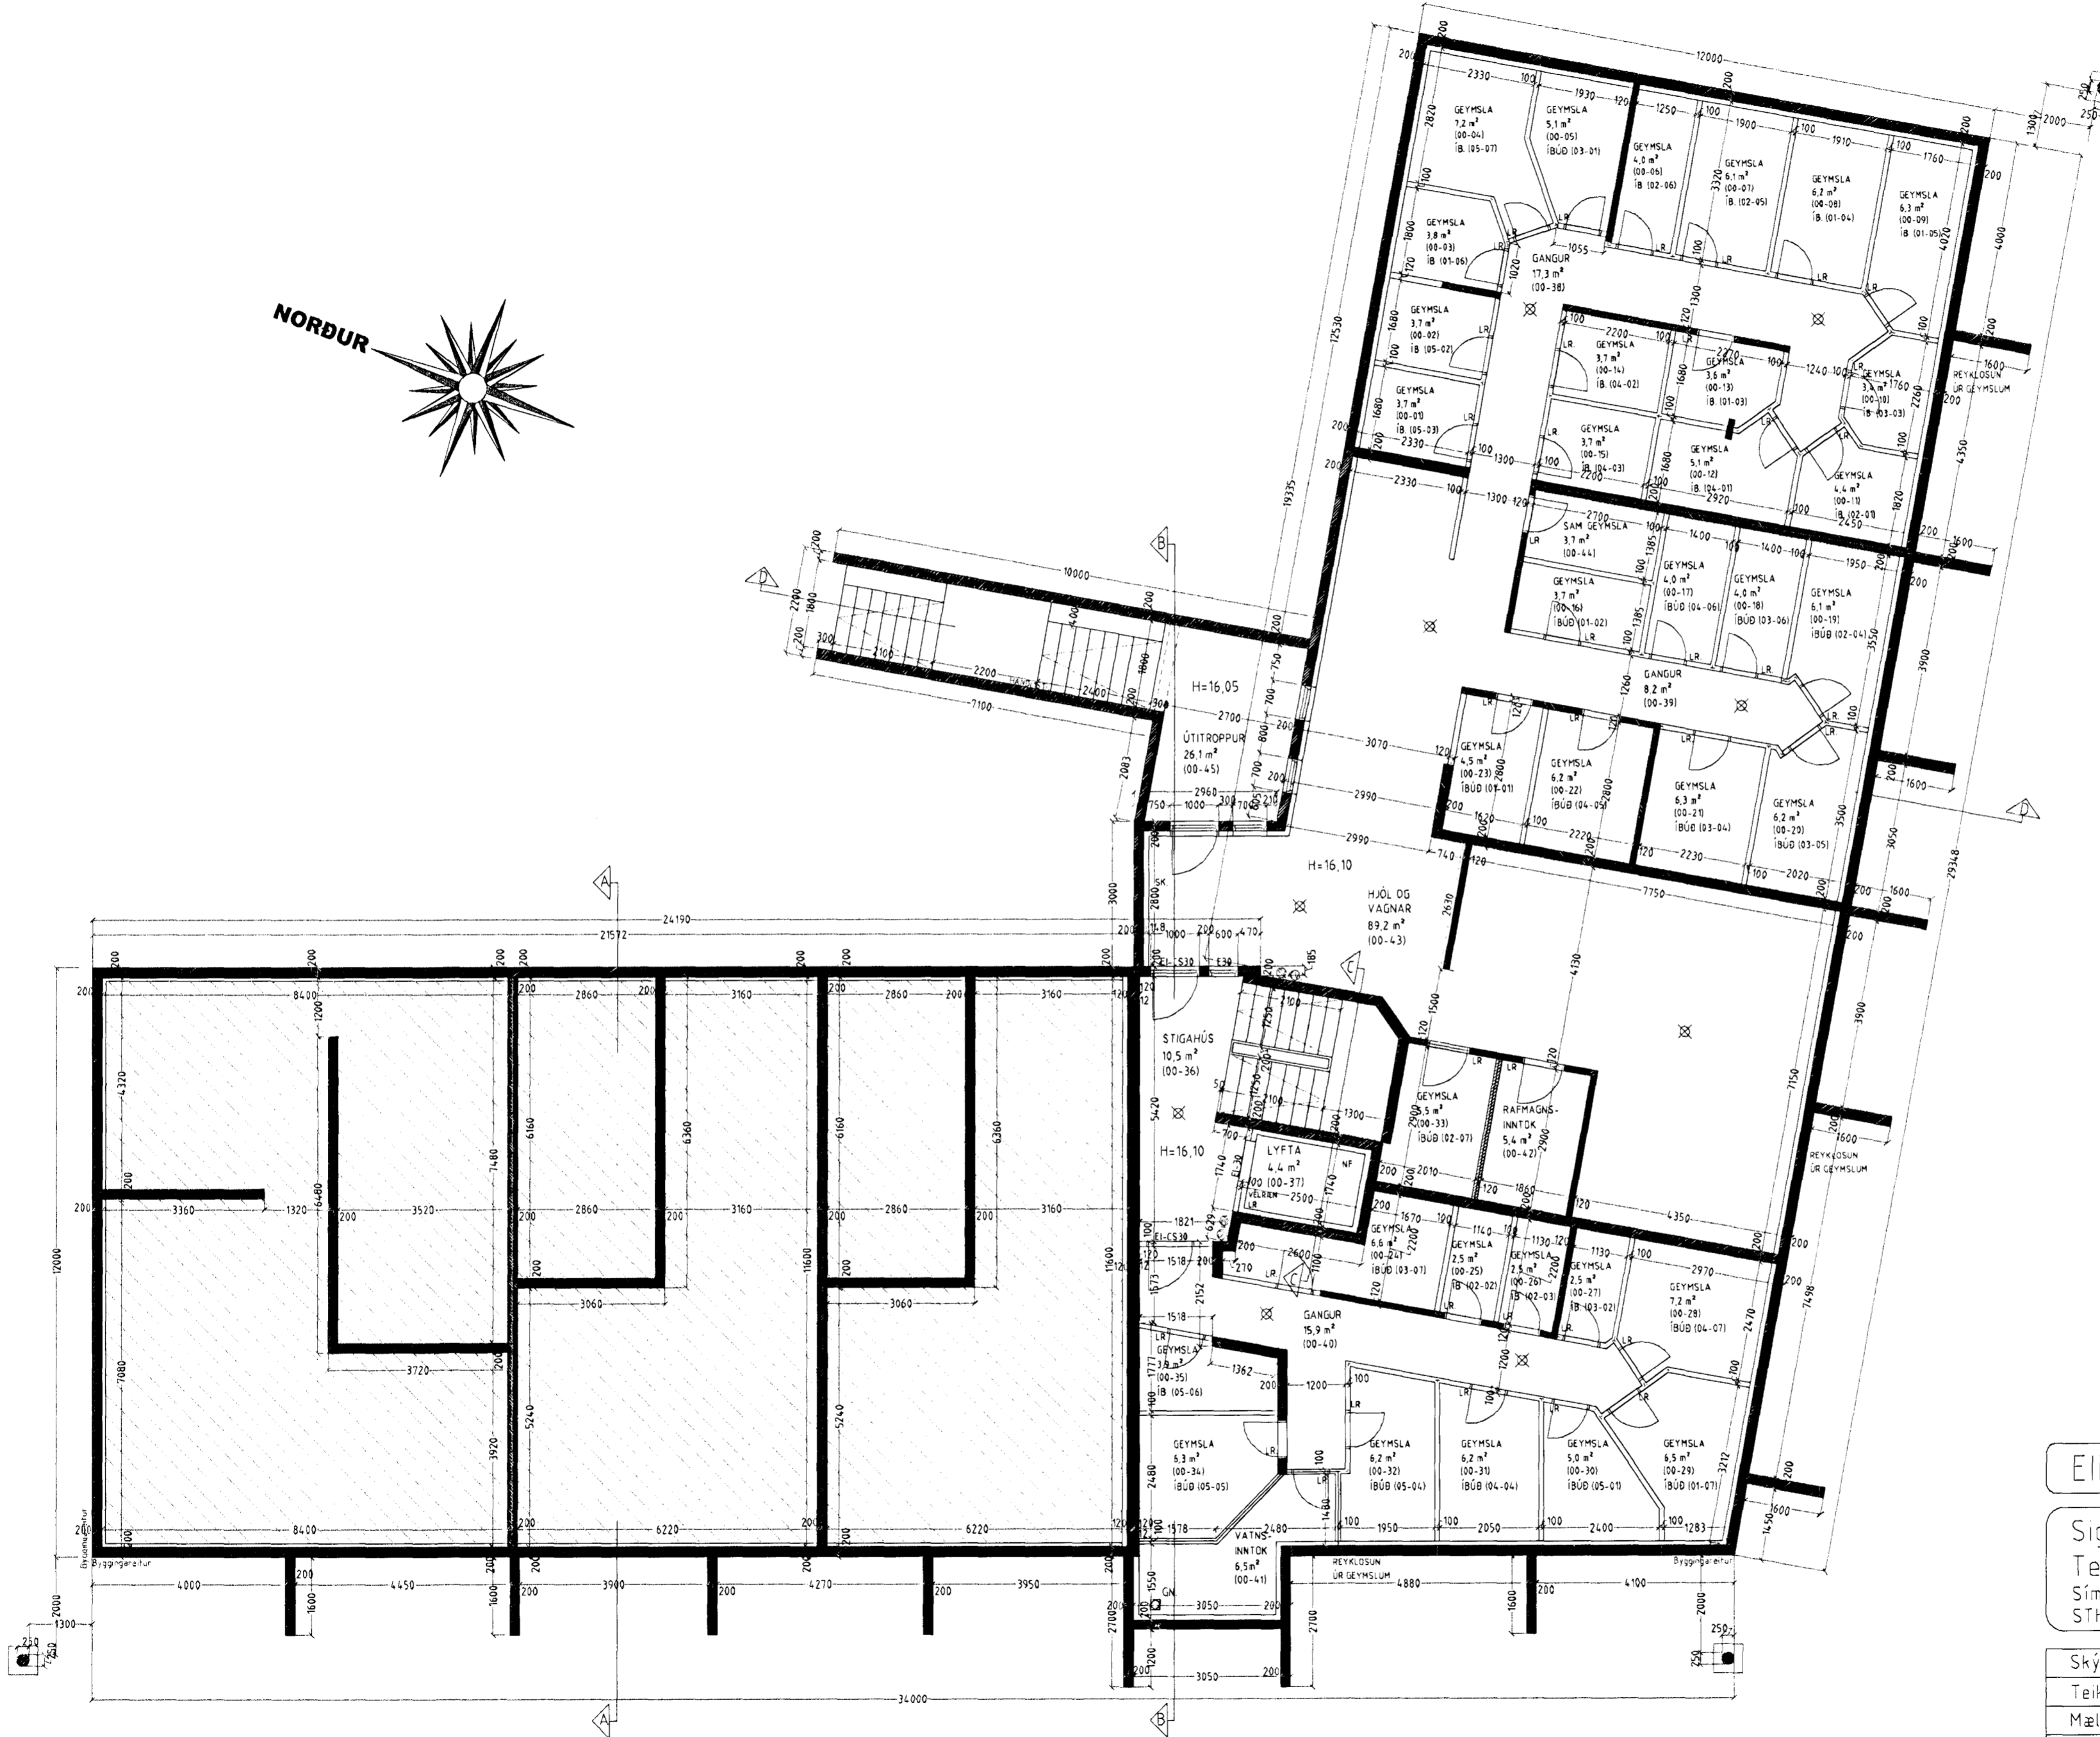


# EINIVELLIR 7 HAFNARFIRÐI.

Samþykkt þann  
21 MARS 2013  
Byggingafulltrúinn í Hafnarfirði  
F.h. Brynjar Rafn Ólafsson

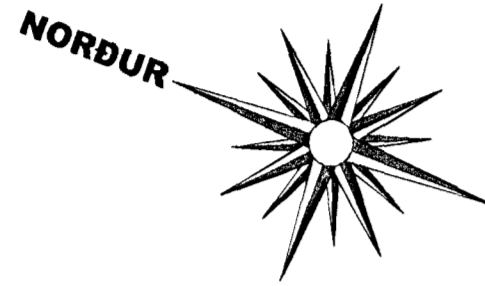

## EINIVELLIR 7 HAFNARFIRÐI.

Sigurður Þorvarðarson byggingafræðingur bfi.  
Teiknistofan Strandgötu 11 220 Hafnarfirði.  
Sími: 5651510. Netfang: teiknistofan@simnet.is  
STH teiknistofan ehf. kt. 510298-2769. Kt. aðalhönnuðar: 141250-4189

Skýringar:	Aðaluppdráttur.
Teikning:	Grunnmynd kjallari.
Mælikvæði:	1:100
Undirskrift:	Dagsetning: 03 desember 2004
Blað nr.:	1 af 15
Breytt:	Geymsla nr 00-33 breytt svo og vafnsinnfaksrymi 00-41 mars 2013

## GRUNNMYND KJALLARI MKV. 1:100.