

AFSTÖÐUMYND MKV. 1

LÓÐIN GULLHELLA 1
 STÆRD LÓÐAR: 43.673,1 m²
 LANDNÚMÉR: 213045
 STAÐGREINIR: 1400-01 3175 0010
 NÝTINGARHLUTFALL: 0,01

VÉLAVERKSTÆÐI
 MATSHLUTI: 01

GÓLFKÓTI VÉLAVERKSTÆÐIS: 20,45m
 GÓLFHÆÐIR HÚSA ERU FENGNAÐ FRÁ TEIKNINGU
 7.031.285-2205, HÆÐARFERLAR OG AFVÖTNUN LÓÐAR,
 GRUNNMYND.
 HÆÐ LÓÐARMARKA LIGGUR EKKI FYRIR Á MÆLIBLAÐI.

HNITASKRÁ:

PKT	AUSTUR	NORDUR
176	352999.972	396535.673
177	353009.954	396538.978
178	353025.750	396531.039
179	353091.184	396333.305
180	353083.583	396317.629
181	352947.142	396268.090
182	352906.739	396287.071
183	352872.215	396383.401
184	352844.254	396442.939
185	352848.078	396459.700
186	352858.401	396466.586
B100	352939.534	396334.041
B101	353034.602	396365.060
B102	353047.940	396324.181
B103	352929.105	396285.407
B104	352879.475	396437.515
B105	352903.242	396445.270
B106	352957.853	396365.559
B107	352944.647	396405.429
B108	352971.230	396414.234
B109	352973.758	396412.964
B110	352992.739	396419.252
B111	353005.317	396381.281
B112	353020.842	396469.529
B113	353016.335	396468.036
B114	353013.190	396477.529
B115	353032.176	396483.818
B116	353035.320	396474.325
B117	353038.879	396475.504
B118	353053.971	396429.938
B119	353034.377	396421.723
B120	352995.896	396529.739
B121	353011.618	396482.275
B122	352997.379	396477.559
B123	352981.657	396525.023

SKÝRINGAR

MANNVIRKID ER VÉLAVERKSTÆÐI OG GEYMSLA Í STÁLGRINDAHÚSI Á EINNI HÆÐ. STÁLBURÐARVIRKID OG KLÆÐNINGAR HÚSSINS KOMA FRÁ BANDARSKA FYRIRÆKINU OLYMPIA STEEL BUILDINGS SEM BÆÐI HANNAR OG FRAMLEIÐIR HÚSIÐ OFAN SÖKKLA.
STARFSEMI
 Í HÚSINU ER UNNIÐ VIÐ VIÐHALD VÉLA, GEYMSLA OG LAGER. ADALRAFTAFLA FYRIR AÐRA STARFSEMI Á LÓÐINI Í SÉRSTÖKU RÝMI Í HÚSINU.
 STARFSMAÐAFJÓLDI ER BREYTILEGUR, FRÁ 0 TIL 5 MENN OG FER EFTIR TILFALLANDI VIÐHALDS- OG VIÐGERÐARVERKEFNUM. STARFSMAÐAÐSTADA ER Í ÞJÓNUSTUHÚSI Á LÓÐINI (MHL. 02).

STÆRÐIR

BRÚTTÓ FLATARMÁL: 560,5 m². BRÚTTÓ RÚMMÁL: 3.405,7 m³

BURÐARVIRKI OG KLÆÐNINGAR

UNDIRSTÖÐUR OG BÖTNPLATA ER ÚR STEINSTEYPU. ADALBURÐARVIRKI ÞAKS OG VEGGJA ERU STÁLRAMMAR C/C 5470mm. Á MILLI STÁLRAMMA KOMA 200mm STÁLÁSAR C/C 1.143mm. UTAN Á ÞÁ ER KLÆTT MEÐ VINÐPÉTTUM UNDIRLAGSDÚK OG TRAPISULAGA LAKKAÐRI STÁLKLÆÐNINGU SEM YSTU KLÆÐNINGU. MILLI STÁLÁSA ER EINANGRAÐ MEÐ 100mm GLERULL. INNAN Á GLERULLINA KEMUR STYRKUR DÚKUR ÚR TREGBRENNANLEGU EFNI. NEDRI HLUTI ÚTVEGGJA ER KLÆDDUR MEÐ TRAPISULAGA STÁLKLÆÐNINGU INNAN Á DÚKINN.

VEGGIR INNTAKSRÝMIS

LÉTTIR INNVEGGIR INNTAKSRÝMIS ERU ÚR 95mm BLIKKPRÓFÍLUM C/C 600mm OG 2 X 13mm GIFSPLOTUM BEGGJA VEGNA. LOFT ER GERT ÚR 120mm ÁSUM C/C 600 OG SÓMU KLÆÐNINGU.

BRUNAVARNIR

SÓTT ER UM BREYTINGU Á BRUNAVÖRNUM HÚSSINS MIÐAÐ VIÐ EFTIRFARANDI LÝSINGU:

BRUNAPÓL BURÐARVIRKIS.

MEGINBURÐARVIRKI HÚSSINS ER STÁLGRINDARRAMMAR Á STEYPTUM UNDIRSTÖÐUM. STÁLSÚLUR Í ÚTVEGGJUM ERU MÁLADAR MEÐ ELDVARNARMÁLNINGU ÞANIG AÐ BRUNAPÓL ÞEIRRA VERÐUR R30. ÞAKSPERRUR ERU ÖVARÐAR EN NÆGJANLEGU BRUNAPÓLI NÁÐ MEÐ REYK- OG HITALOSUN UPP ÚR ÞAKI (SJÁ MINNISBLAÐ MANNVITS UM BRUNAVARNIR DAGS 10.3.2013).

BRUNAHÓLF.

HÚSIÐ ER Í MEGINATRÍÐUM EITT BRUNAHÓLF, ÞÓ ER INNTAKSKLEFI Í SÉRSTÖKU EI60 BRUNAHÓLFI.

FLÓTTALEIÐIR.

TVÆR FLÓTTALEIÐIR ERU ÚT ÚR HÚSINU Í SITT HVORUM ENDA UM GÖNGUHURÐIR BEINT ÚT UNDIR BERT LOFT.

BRUNAVIÐVÖRUNARKERFI.

Í HÚSINU ER SAMBYGGT INNBROTA- OG BRUNAVIÐVÖRUNARKERFI TENG TIL INN Á VIÐURKENNDA VAKTSTÖÐ. REYKSKYNJARAR ERU Í UPPI NÁLÆGT MÆNI OG Í INNTAKSRÝMI. KERFIÐ VERÐUR ÞJÓNUSTAÐ AF ADILA SEM HEFUR VIÐURKENNINGU FRÁ MANNVIRKJASTOFNUN.

KLÆÐNINGAR.

DÚKUR SEM ER INNSTA KLÆÐNING Í ÞAKI OG Á EFNRI HLUTA VEGGJA ER ÚR TREGBRENNANLEGU EFNI, HANN MYNDAR EKKI DROPA ÞEGAR HANN BRENNUR OG SLÖKKNAR Í HONUM EF ELBUR ER TEKINN Í BURTU. ÞETTA ER TALÍÐ FULLNÆGJANDI ÞAR SEM ENGIN BRENNANLEG BYGGINGAREFNI ERU BAK VIÐ DÚKINN.

REYKLOSUN.

SAMKVÆMT ÚTREIKNINGUM SEM GERDIR VORU Á HITA- OG REYKJARMYNDUN VIÐ BRUNA (MINNISBLAÐ MANNVITS UM BRUNAVARNIR DAGS 10.3.2013) ÞARF 4 M² REYKLOSUN Í ÞAKI TIL AÐ KOMA Í VEG FYRIR AÐ HITÁARAUN Á STÁLBURÐARVIRKI VERÐI OF MIKIL. SETTIR VERÐA TVEIR ÞAKGLUGGAR Í ÞAKIÐ, HVOR MEÐ 2 m² ÖPNUN. ÞEIR VERÐA MEÐ PLASTI SEM ÖPNAST VIÐ UM 250°C HITA.

ÚT-LJÓS OG NEYÐARLÝSING.

YFIR ÚTGÖNGUDYRUM ERU ÚT-LJÓS OG NEYÐARLÝSING ER Í HÚSINU. ÚT-LJÓS OG NEYÐARLÝSING VERÐUR Í SAMRÆMI VIÐ LEIÐBEININGAR MANNVIRKJASTOFNUNAR.

BRUNASLÖNGUR OG HANDSLÖKKVITÆKI.


TVÆR BRUNASLÖNGUR ERU Í HÚSINU OG HANDSLÖKKVITÆKI VIÐ HLÆÐINA Á ÞEIM. BRUNASLÖNGURNAR OG HANDSLÖKKVITÆKIN VERÐA Í SAMRÆMI VIÐ LEIÐBEININGAR MANNVIRKJASTOFNUNAR.

VIÐHALD OG EFTIRLIT.

EIGANDI/REKSTRARADILI SETUR UPP EIGIÐ EFTIRLIT MEÐ BRUNAVÖRNUM Í HÚSINU Í SAMRÆMI VIÐ REGLUGERÐ NR. 200/1994 OG ALMENNAR VERKLAGSREGLUR UM SLÍKT EFTIRLIT.

EINANGRUN

INNLOFT 10-18°C	U-GILDI (W/m ² K)
ÞAK	100mm GLERULL. 0,30
ÚTVEGGIR	100mm GLERULL. 0,30
GÓLFPLATA	50mm PLASTEINANGRUN 0,30
HURÐIR	POLYURETAN SAMLOKA 0,95

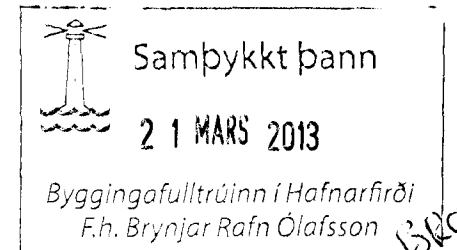


MERKINGAR:

- GN GÓLFNIDURFALL
- GK GÓLFHÆÐ
- HS HANDSLÖKKVITÆKI.
- ÚT ÚT/EXIT LÝSING SKV. ÍST/EN1838, ÍST/EN50172
- LH ENDANLEG LÓÐARHÆÐ
- IK INNTAK FYRIR KALT VATN
- IH INNTAK FYRIR HEITT VATN
- IR INNTAK FYRIR RAFMAGN
- LR VÉLRÆN LOFTRÆSING
- R REYKSKYNJARI




MKV.1

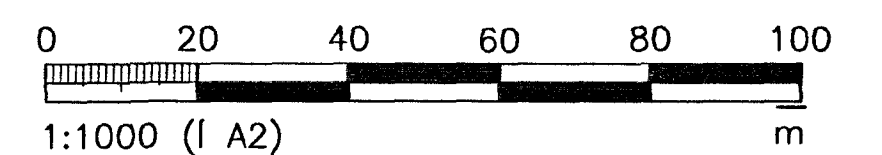

ÚTGÁFUFRILL					
NR:	DAGS:	SKÝRINGAR:	HA:	YF:	SP:
B1	30.08.07	FRUMÚTGÁFA	BV	LÁ	BV
B2	15.01.10	AFSTÖÐUMYND OG SKÝRINGUM BREYTT	BV	LÁ	BV
B3	4.1.2013	Í VINNSLU	LDB	LÁ	LDB
B4	22.1.2013	REYNDARTEIKNING	LDB	LÁ	LDB
B5	11.3.2013	BREYTTAR BRUNAVARNIR, ÞAKGLUGGI	LDB	LÁ	

DAGS. UNDIRSKRIFTAR: NAFN OG KT. SAMRÆMINGARHÖNNUÐAR:
 11.03.2013 LÚDVÍK D. BJÖRNSSON 141054-2359

UNDIRSKRIFT SAMRÆMINGARHÖNNUÐAR:
Lúdvík D. Björnsson

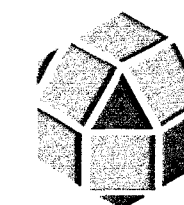

MANNVIT
 VERKFRÆÐISTOFA

GRENSÁSVEGI 1, 108 REYKJAVÍK, Sími: 422 3000, FAX: 422 3001
 VEFANG: www.mannvit.is NETFANG: mannvit@mannvit.is

HEITI VERKS:

GULLHELLA 1
 HLADBÆR-COLAS HAFNARFIRÐI

HEITI TEIKNINGAR:

ADALUPPDRAÐTUR VÉLAVERKSTÆÐI (MHL.01)

AFSTÖÐUMYND SKÝRINGAR

TEIKNAD:	BLAD NR.	N. BL. NR.	TÖLVUSKRÁ:	VNR:
BV				7.031.285
HANNAÐ:	YFIRFARID:	MKV:	NR. TEIKNINGAR:	
BV	LÁ	1:1000 A2		
DAGS. UNDIRSKRIFTAR: NAFN OG KT. HÖNNUÐAR:				A101
11.03.2013 MANNVIT 430572-0169				
UNDIRSKRIFT HÖNNUÐAR:				ÚTGÁFA:
<i>Lúdvík D. Björnsson</i>				B5