


Samþykkt þann
21 MARS 2013
Byggingafulltrúinn í Hafnarfirði
F.h. Brynjar Rafn Ólafsson

SKÝRINGAR
SJÁ TEIKNINGU A101

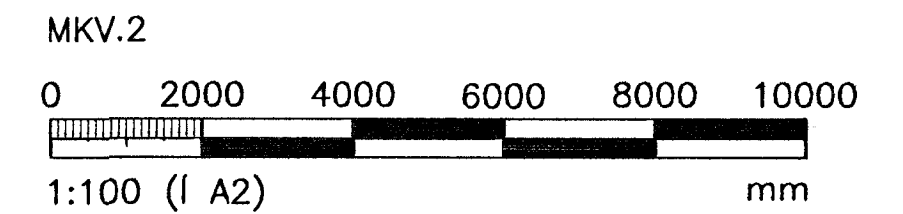

ÚTGÁFUFRILL					
NR.	DAGS:	SKÝRINGAR:	HA:	YF:	SP:
B1	30.08.07	FRUMÚTGÁFA	BV	LÁ	BV
B2	15.01.10	GRUNNMYND OG SNIDUM BREYTT	BV	LÁ	BV
B3	4.1.2013	Í VINNSLU	LDB	LÁ	LDB
B4	22.1.2013	REYNDARTEIKNING	LDB	LÁ	LDB
B5	11.3.2013	BREYTTAR BRUNAVARNIR, ÞAKGLUGGI	LDB	LÁ	

DAGS. UNDIRSKRIFTAR: NAFN OG KT. SAMRÆMINGARHÖNNUÐAR: 32
 11.03.2013 LÚÐVÍK D. BJÖRNSSON 141054-2359
 UNDIRSKRIFT SAMRÆMINGARHÖNNUÐAR:
Lúðvík D. Björnsson


MANNVIT
VERKFRÆÐISTOFA

GRENSÁSVEGI 1, 108 REYKJAVÍK, SÍMI: 422 3000, FAX: 422 3001
 VEFFANG: www.mannvit.is NETFANG: mannvit@mannvit.is


HEITI VERKS:
GULLHELLA 1
HLADBÆR-COLAS HAFNARFIRÐI

HEITI TEIKNINGAR:
ÆDALUPPDRÁTTUR VÉLAVERKSTÆÐI (MHL.01)
GRUNNMYND SNIÐ

TEIKNAD:	BV	BLAD NR.	N. BL. NR.	TÖLVUSKRÁ:	VNR:
HANNAÐ:	BV	YFIRFARID:	LÁ	MKV:	7.031.285
DAGS. UNDIRSKRIFTAR:	NAFN OG KT. HÖNNUÐAR:	MANNVIT	430572-0169		A102
UNDIRSKRIFT HÖNNUÐAR:	ÚTGÁFA:	<i>Lúðvík D. Björnsson</i>			B5

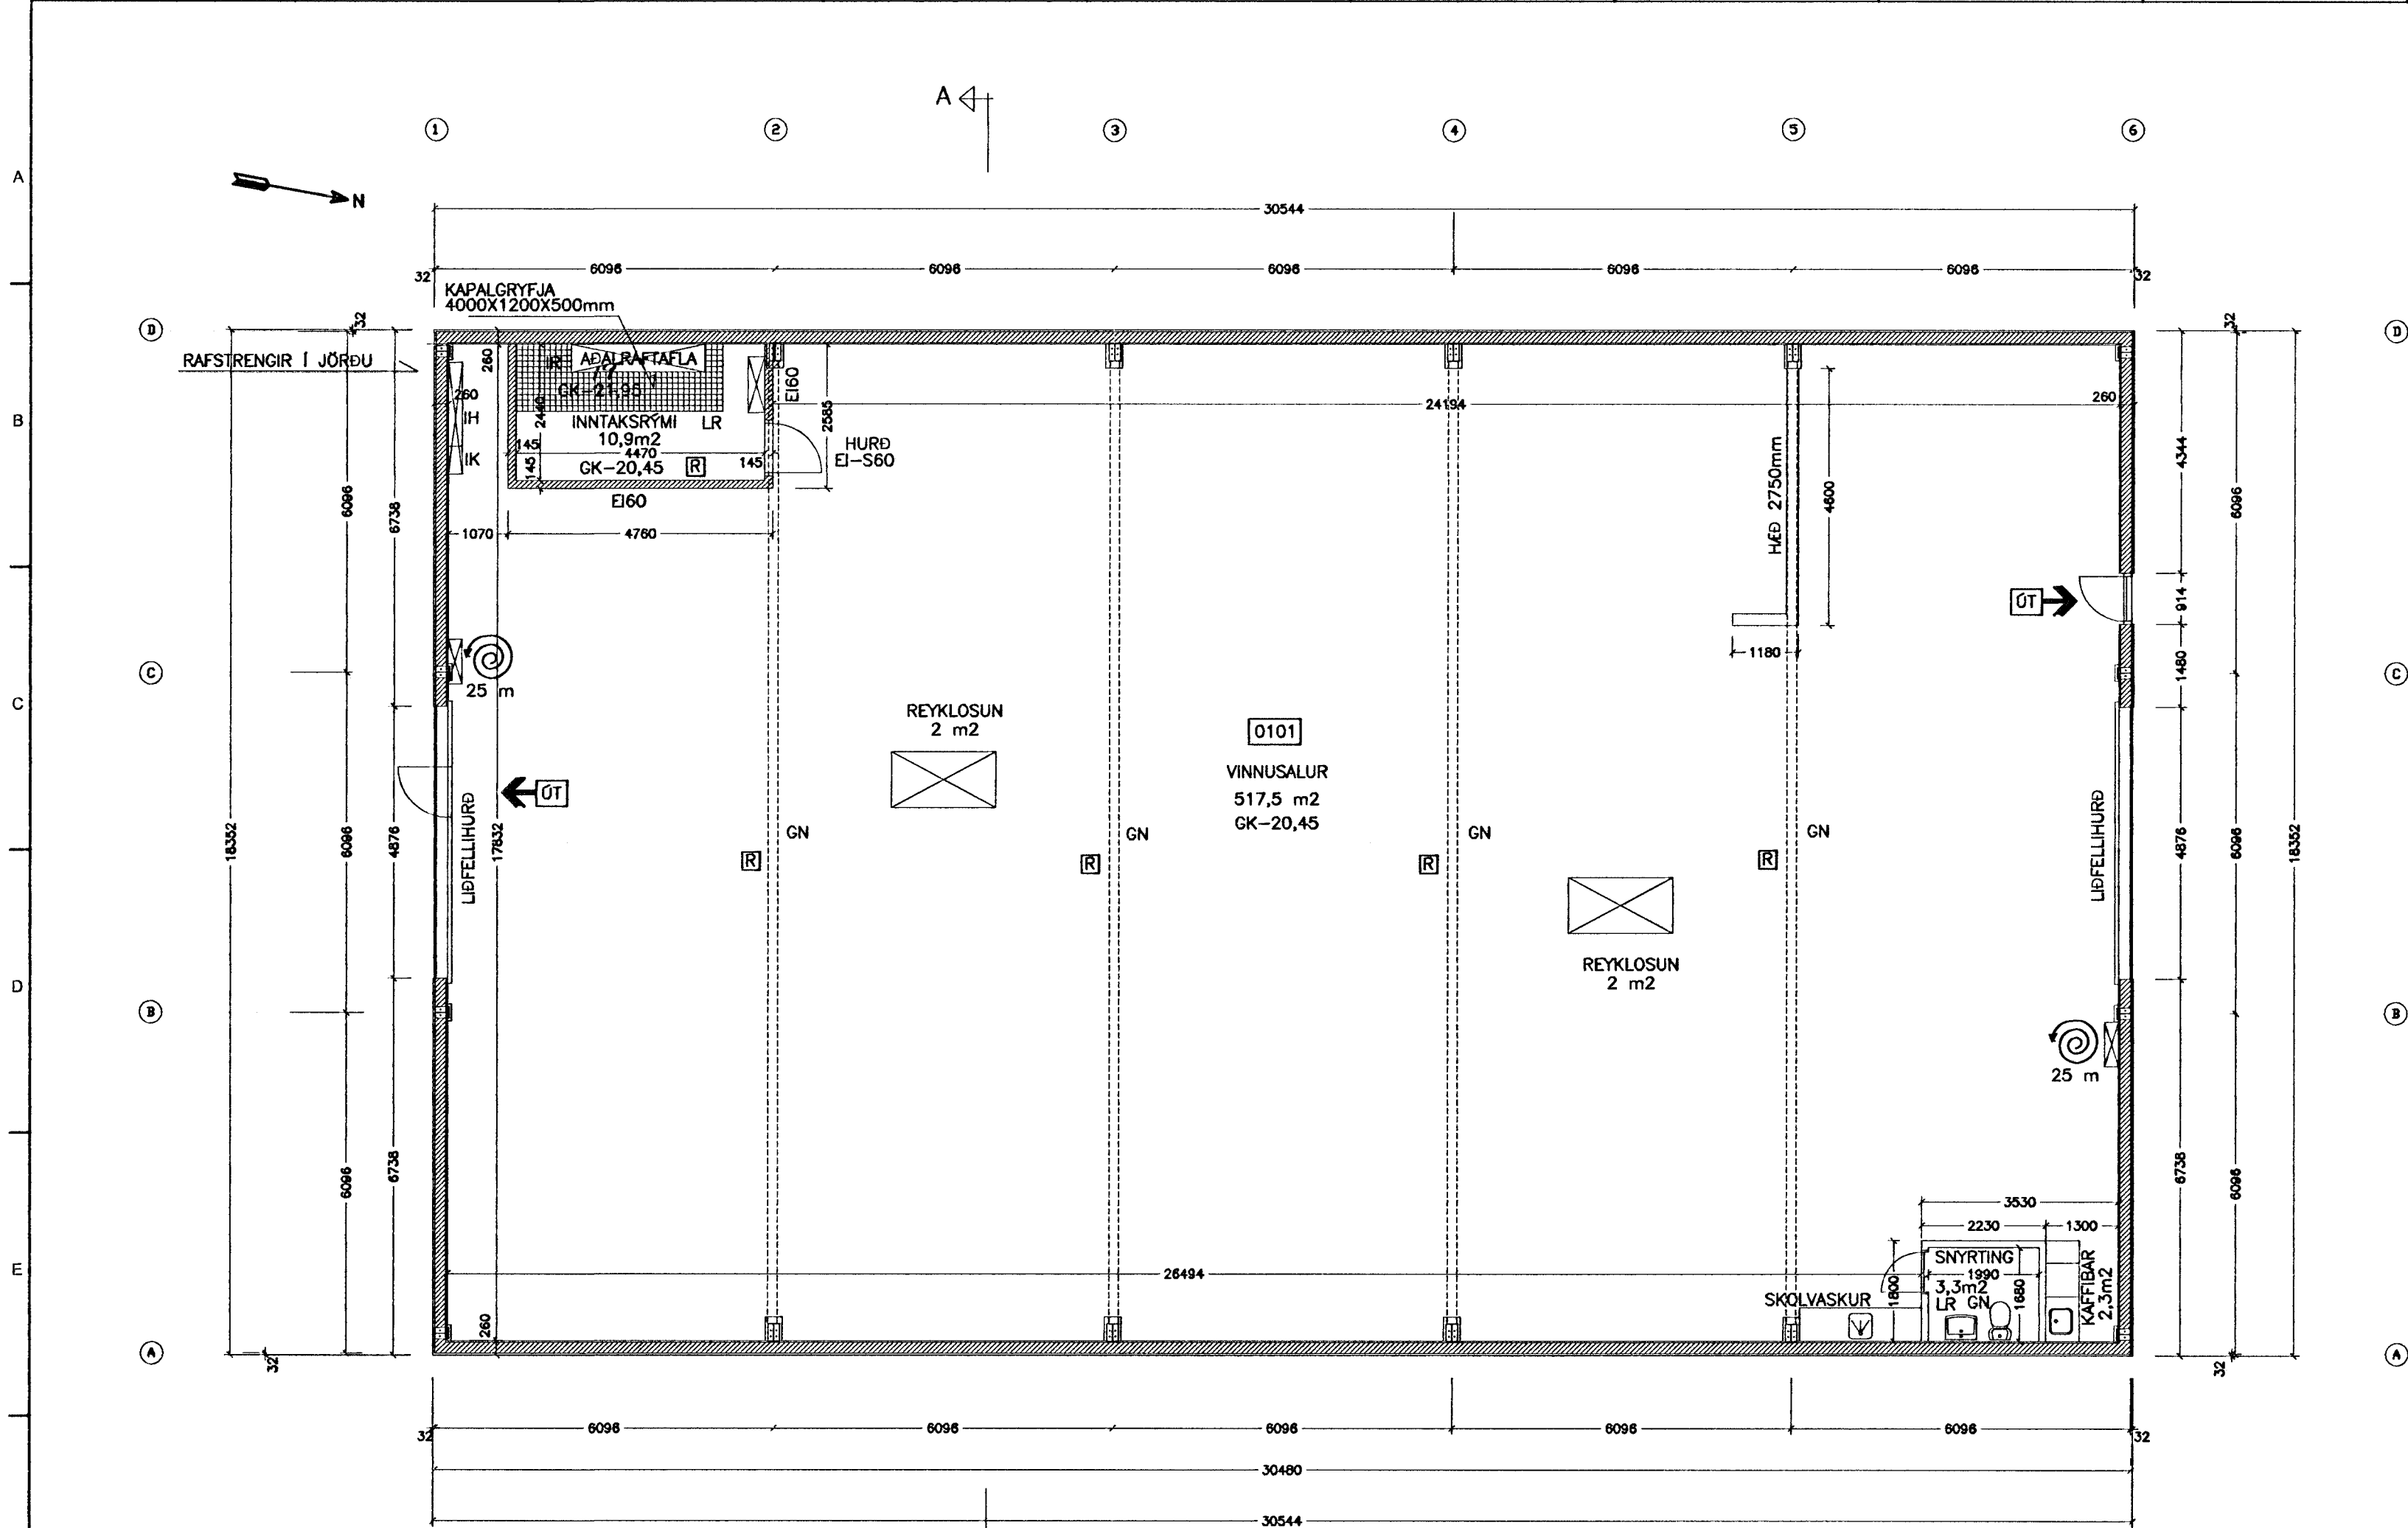

GRUNNMYND MKV. 2

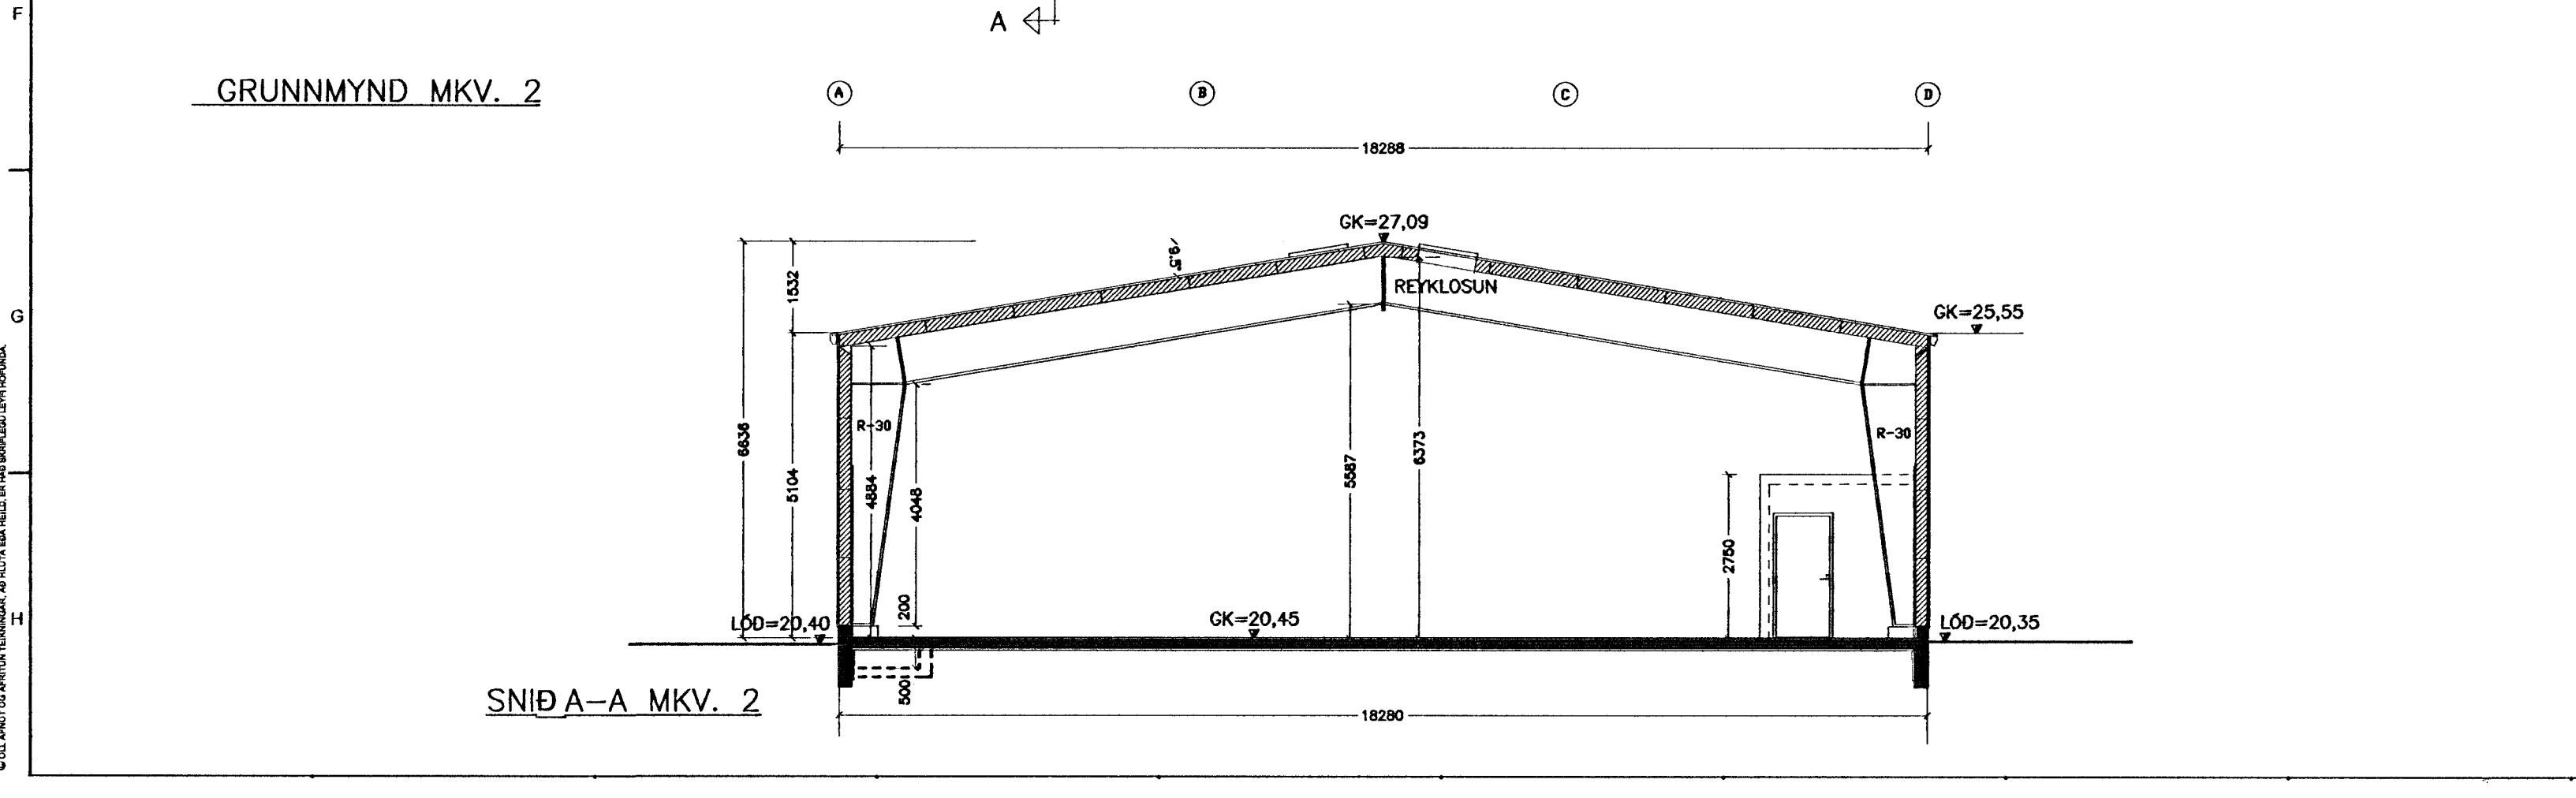

SNIÐ A-A MKV. 2

