
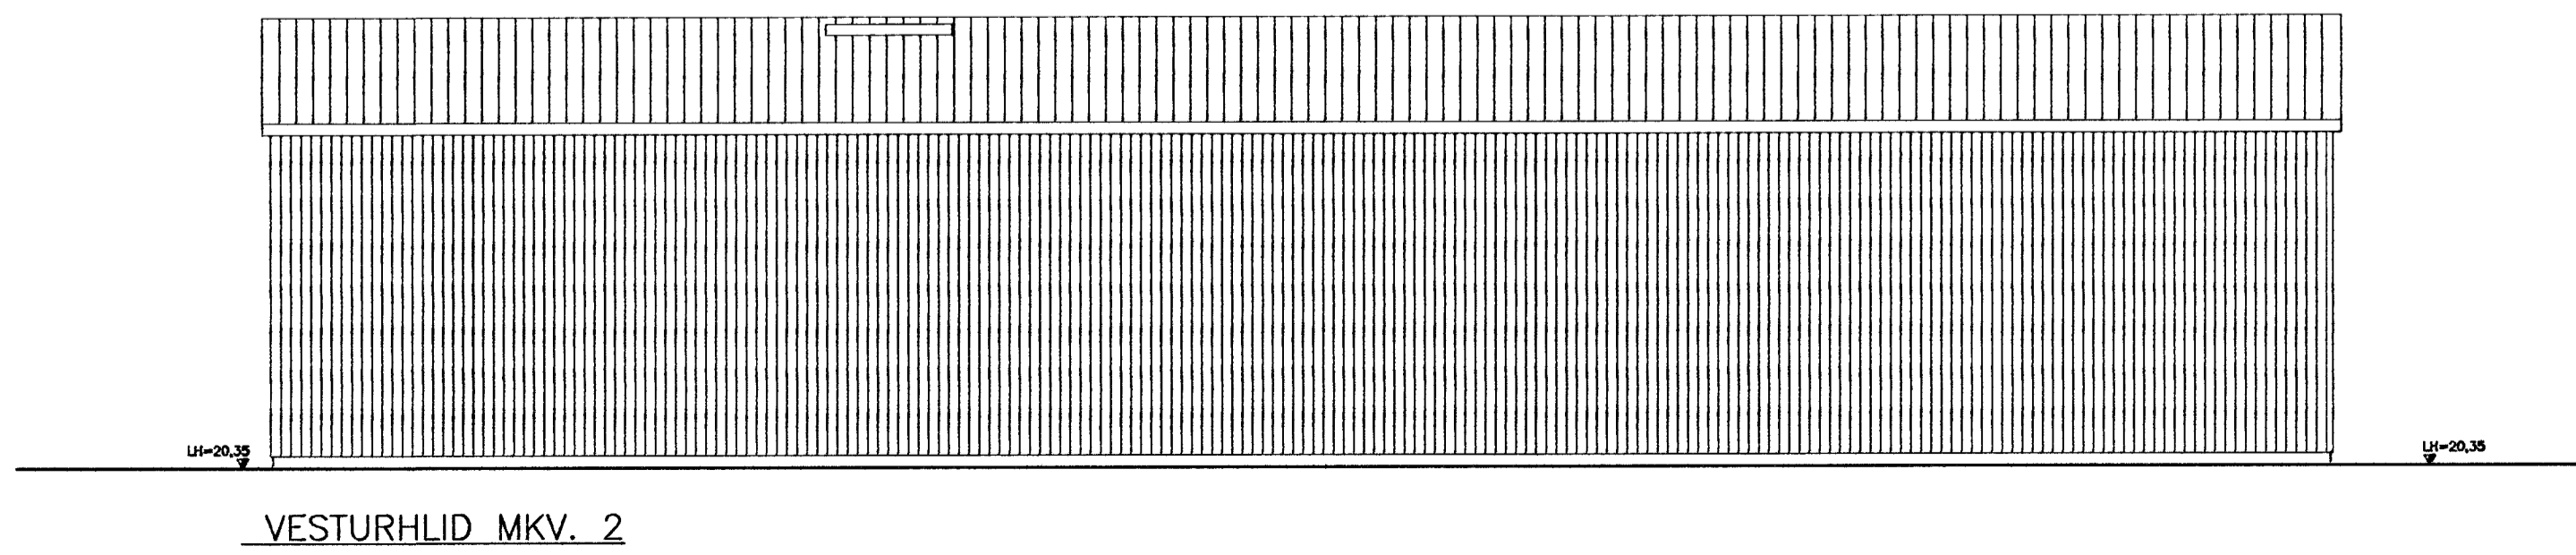
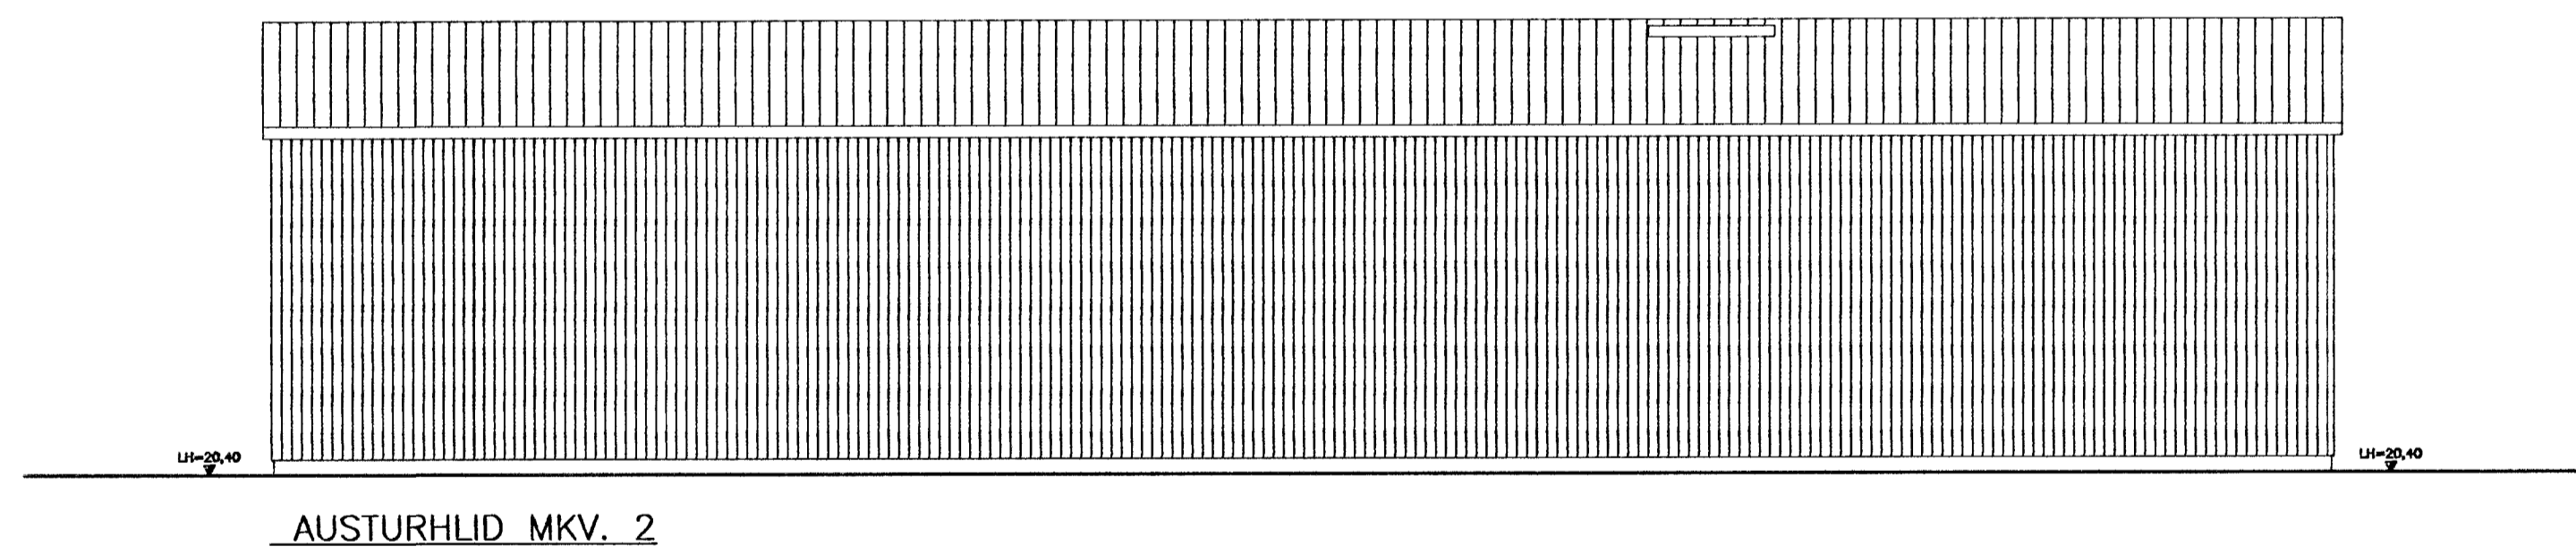
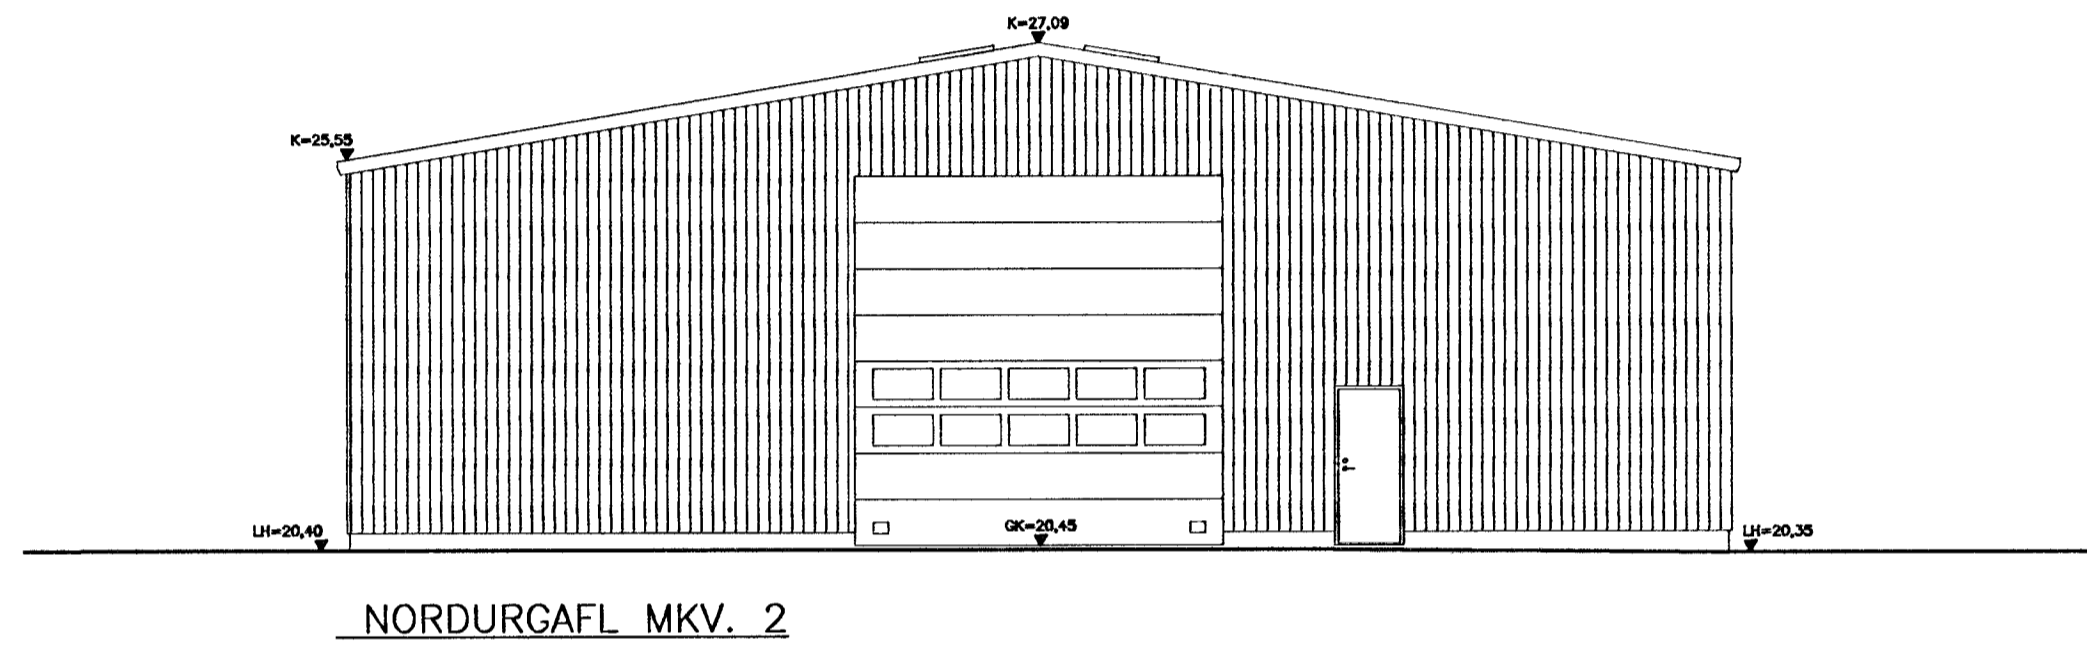
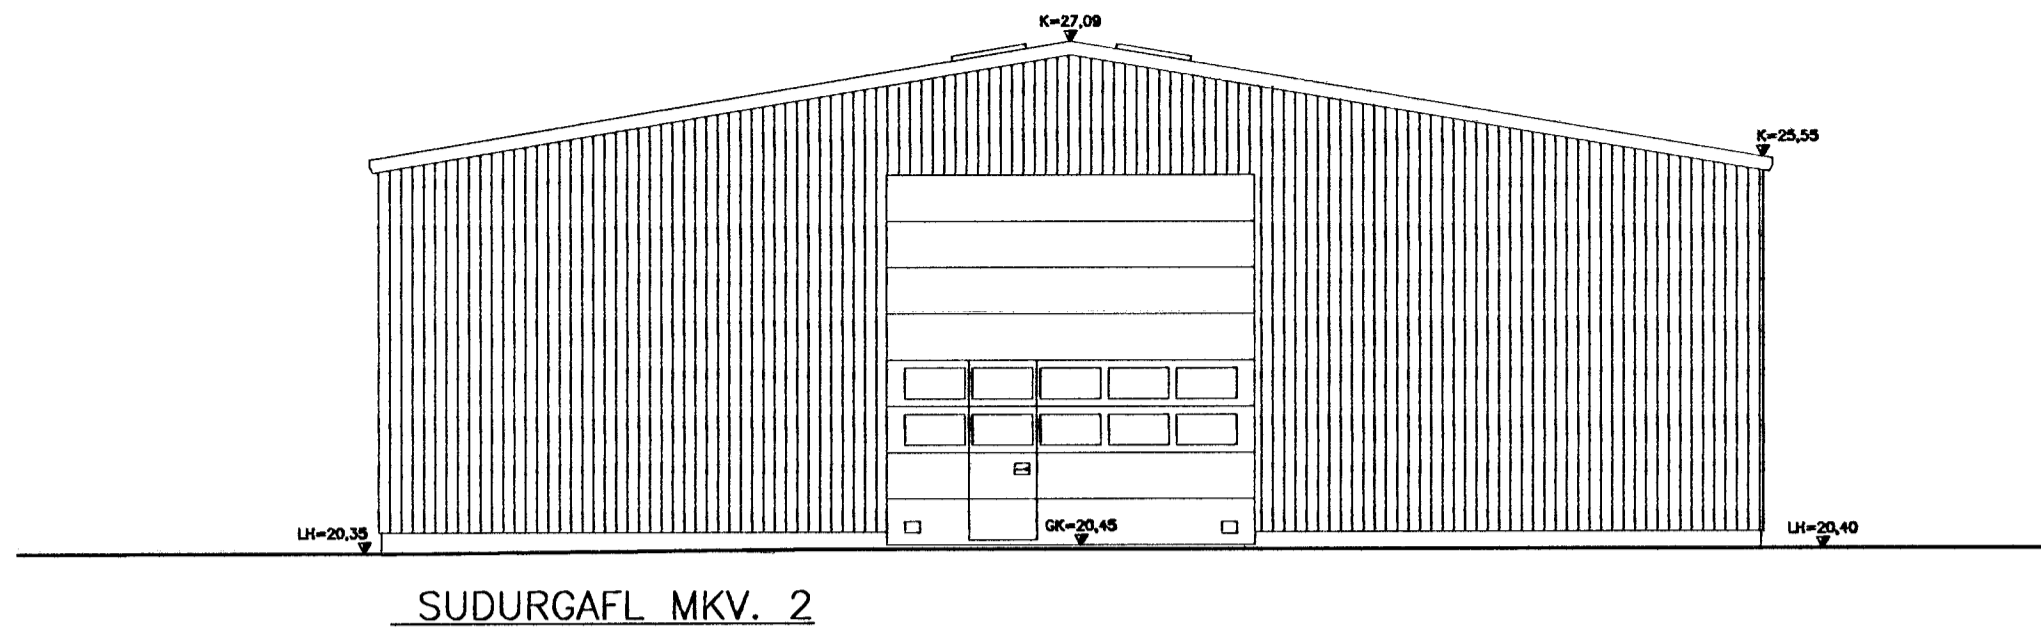


SKÝRINGAR
SJÁ TEIKNINGU A101

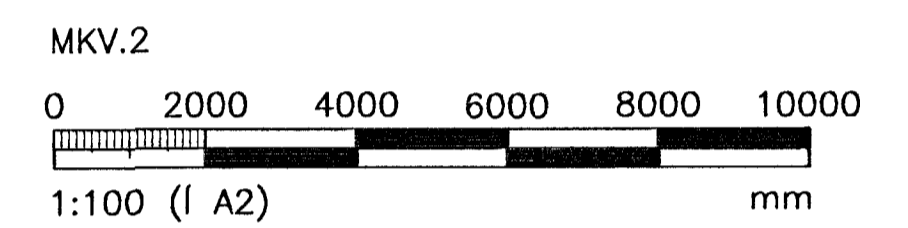

ÚTGÁFUFERILL					
NR:	DAGS:	SKÝRINGAR:	HA:	YF:	SB:
B1	30.08.07	FRUMÚTGÁFA	BV	LÁ	BV
B2	15.01.10	ÚTLITI BREYTT, VÉLAKLEFA BÆTT VIÐ	BV	LÁ	BV
B3	4.1.2013	Í VINNSLU	LDB	LÁ	LDB
B4	22.1.2013	REYNDARTEIKNING	LDB	LÁ	LDB
B5	11.3.2013	BREYTTAR BRUNAVARNIR, ÞAKGLUGGI	LDB	LÁ	

DAGS. UNDIRSKRIFTAR: NAFN OG KT. SAMRÆMINGARHÖNNUÐAR:
 11.03.2013 LÚÐVÍK D. BJÖRNSSON 141054-2359
 UNDIRSKRIFT SAMRÆMINGARHÖNNUÐAR:
Lúðvík D. Björnsson

MANNVIT
VERKFRÆÐISTOFA

GRENSÁSVEGI 1, 108 REYKJAVÍK, SÍMI: 422 3000, FAX: 422 3001
 VEFFANG: www.mannvit.is NETFANG: mannvit@mannvit.is

HEITI VERKS:
GULLHELLA 1
 HLAÐBÆR-COLAS HAFNARFIRÐI

HEITI TEIKNINGAR:
ADALUPPDRAÐTUR VÉLAVERKSTÆÐI (MHL.01)
 ÚTLIT

TEIKNAD:	BV	BLAD NR.	N. BL. NR.	TÖLVUSKRÁ:	VNR:
HANNAÐ:	BV	YFIRFARID:	LÁ	MKV:	1:100 A2
DAGS. UNDIRSKRIFTAR:	NAFN OG KT. HÖNNUÐAR:	NR. TEIKNINGAR:			
11.03.2013	MANNVIT	430572-0169	A103		
UNDIRSKRIFT HÖNNUÐAR:	UTGÁFA:				B4
<i>Lúðvík D. Björnsson</i>					