


Breyting á húsi Vilbarr Jóhannsdóttur við Hverfisgötu nr. 58

Hafnarfirði


M = 1:100

Fyrir breytingu


Eftir breytingu

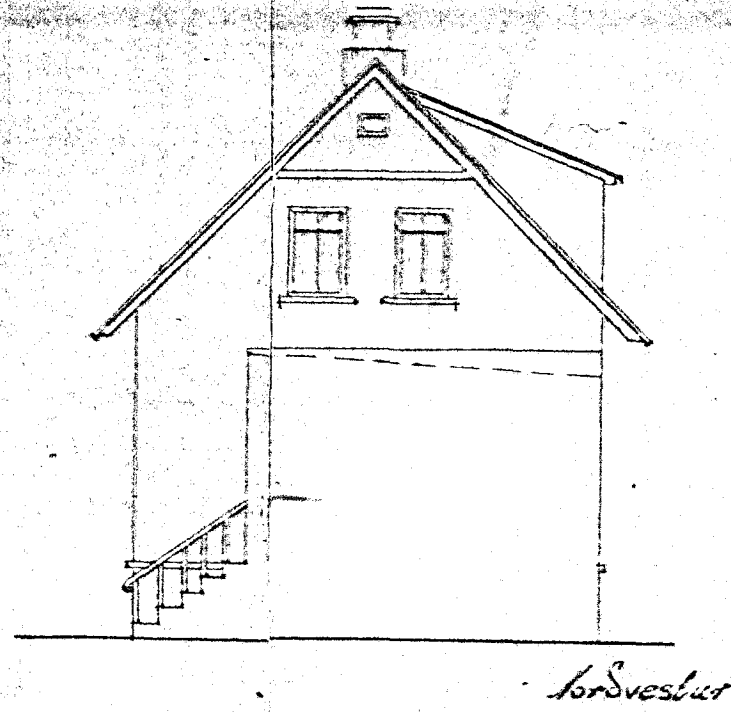


Nordvestur

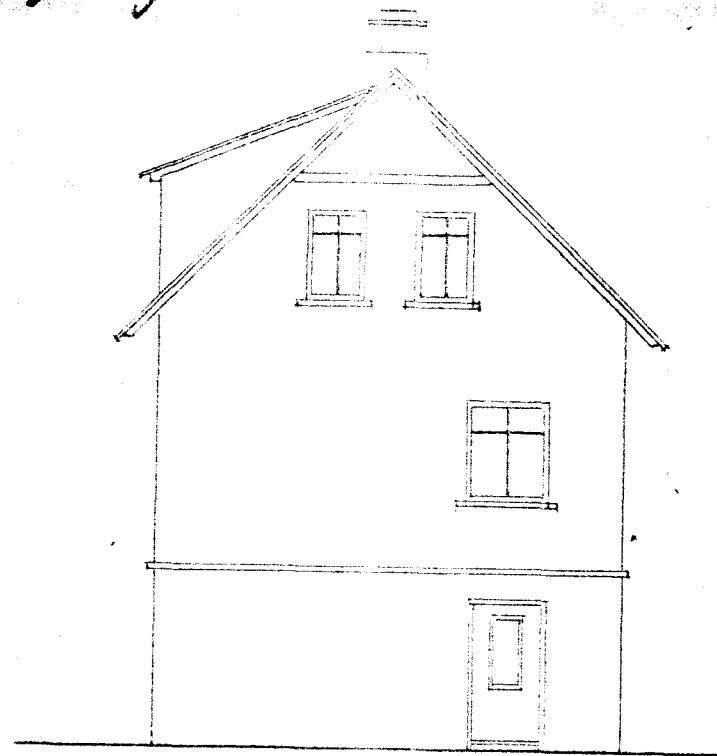


Súðaustur

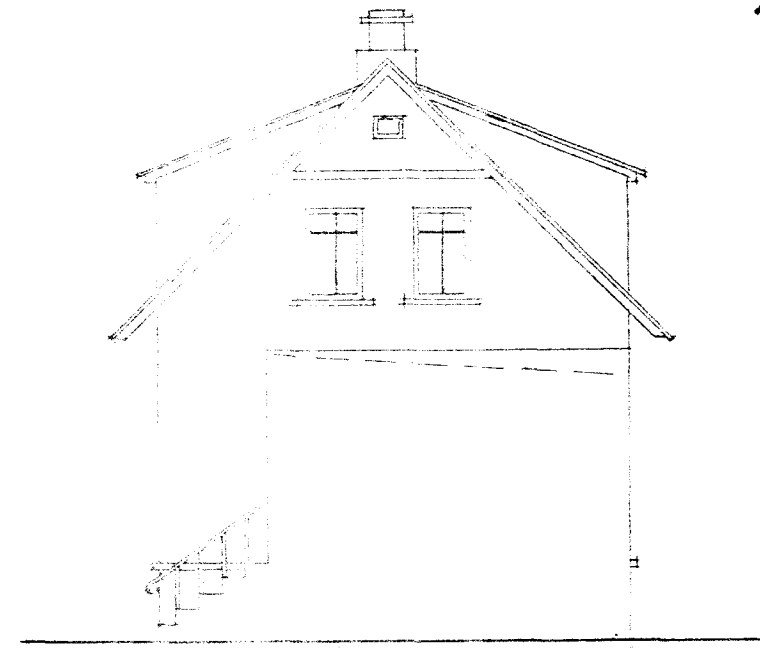


Nordvestur

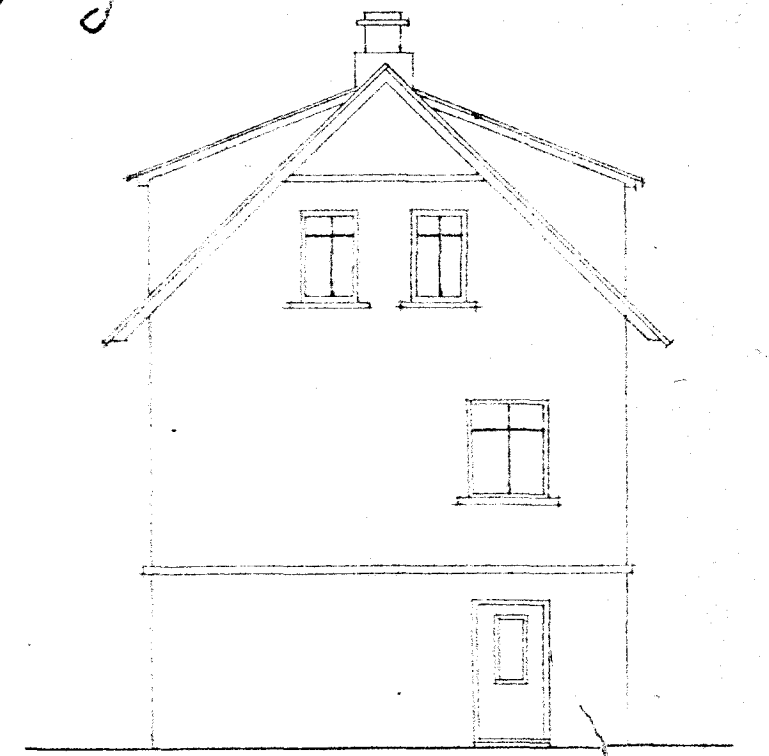

Súðaustur

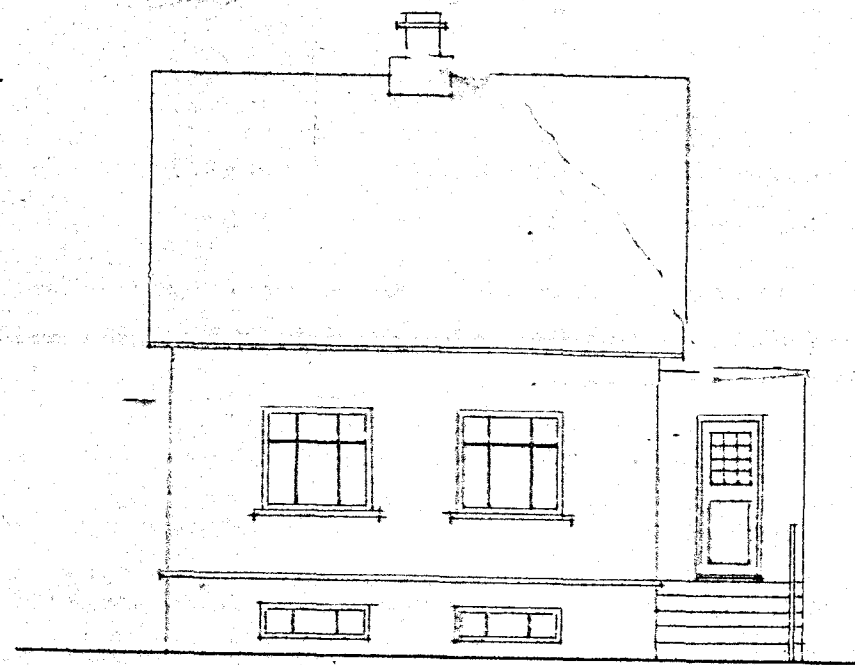


Nordausur

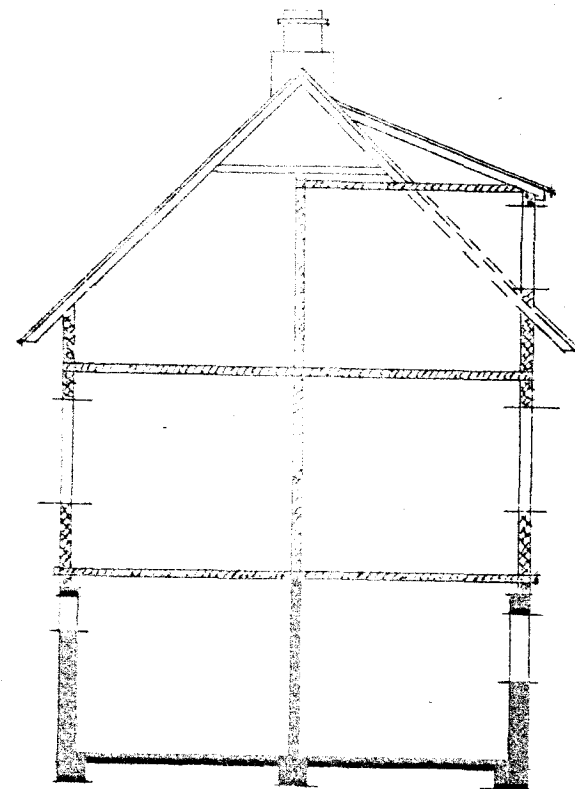


Skurður



Nordausur

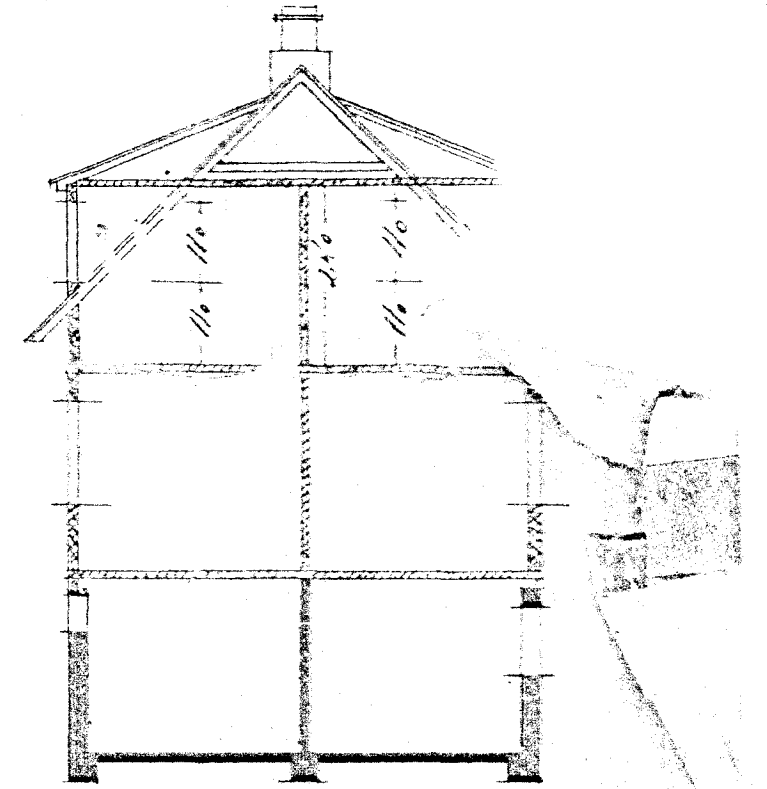


Skurður

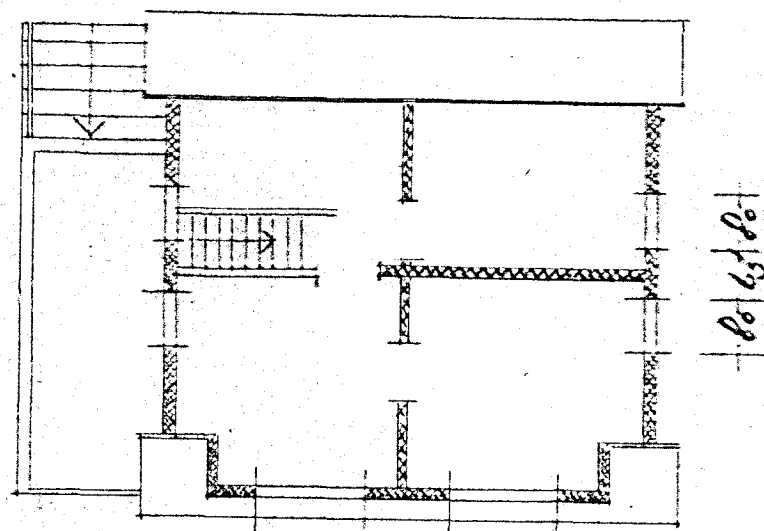


125 140 120 140 125

Rishæð

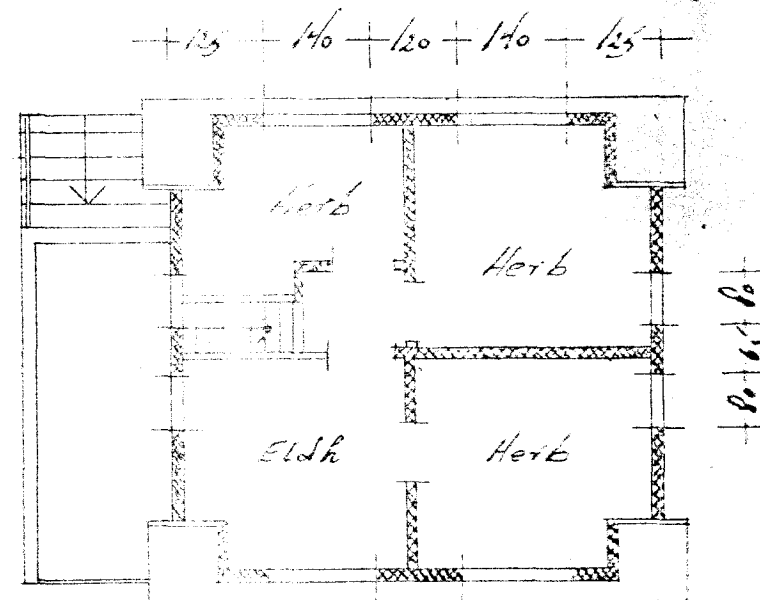

125 140 120 140 125

Rishæð

 

Hafnarfirði í febrúar 1934