



Inntök samþykkt 11/1, 2001.  
 t.h. RAFVEITU HAFNARFJARÐAR  
*Björg Döggjart.*


INNTAKSPÍPUR NÁ AD LÓÐARMÖRKUM  
 INNTAK RAFVEITU 3x63A Ø63  
 INNTAK SÍMI 050  
 INNTAK LOFTNET 050  
 VARA 2xØ25

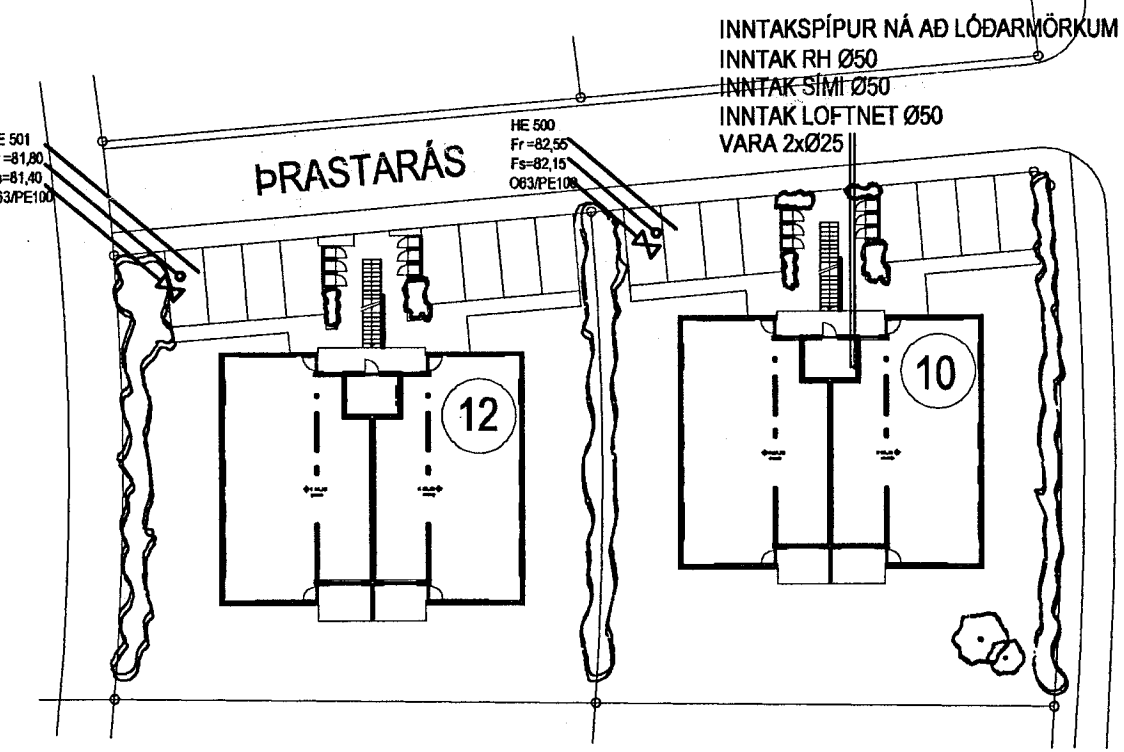


AFSTÖÐUMYND 1:500

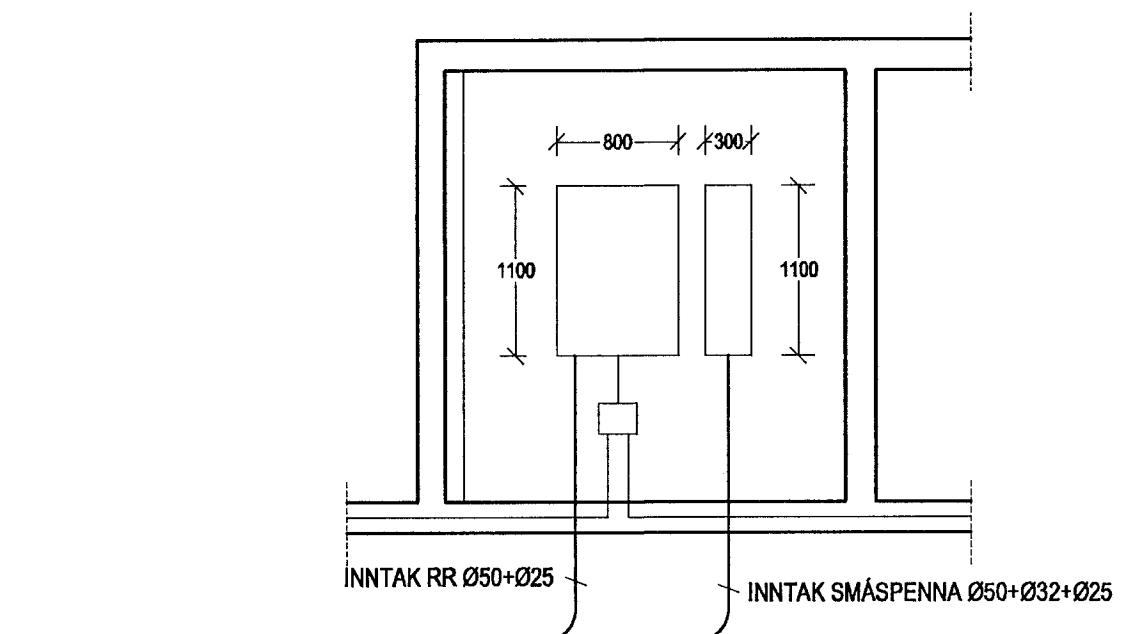


SNIÐ 1.50

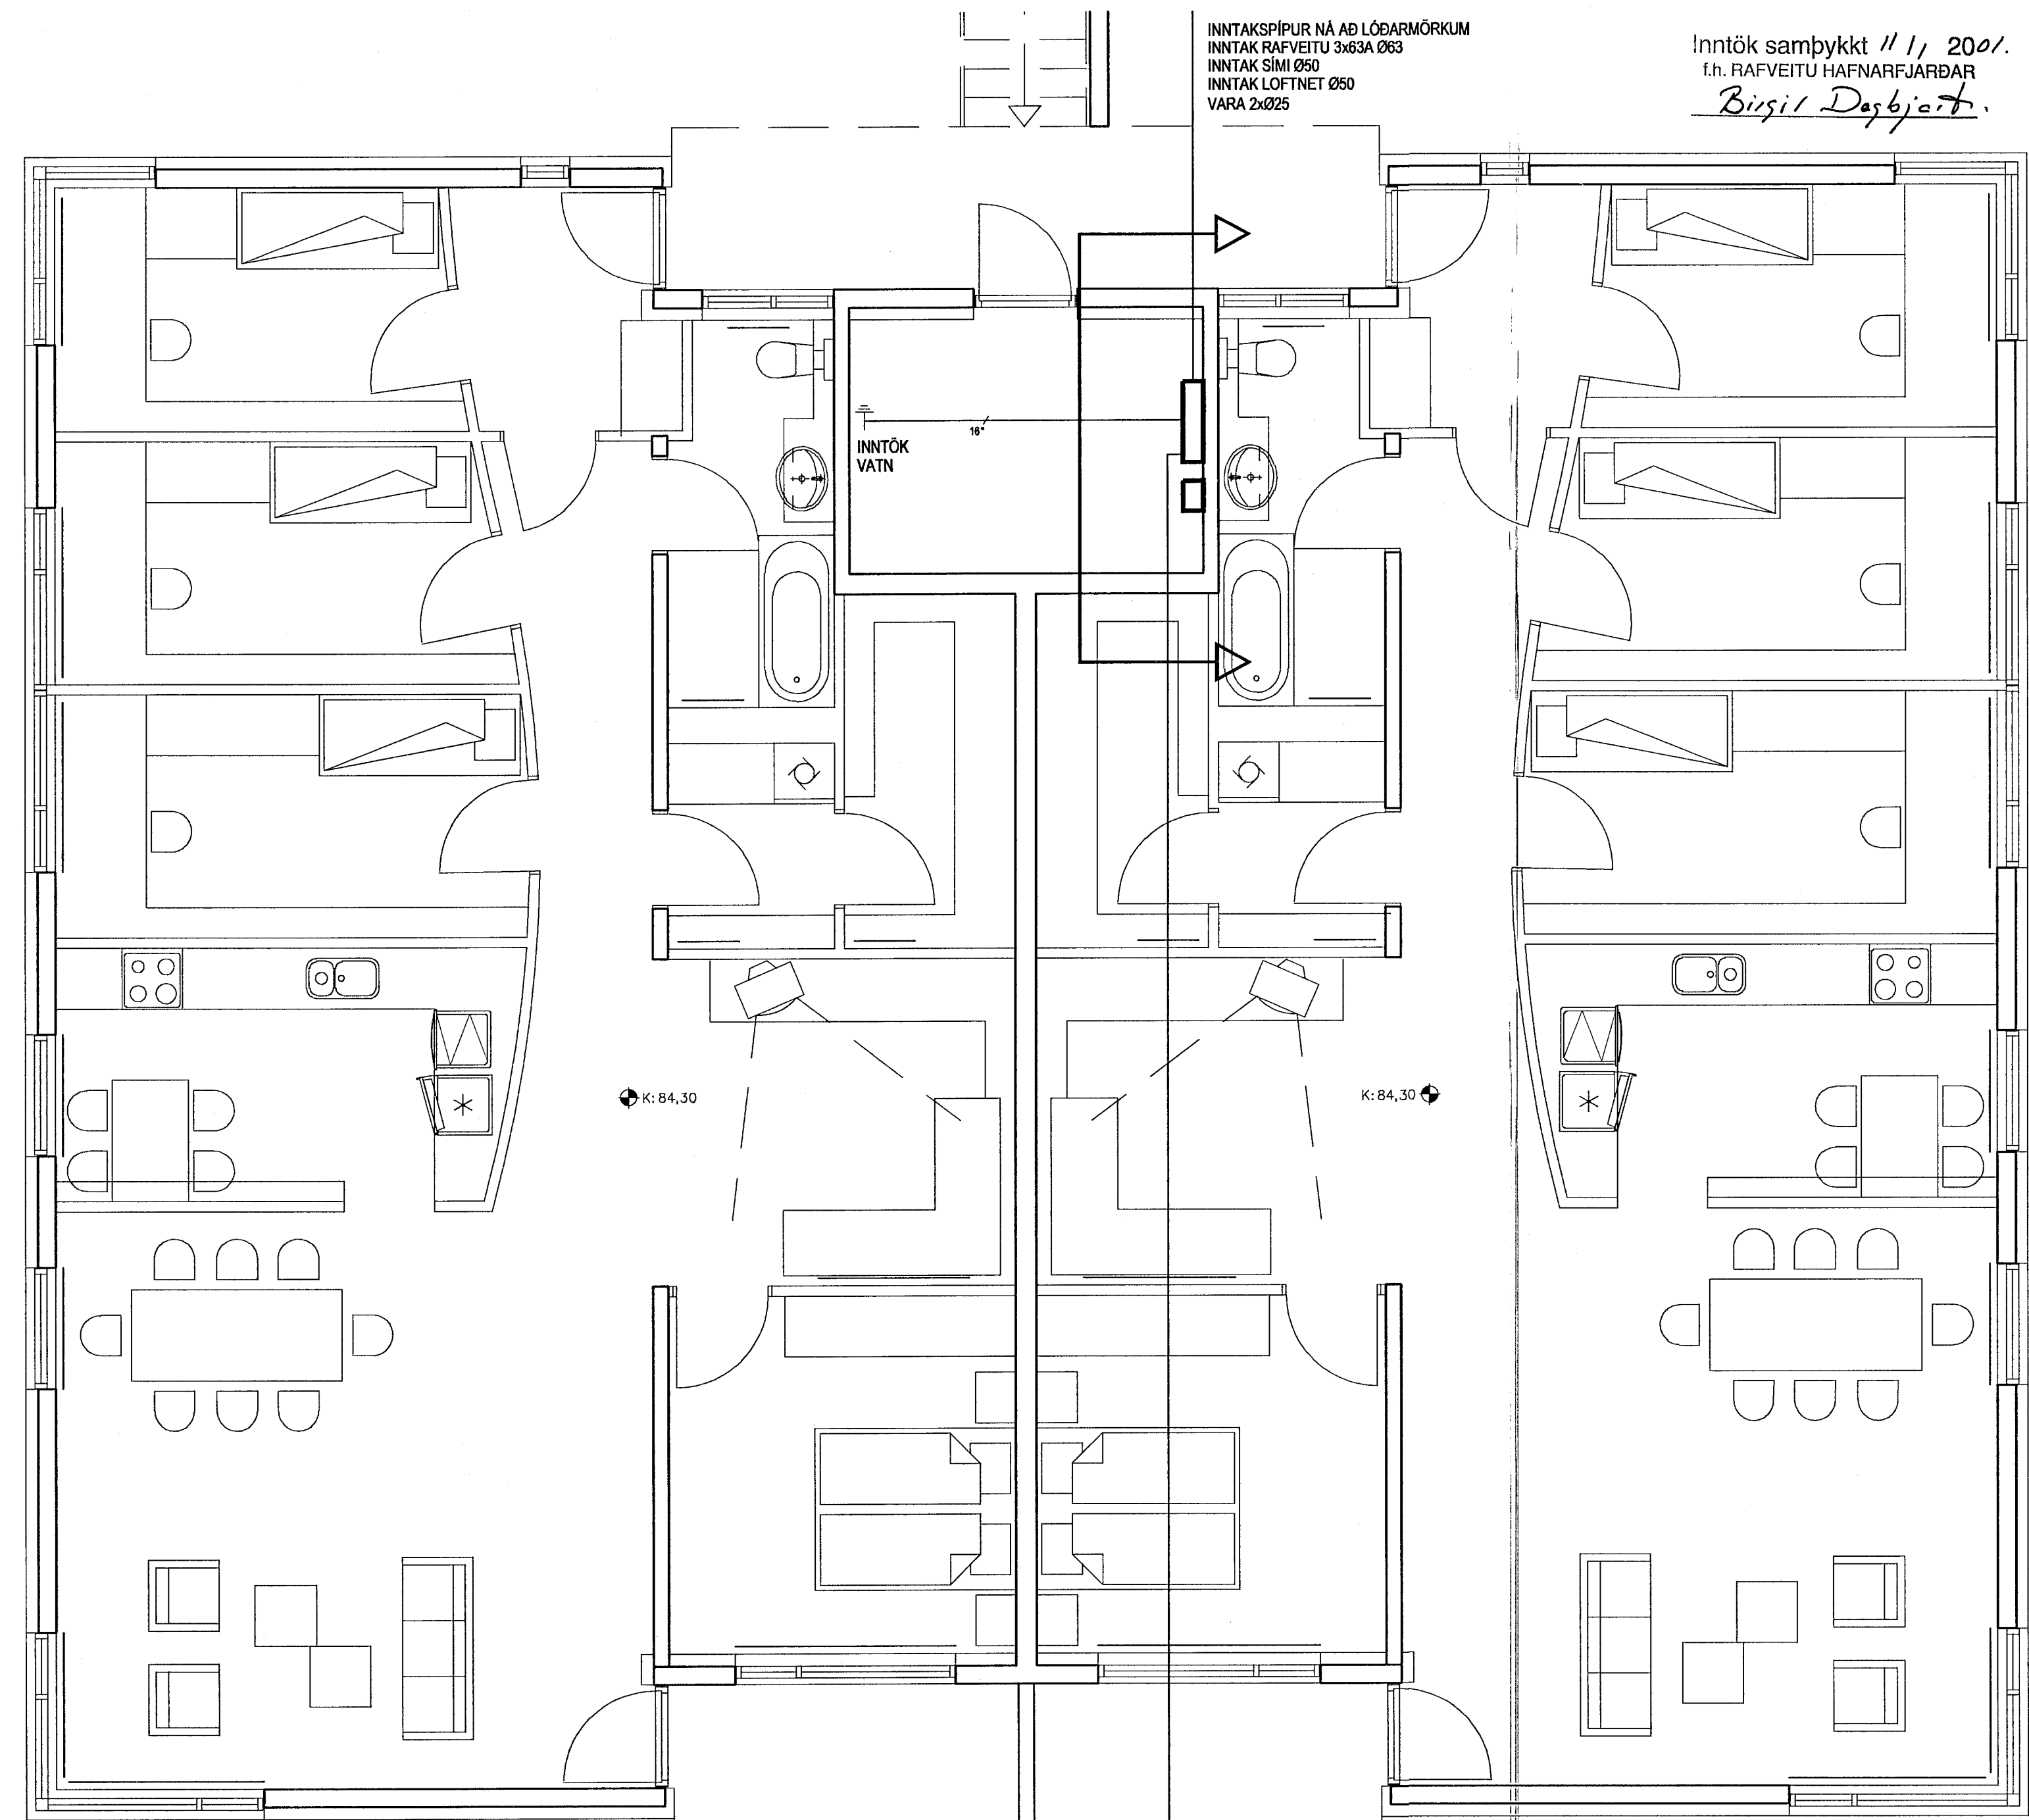

GRUNNMYND 1:50

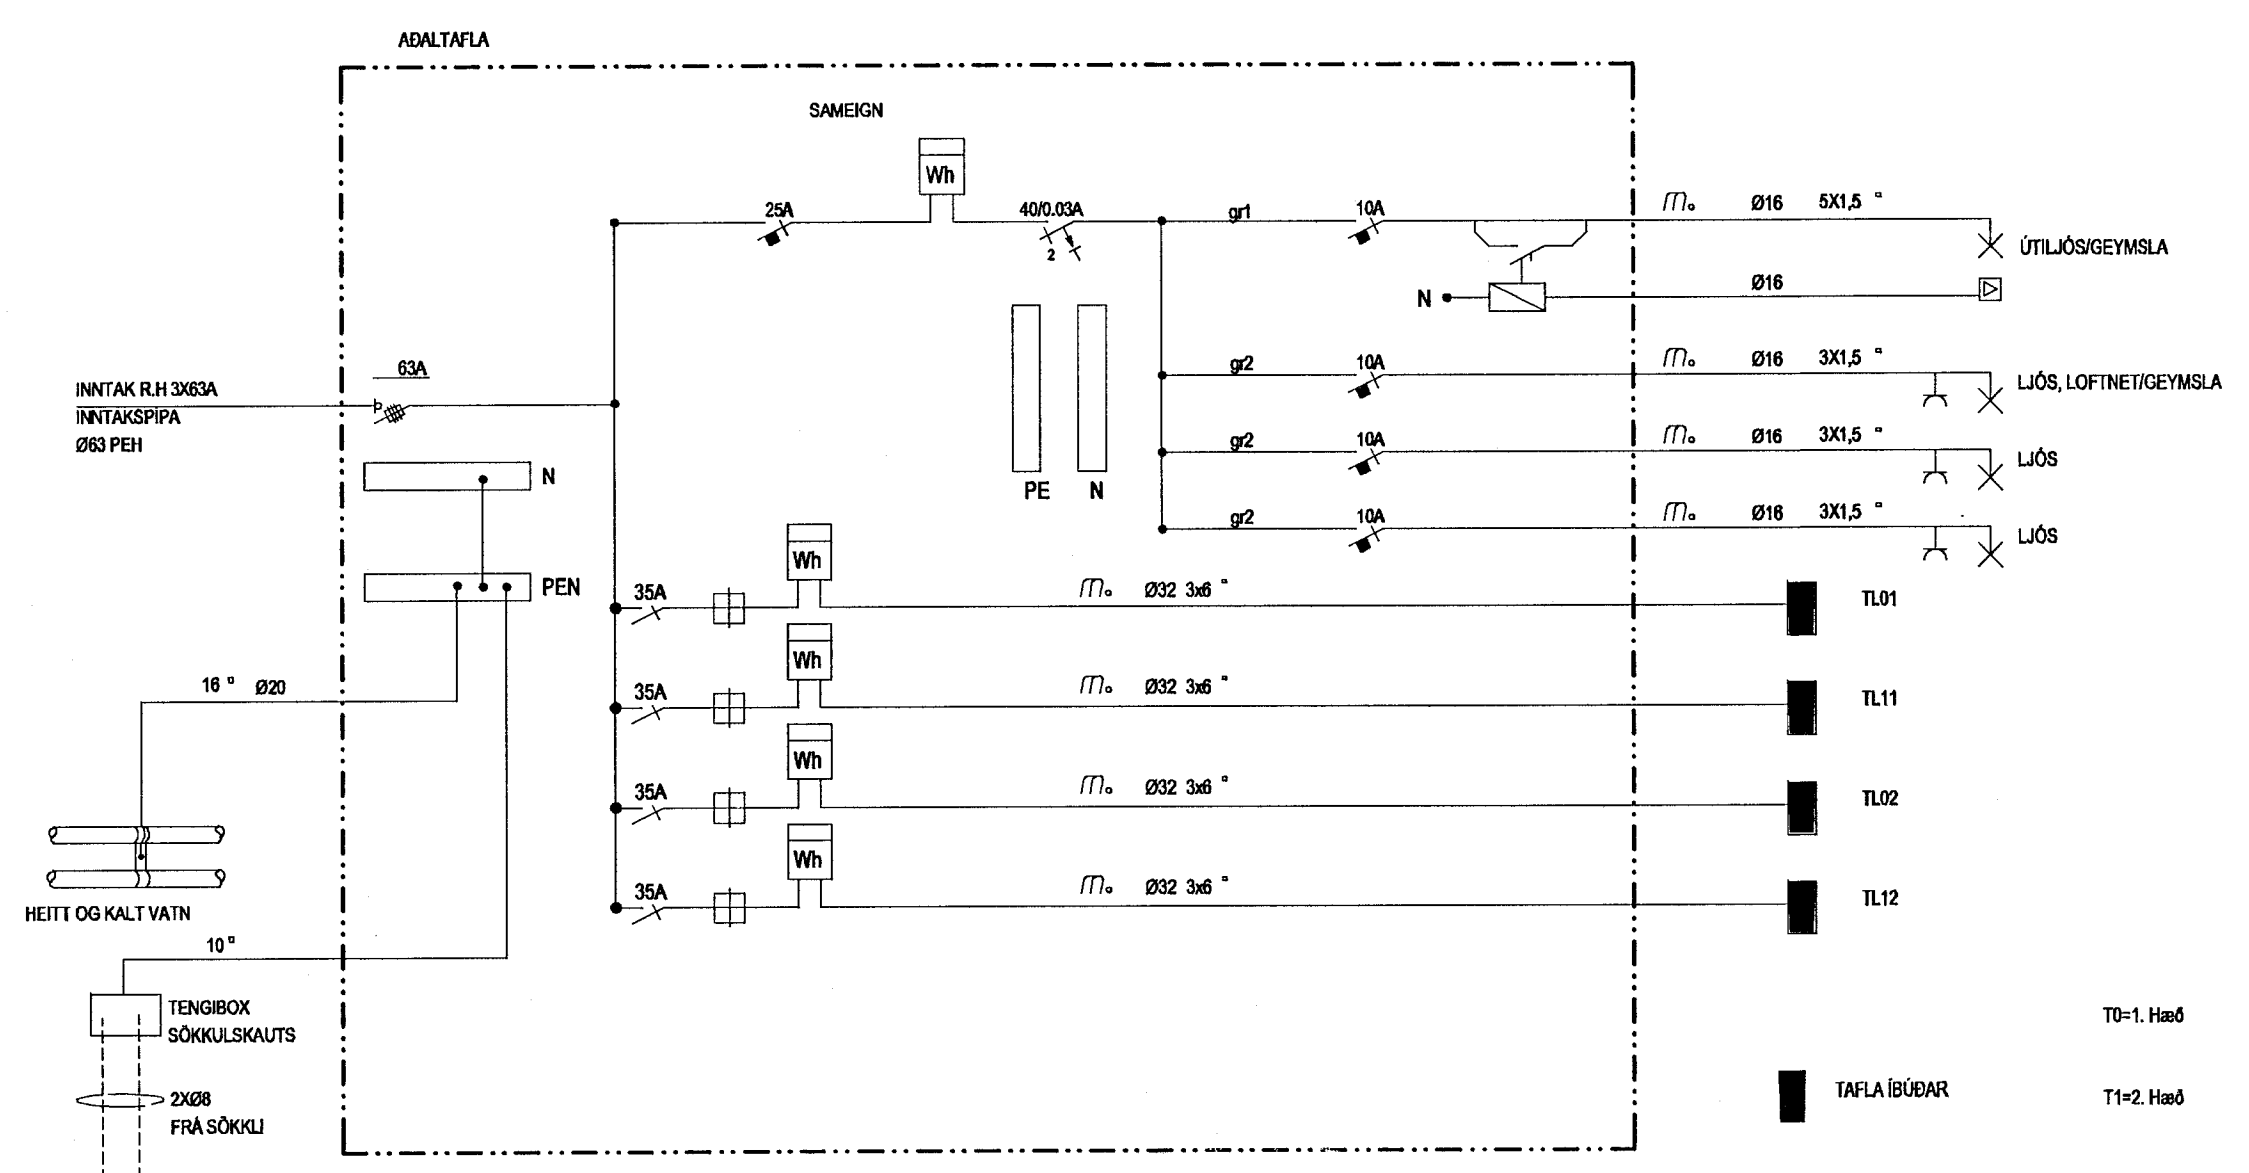

EINLÍNUMYND HÜSS

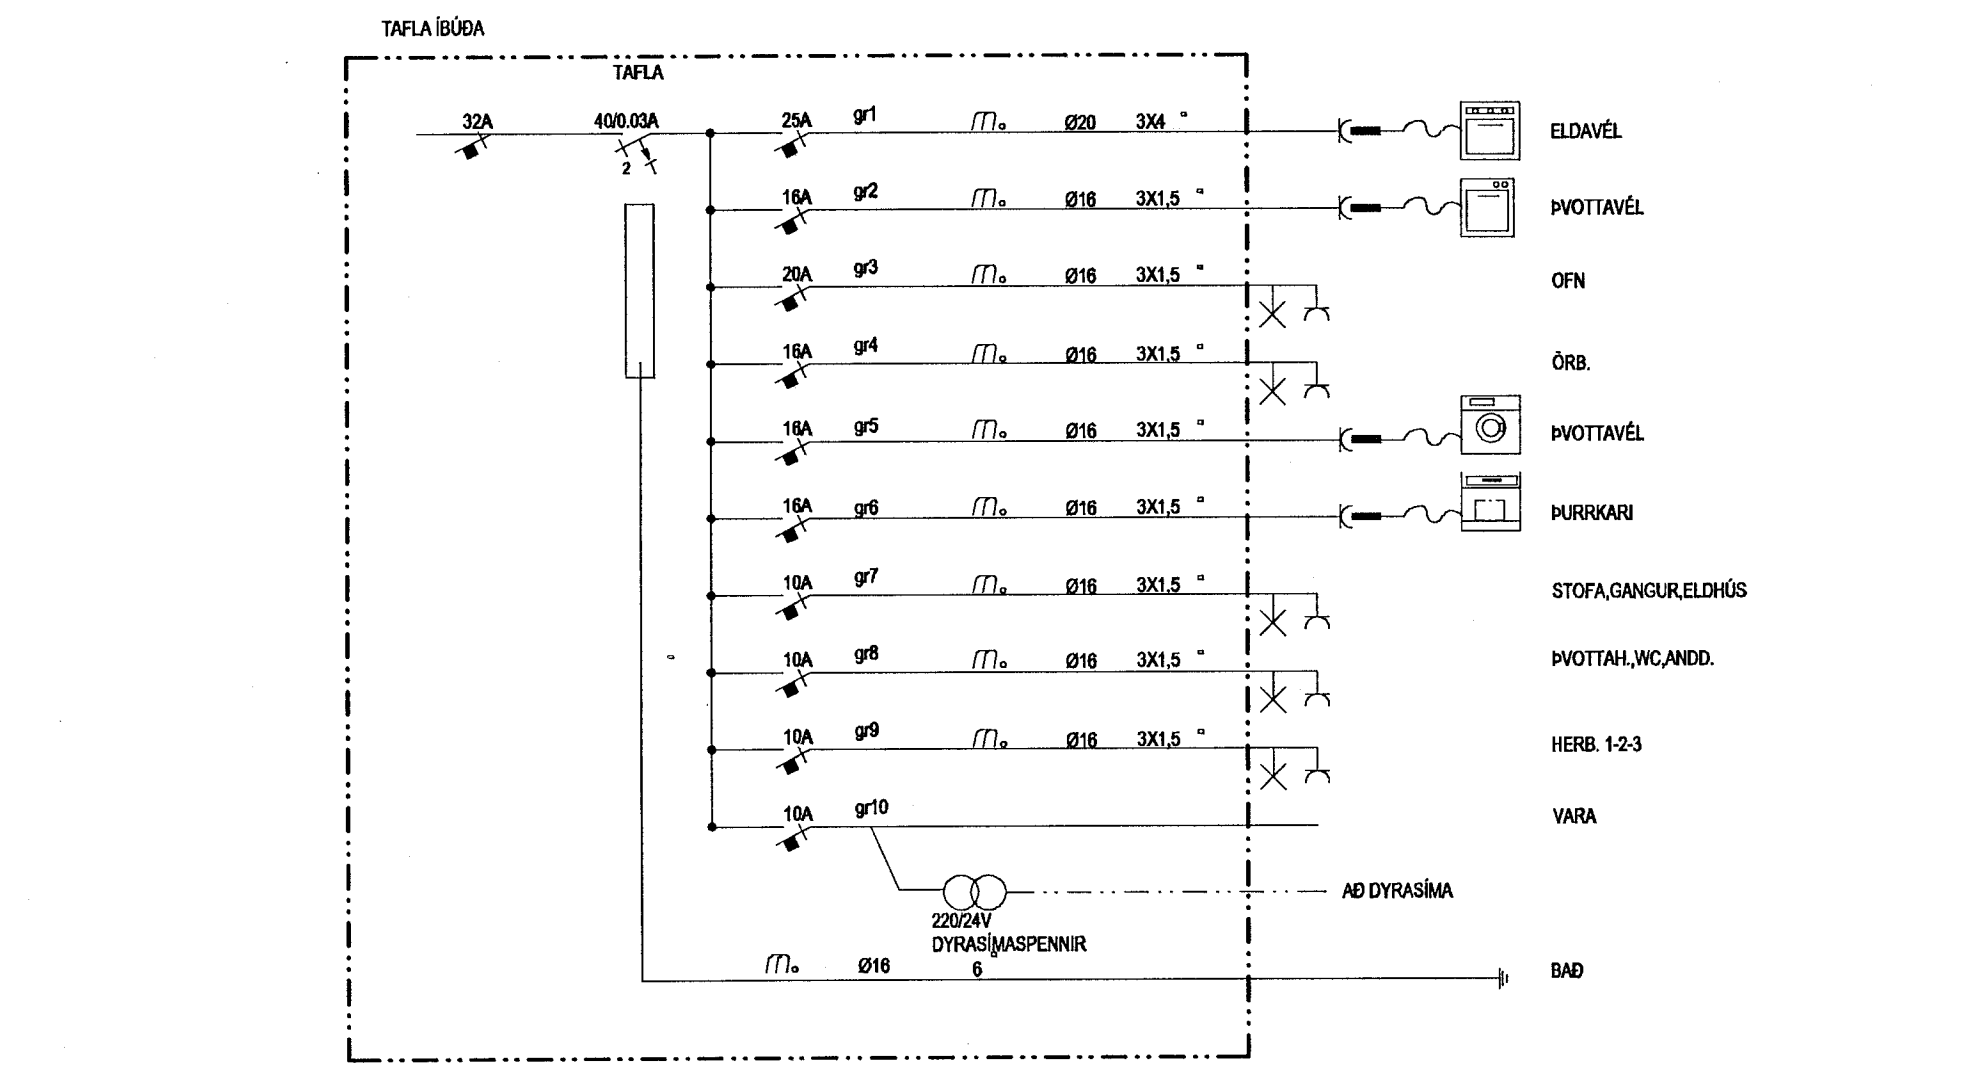

EINLÍNUMYND ÍBÚÐAR


SKÝRINGAR:

ALLAR PÍPUR ERU Ø16 OG VÉR 1.5mm  
 HÆDIR ROFA FRÁ FULLFRÆGENGU GÓLFI 1000mm  
 HÆDIR TENGLA FRÁ FULLFRÆGENGU GÓLFI 200mm  
 HÆDIR Í SÍMA(S) OG SJÓNVARPSTENGLUM(L) FRÁ FULLFRÆGENGU GÓLFI 200mm  
 ÖLL MÁL ERU FRÁ FULLFRÆGENGU GÓLFI OG Í MIÐJA DÓS EDA ÚR MIÐRI DÓS Í MIÐJA DÓS EDA Í FULLFRÆGENGINN VEGG  
 ÞAR SEM PÍPUR ERU LAGÐAR HLÍÐ VÍÐ HLÍÐ Í LOFTUM EDA VEGGIUM SKAL HAFNA AD MINNSTA KOSTI 10mm BIL Á MILLI RÓRA ÞANNIG AD STEYPA GETI AUVELÐLEGA RUNNINÐ NIÐUR Á MILLI  
 TIL SNERTISPENNUNAVARNR SKAL NOTA NÚLLUN OG LEKASTRUMSROFVÖRN

NEMA ANNARS SÉ GETIÐ

MÁLMLUTA LAGNA, TÆKJA, LAMPA OG RAFBÚNAÐAR SKAL JARDBINDA VANDLEGA  
 MÁLMSTRÁUMUR ROFA OG TENGLA SKAL VERA MINNST 10A  
 JARDBINDA SKAL PÍPUKERFI FYRIR HEITA OG KALDAVATNSLÖGN. SKILA SKAL MÆLINGU AF JARDBINDINGUNNI OG SKAL HÚN UPPFYLLA KRÖFUR ORKUVETU REYKJAVÍKUR  
 ÖLL TÁKN ERU TÁKNVERN OG BER AD SAMRÆMA LAGNIR AD TÆKJUM EFTIR AÐSTÆÐUM Á STADNUM OG EFTIR SÉRTEKNINGUM  
 ÖLL TÁKN ERU SAMKVÆMT STAÐLIST-117-8  
 LÁGSPENNA TIL TÖFLU  
 LOFTNET TIL TÖFLU  
 SMÁSPENNA TIL TÖFLU


- 110 = hæð á tengli er 110 sm.
- 16A = 16 Ampera var í töflu
- Loftnet
- S Sími
- Smáspennukerfi (töluakerfi)
- 2 EIN DÓS TVÓFALDUR ROFI
- 2 HÆÐ Á DÓS EFTIR INNRÉTTINGU
- 2 TENGILL VÍÐ LOFT
- 2 LOFTNET VÍÐ LOFT
- TAFLA

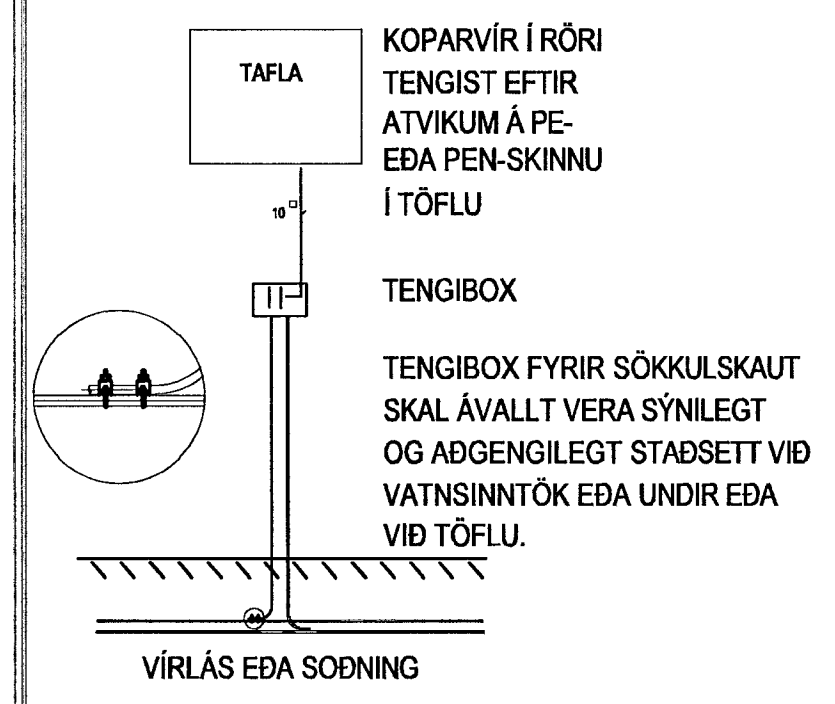

RAFLAGNIR

Prastarás 10  
 220 Hafnarfirði  
 Lágspenna, snið, afstaða, einlínnumynd og skýringar.

MKVY: 1:50, 1:500	DAGS: 13.12'00
TEKNAÐ: SEJ	SAMÞYKKT
HANNAÐ: Sigurður Jón Jónsson	

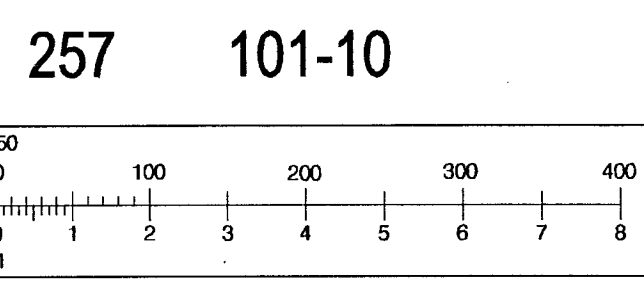

VERKFRÆÐIFYRIRTÆKIÐ  
**VIKINGUR**  
 Skipholt 25, 105 Reykjavík  
 Sími: 511-3399  
 Fax: 511-3377  
 viking@viking.is  
 www.viking.is

ÖLL AFNOT OG AFRITUN TEIKNINGA, AD HLUTA EDA Í HEILD ER HÁÐ SKRIFLEGU LEYFI HÖFUÐA

3984