
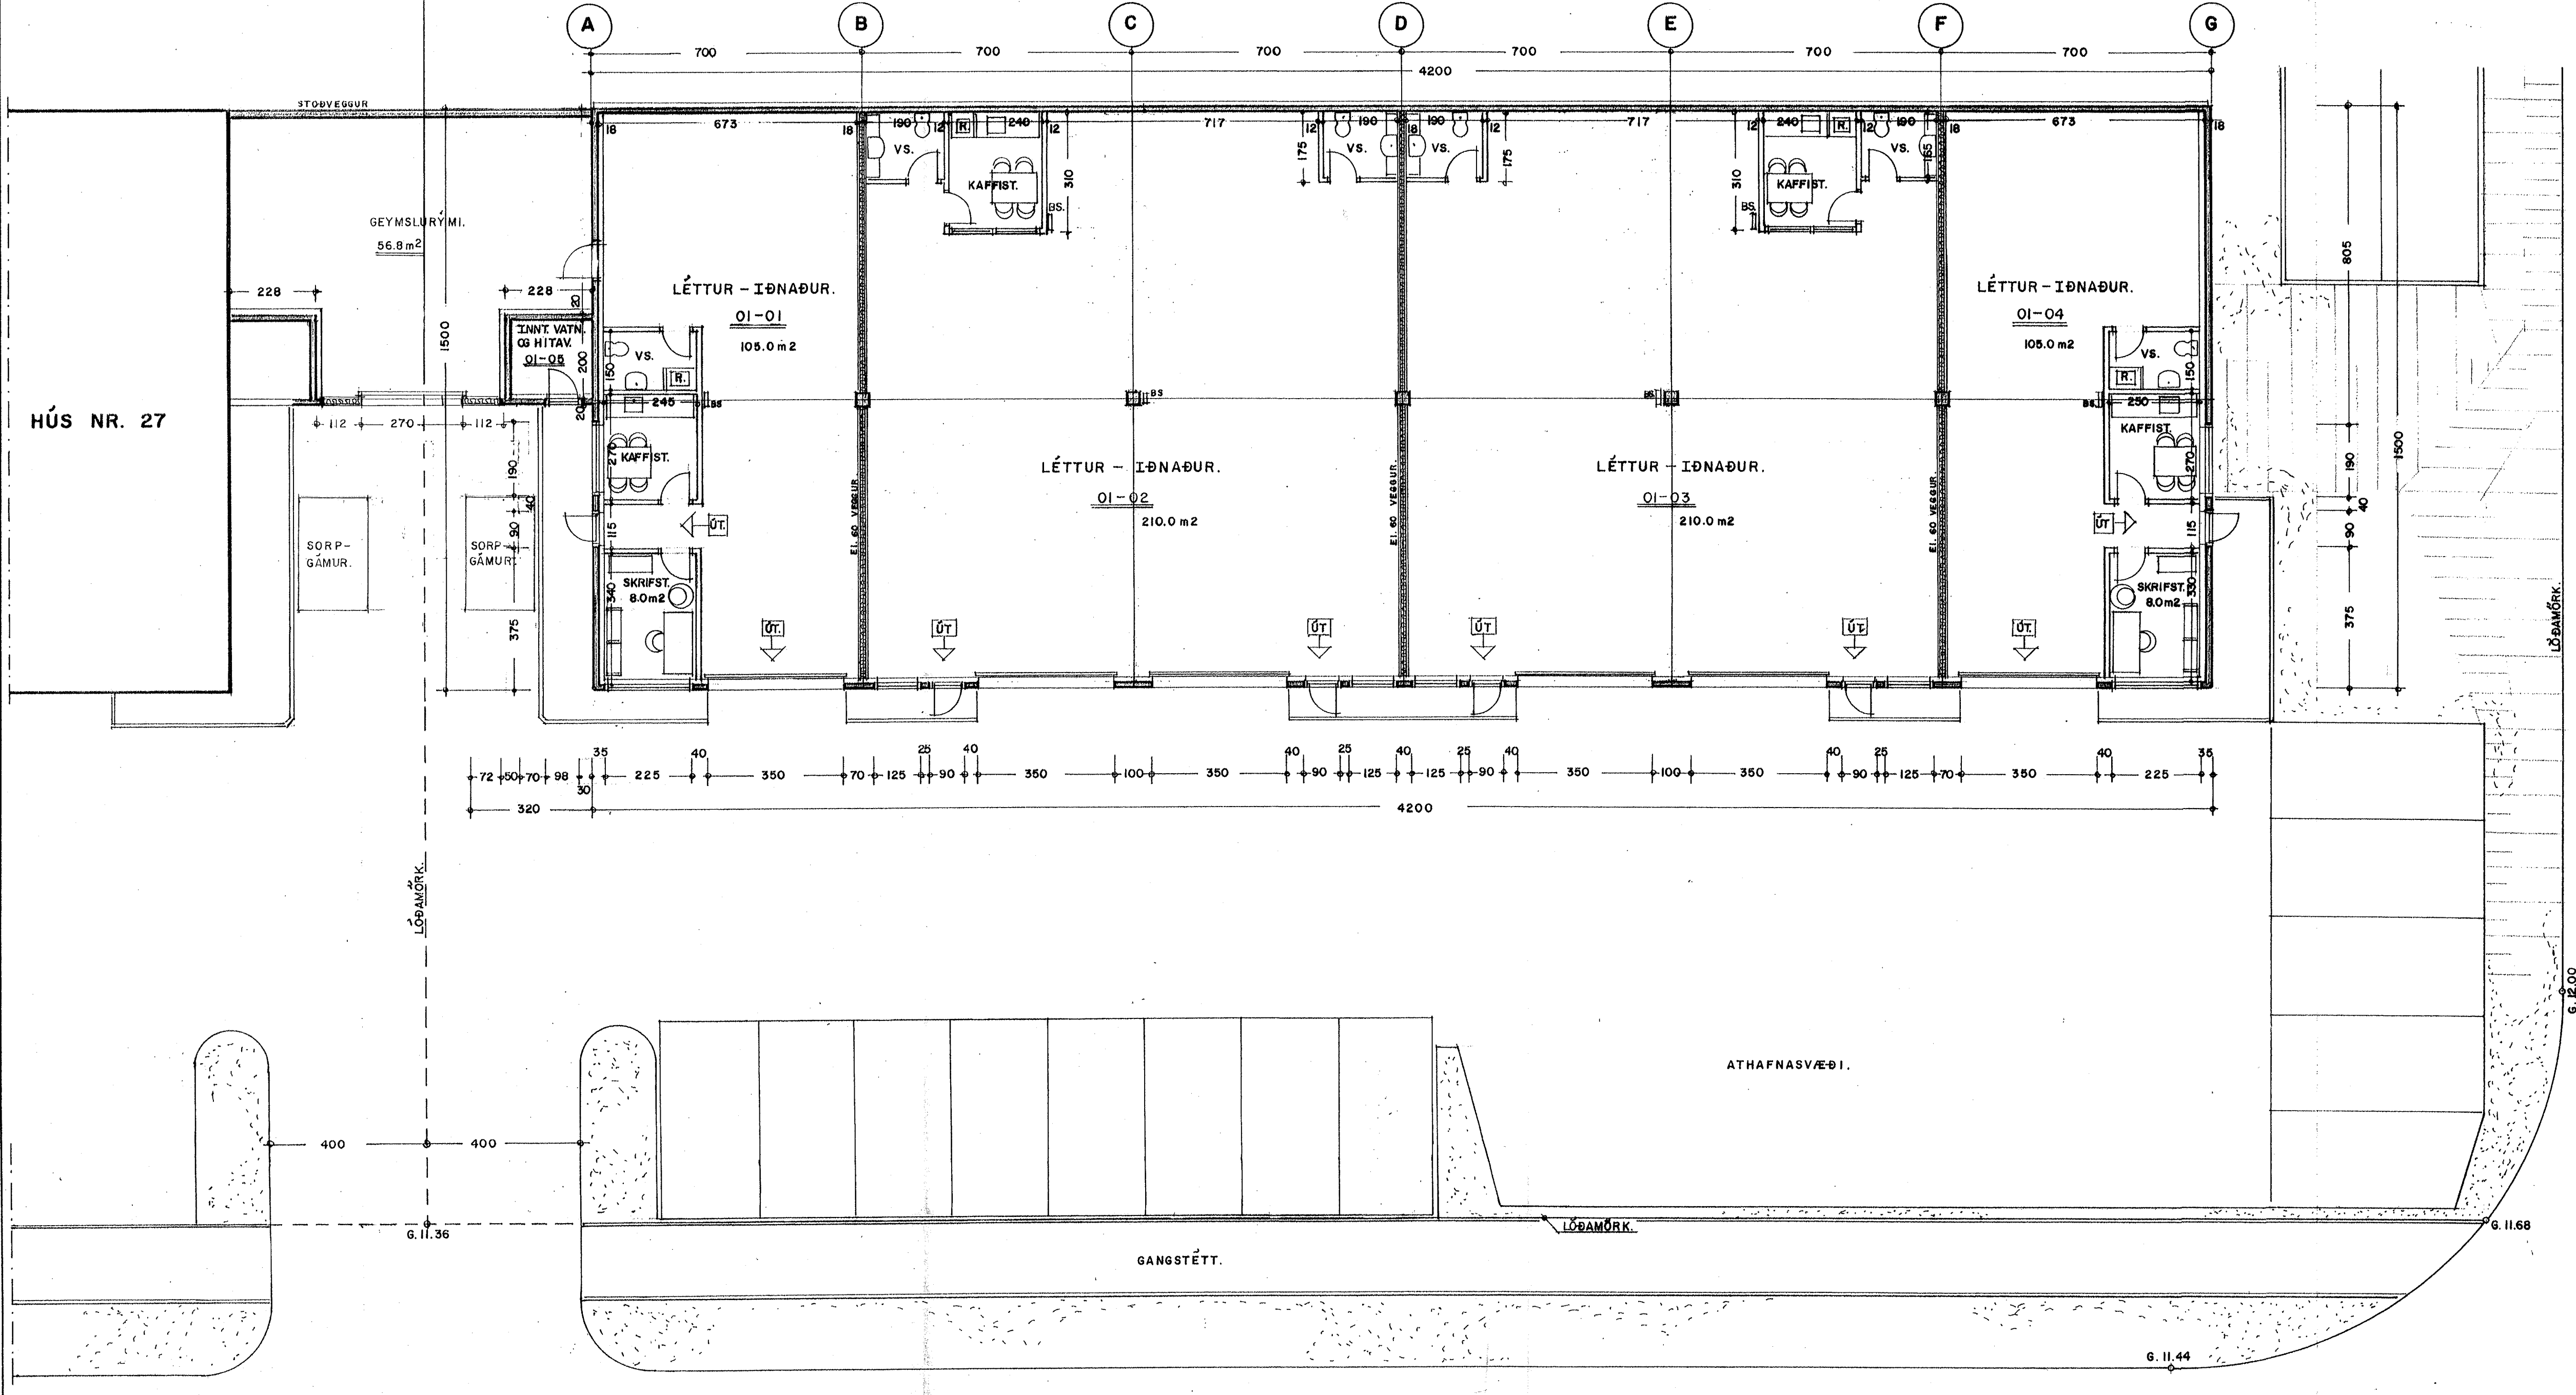


BLAÐ. 2

AFSTÖÐUMYND **Úr Gildi** 500

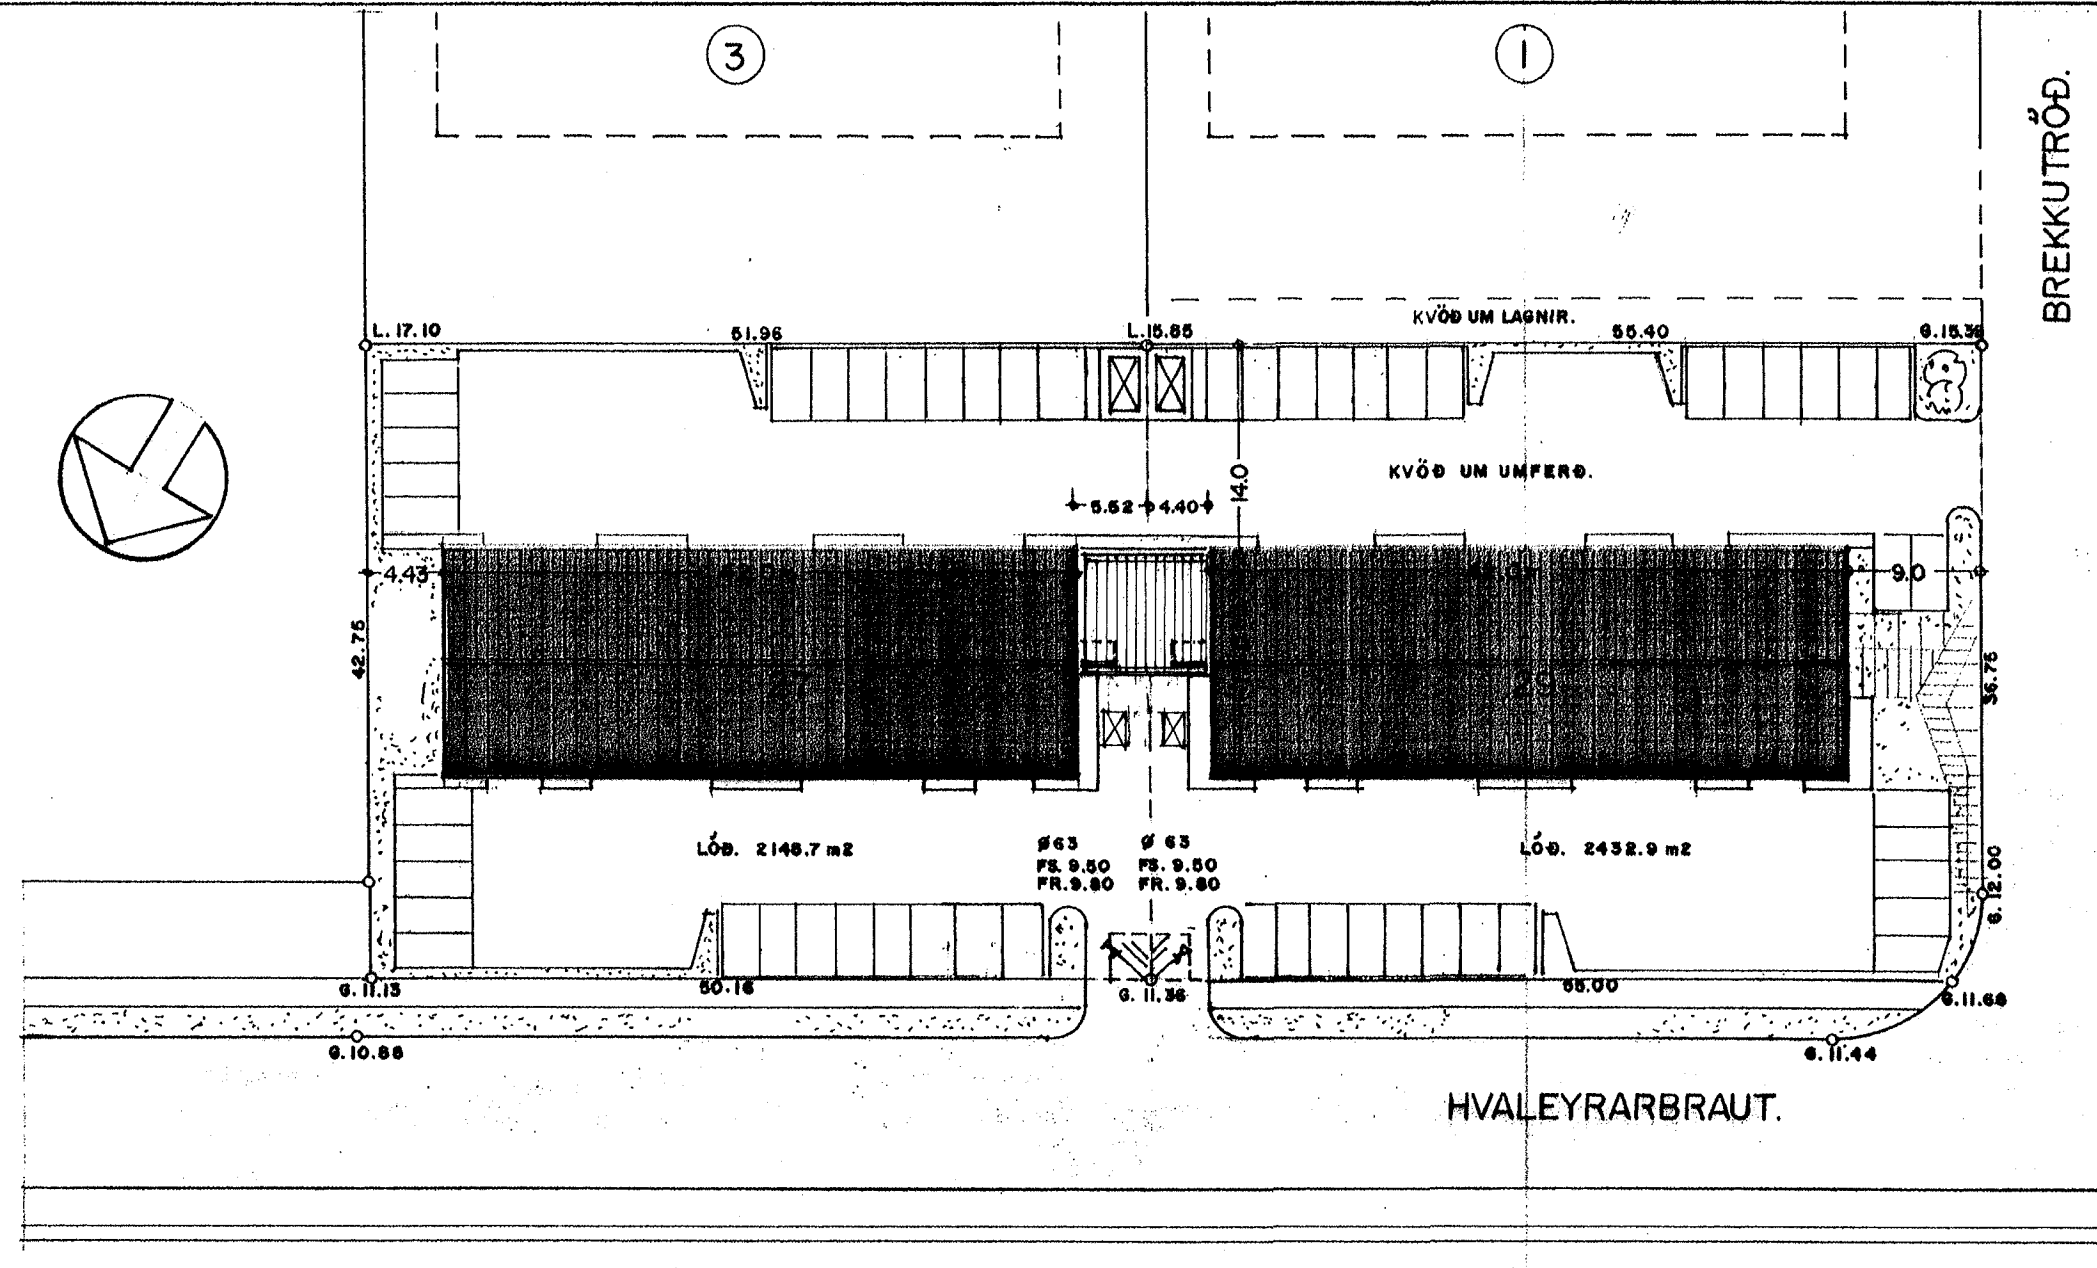

FÞVERSPURVATEIKNINGAR.
Breyttávirg. 25.-4.-2005
Jón Guðmundsson

- BREYTT BÍLASTÆÐUM OG SKRÁNINGATÖFLU. 3.-2.-2002
- BREYTT INNRA SKIPULAGI. 22.-6.-2001
- BREYTT STÓBVEGG MILLI HÚSANNA. 8.-8.-2000
- BREYTT LÓÐAMÖRKUM. 30.-3.-2000

GRUNNMYND I. HÆÐ 1:100

HVALEYRARBRAUT 29 HAFNARFIRÐI.

VERK. NR. 207 DAGS. 9.-4.-1999 MÁL. 1:100
TEIKN. NR. 02 BREYTT.

JÓN GUÐMUNDSSON ARKITEKT
VINNUSTOFA, SKÚLAGÖTU 83 REYKJAVÍK. Sími. 562 5056