


SUÐURLIÐ

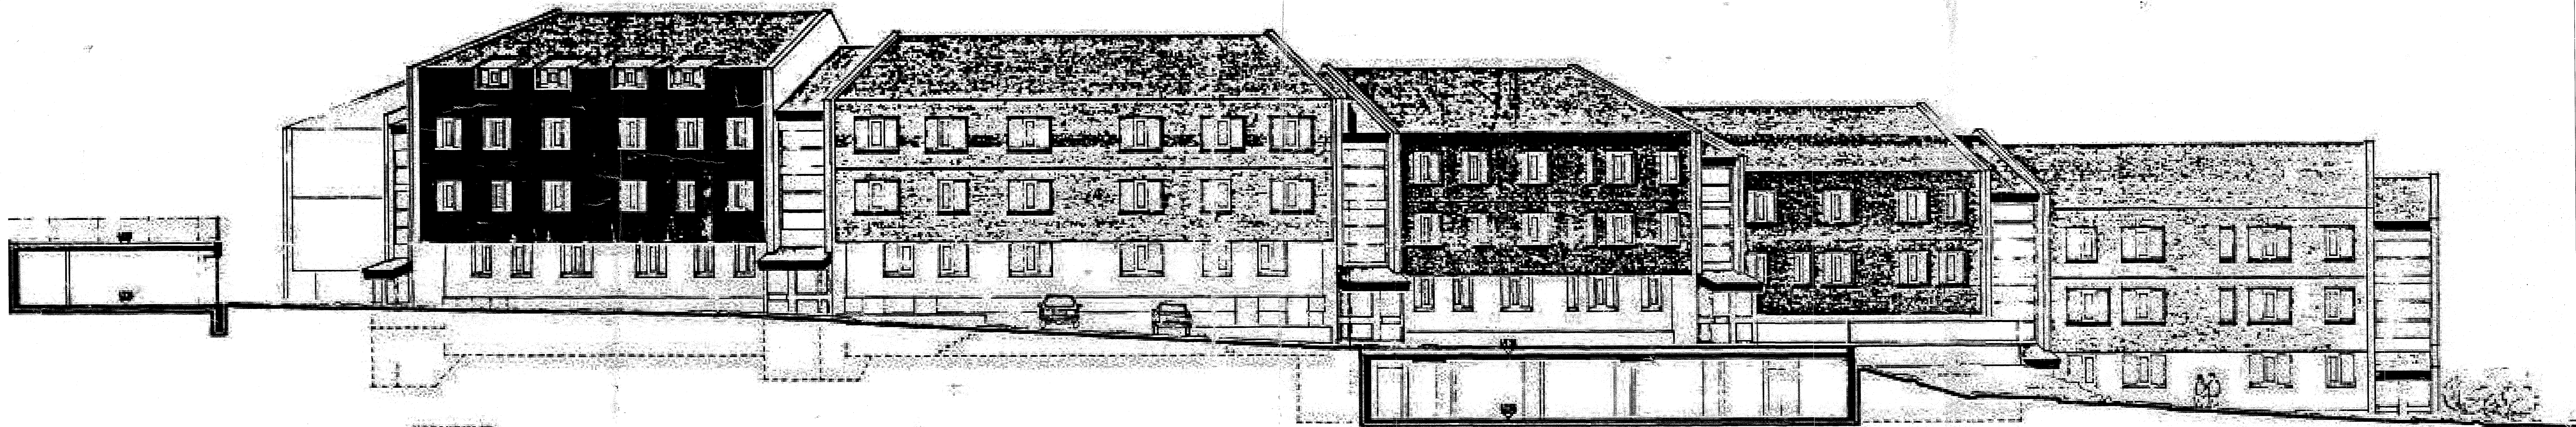

NORÐURLIÐ

SÓLSTOFA Á HVAMMABRAUT 4, íbúð nr. 01.02.  
Teiknað inn á teikninguna með heimild  
frá Ingimundi Sveinssyni.

Apríl 2013 *Benjamín Ingi Bóðvarsson*  
Benjamín Ingi Bóðvarsson  
Byggingatæknifræðingur TFÍ.

YFIRFARID AF VSB  
daga 1.12.2013  
*Þórunn Guðjónsdóttir*  
180560-4889

TEIKNISTORA		HVAMMABRAUT 2-3S HAFN	
GYLFI GUÐJÓNSSON		ASALTEIKNING	
INGIMUNDUR SVEINSSON		STJÓLSTYRI	
ARKITEKTAR FÉL DSA		111	
1:50	1:50	1:50	1:50
