


SKÝRINGAR:

1. Öll mál eru gefin í sentimetrum.
2. Hæð er mibúð við fullfrágengið gólf og miðja dás.
3. Hæð rofa er 110cm
4. Hæð tengla 20cm
5. Málstraumur rofa í aðstöðu er 10A
6. Málstraumur tengla í aðstöðu er 16A
7. Rofi og tengill hæð 110cm
8. TS Tvöf. síma- og tölvutengill hæð 20cm
9. TL Loftnetstengill hæð 20cm
10. BALS tenglakassi 3~63A 3~16A 1~16A
11. Raflagnir í aðstöðu er 16mm plastpípur, ídregin 3x1,5mm² vír
12. Síma og tölvulagnir eru 16mm plastpípur ídregnar 2 stk. cat-5 tölvustrengjum
13. Raflagnir í sal eru NYY-J plaststrengir

ATH: Skýringar eiga við nema annað sé tekið fram á teikningu

Inntök samþykkt 24/9 2001.
f.h. HITAVEITU SUDURNESJÁ h.f.
Björg Dögg Björnsdóttir

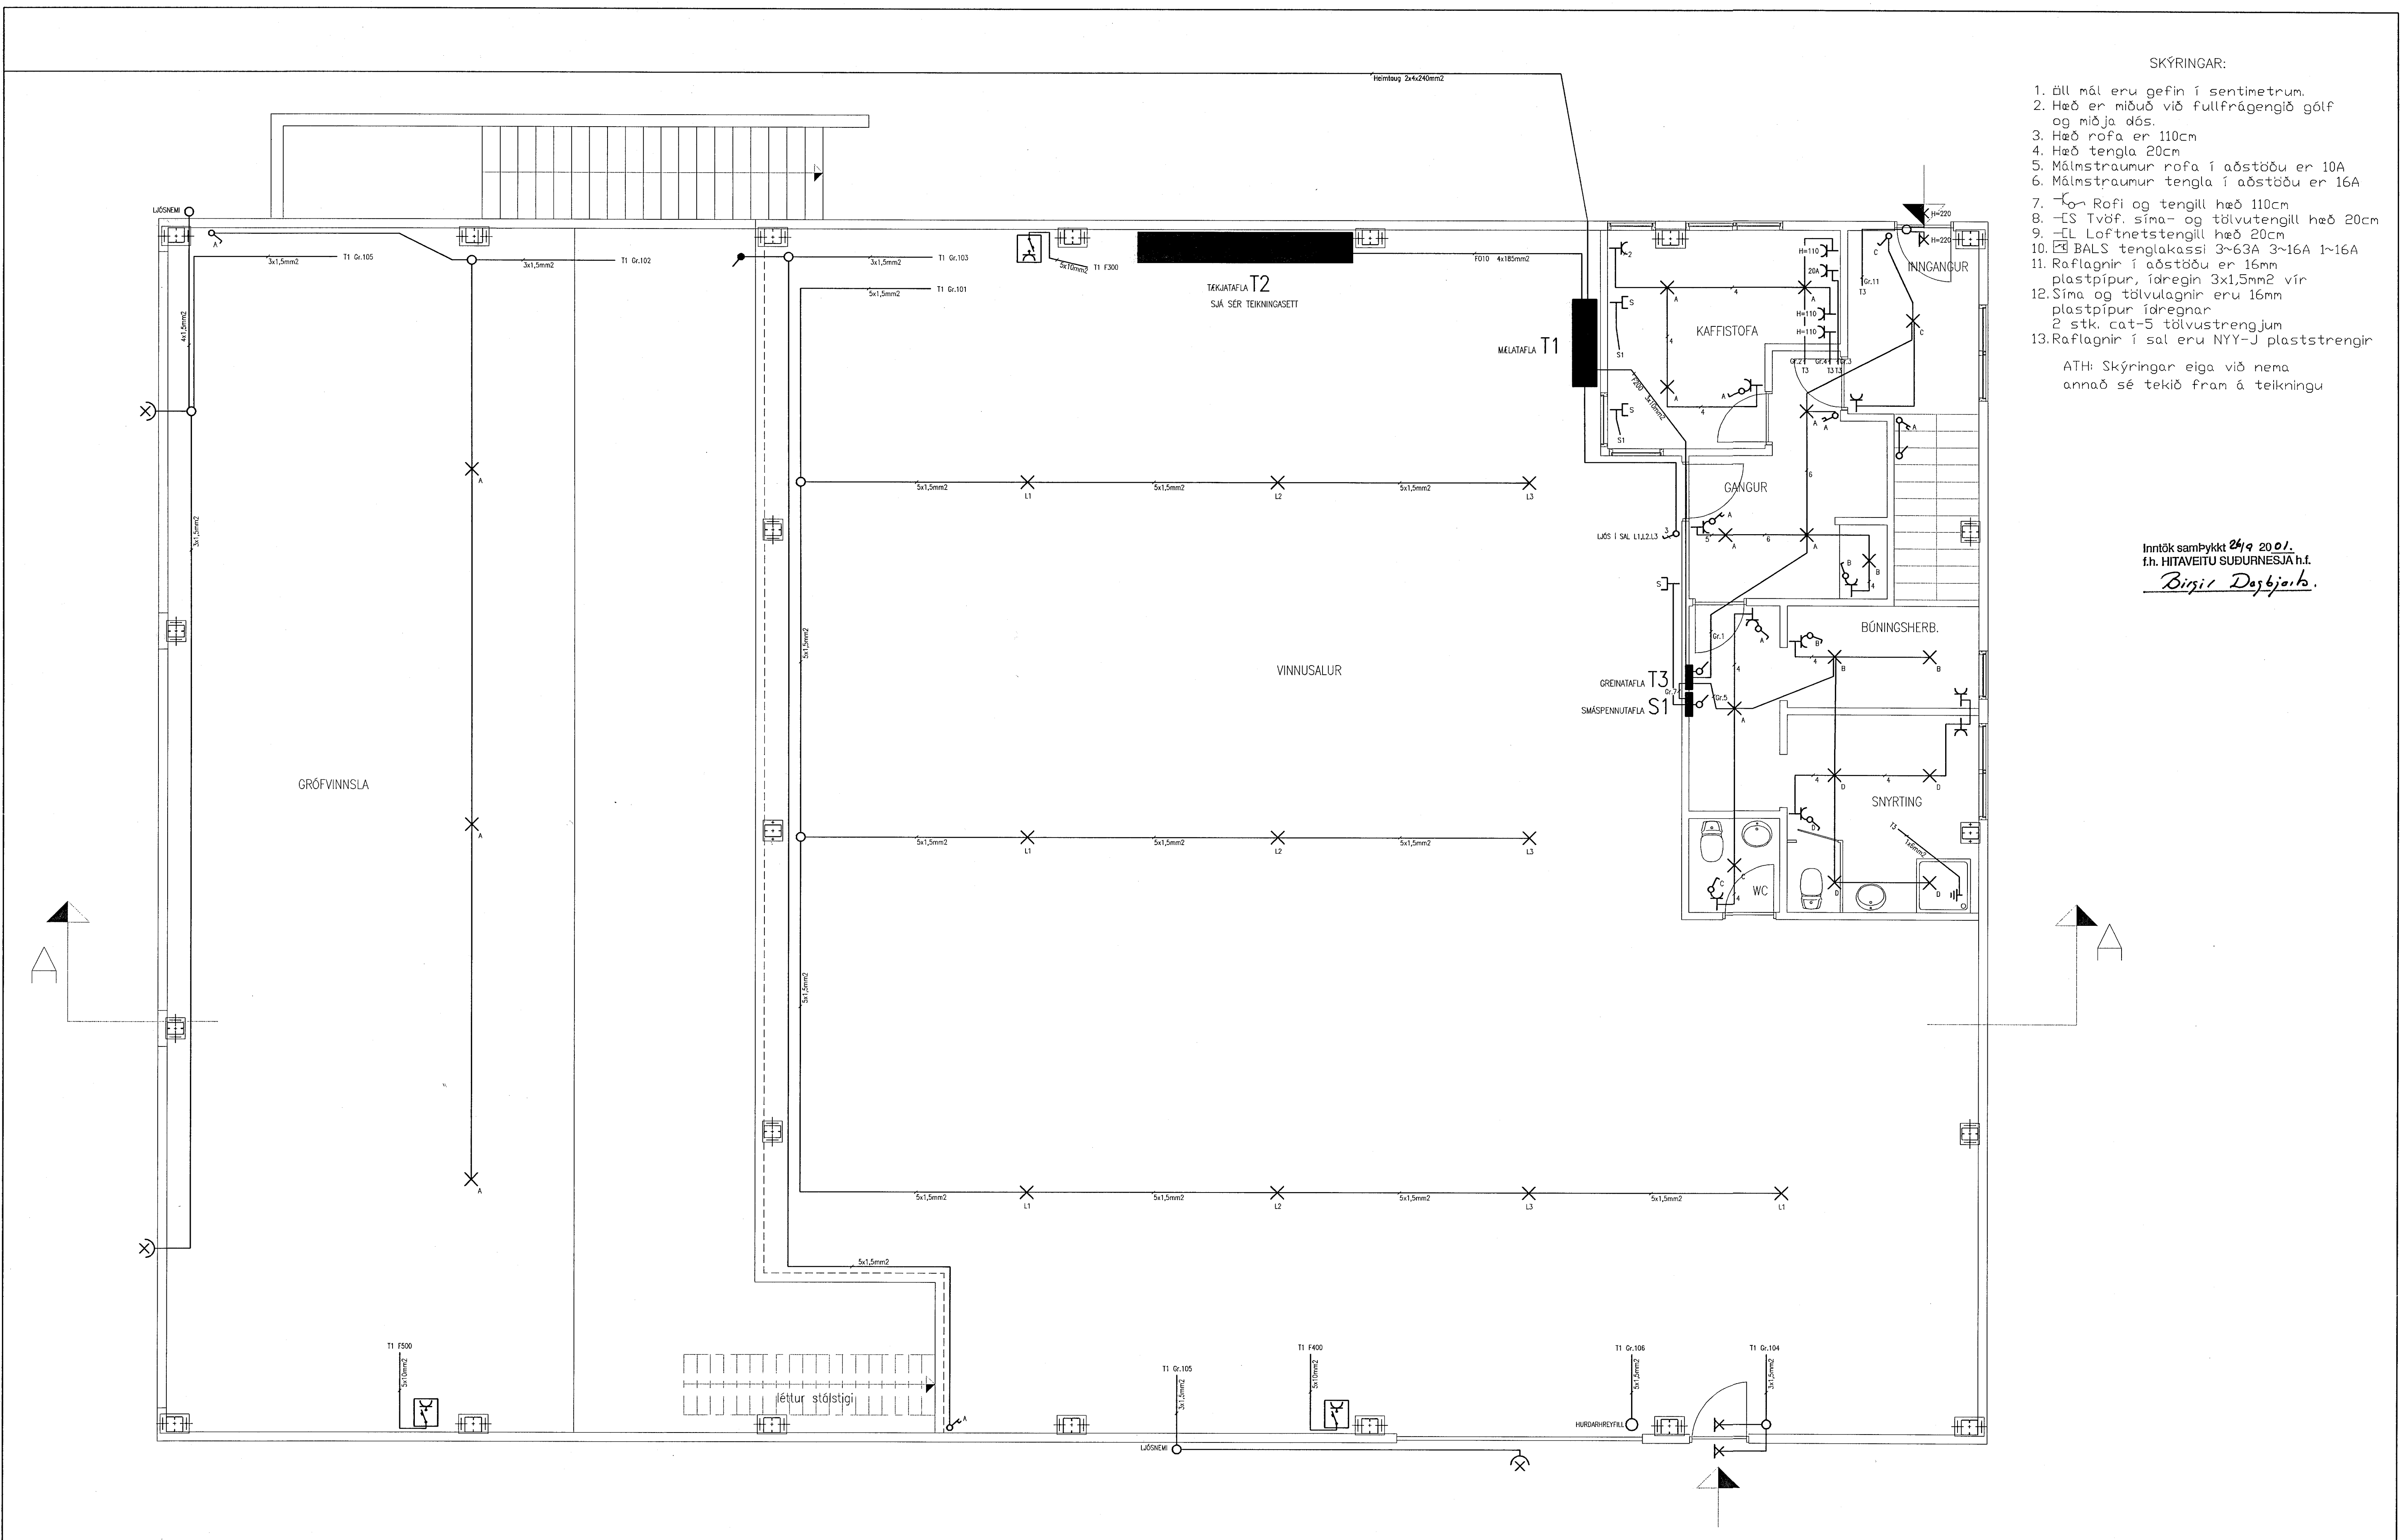

Fshella 5

itt Iðntölvutækni Icelandic Industrial Computers Reykjavíkurveg 72 - IS220 Hafnarfjörður Sími: 520 8800 - Símafré: 520 8801 Netfang: it@it.is - Heimasíða: www.it.is		VERKKAUPI BLENDI EHF Lækjarberg 24 220 Hafnarfjörður	VERKTEINI Kragasallaframleiðsla Rafmagnsteikning Grunnmynd	BLAD 1 FJ. BLAÐA 3 BLAÐSTAFUR A1 DAGS. 20.09.2001
NR. 1 DAGS. 20.09.2001 BREYTING.	Vinnuteikning TöS HANNAÐ SAMB.	VERKFRÁB. TöS VYRFRÁB. TöS MALKV. 1:50	SAMB. TöS TöS TöS TöS	TEIKN NR. 010920-0001

4215