



KENNISNIÐ GÓLFHITA 1:10
Í VERURÝMUM

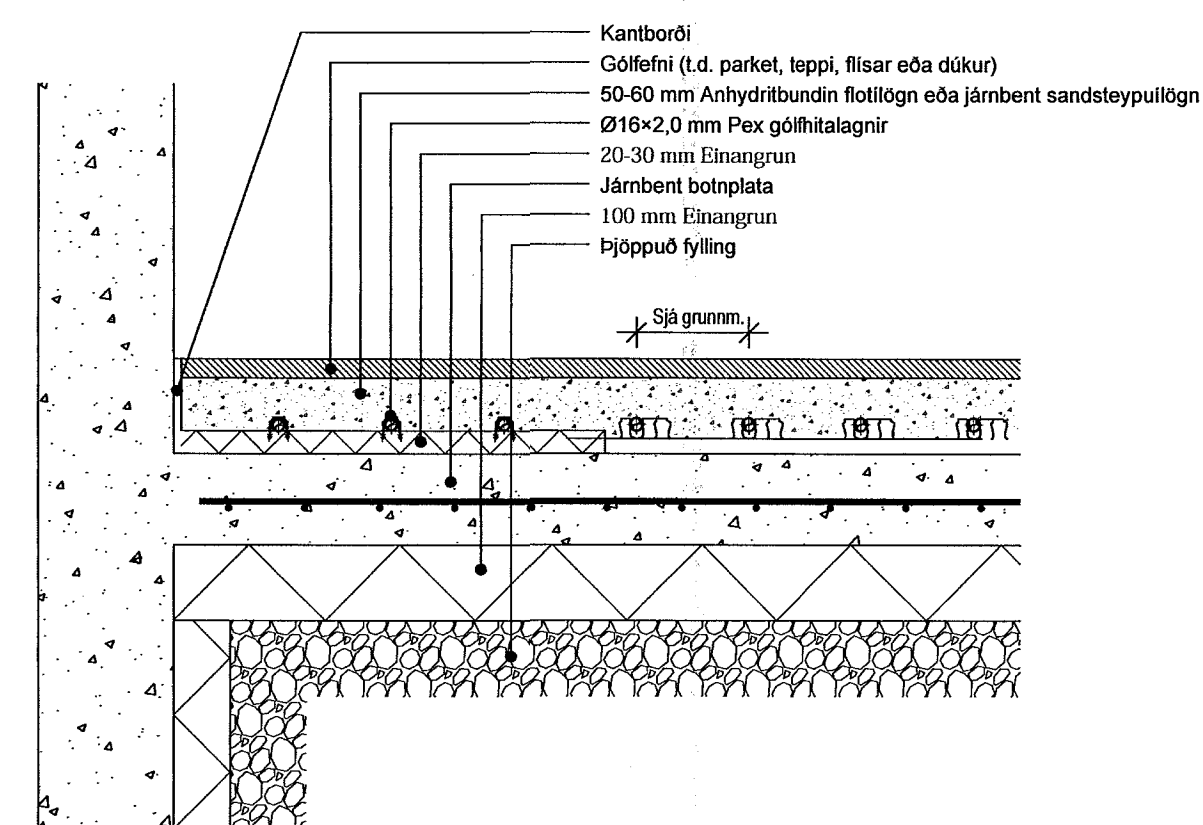

KENNISNIÐ GÓLFHITA 1:10
Í BÍLSKUR

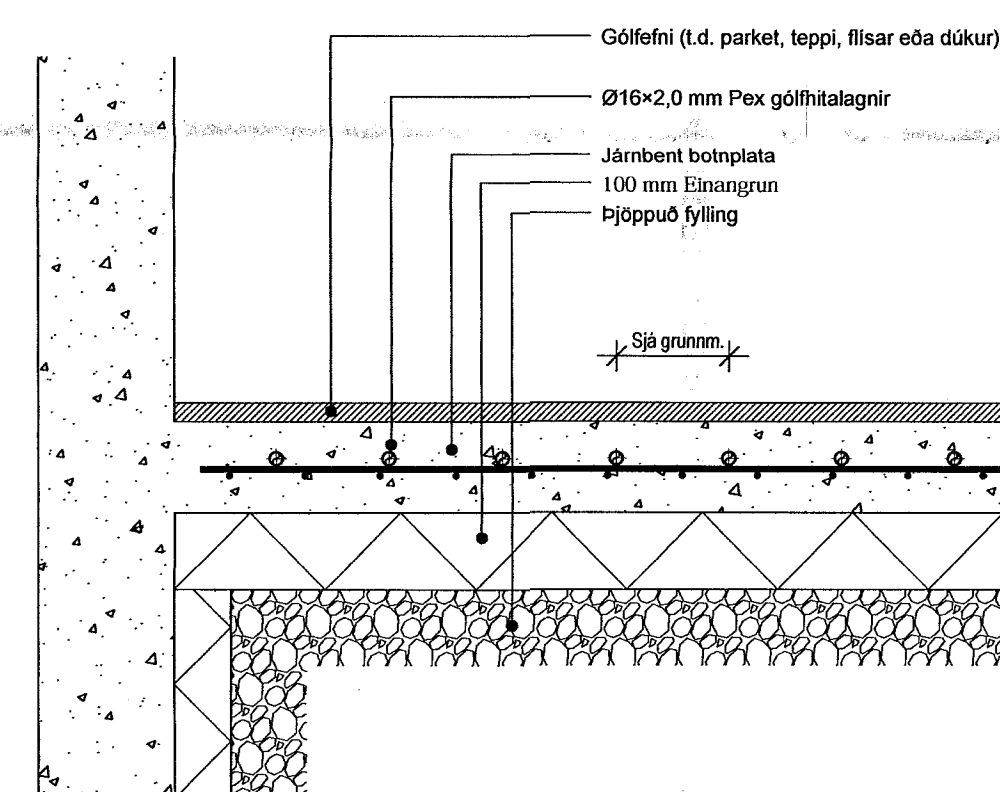

SKÝRINGAR

Almennar skýringar sjá teikningu P0 000

Gólfhiti í skúr:

Farið var að Kvistavöllum 1 þann 14. ágúst 2013. Kom þar í ljós að búið var að leggja gólfhita sem er í bílskúr og geymslu af honum. Hann er innsteyptur ofaná járngrind.

Útg. Dags. Skýring Hannað/Yfirfarð

VSB

VERKFRÆÐISTOFA

BVEIARHAUN 20 • 220 HAFNARFJÖRÐUR • KENNIT. 710796-2899
vsb@vsb.is • Sími 585 8600 • Fax 585 8610 • www.vsb.is

Artun sérhönnuðar
Sveinn Áki Sverrisson
Hf: 230895 5809 • aki@vsb.is

Verkefni
KVISTAVELLIR 1
HAFNARFIRÐI

Verkið
Lagnir
Gólfhiti 1. hæð
Grunnmynd, snið

Hannað	Teiknað	Yfirfarð	Kvarði	Síða
JGR	JGR	SAS	1:50	/ A1
Dags.	03.09.2013	Verkefni	13186	Utgáfa
		Teikning	P4 011	-