


**SKÝRINGAR**

Almennar skýringar sjá teikningu P0 000

**Reyndarteikning**

Farið var að Kvistavöllum 1 þann 14. ágúst 2013 og teknar niður þær upplýsingar sem nú liggja fyrir á þessari teikningu. Það sem eftir á að leggja en er sýnt á þessari teikningu eru lagnir í milliveggjum baðherbergja, lagn að útkrana við eldhúsið og lagn að skotkrómum við innkeyrsluhúð í blískúr.

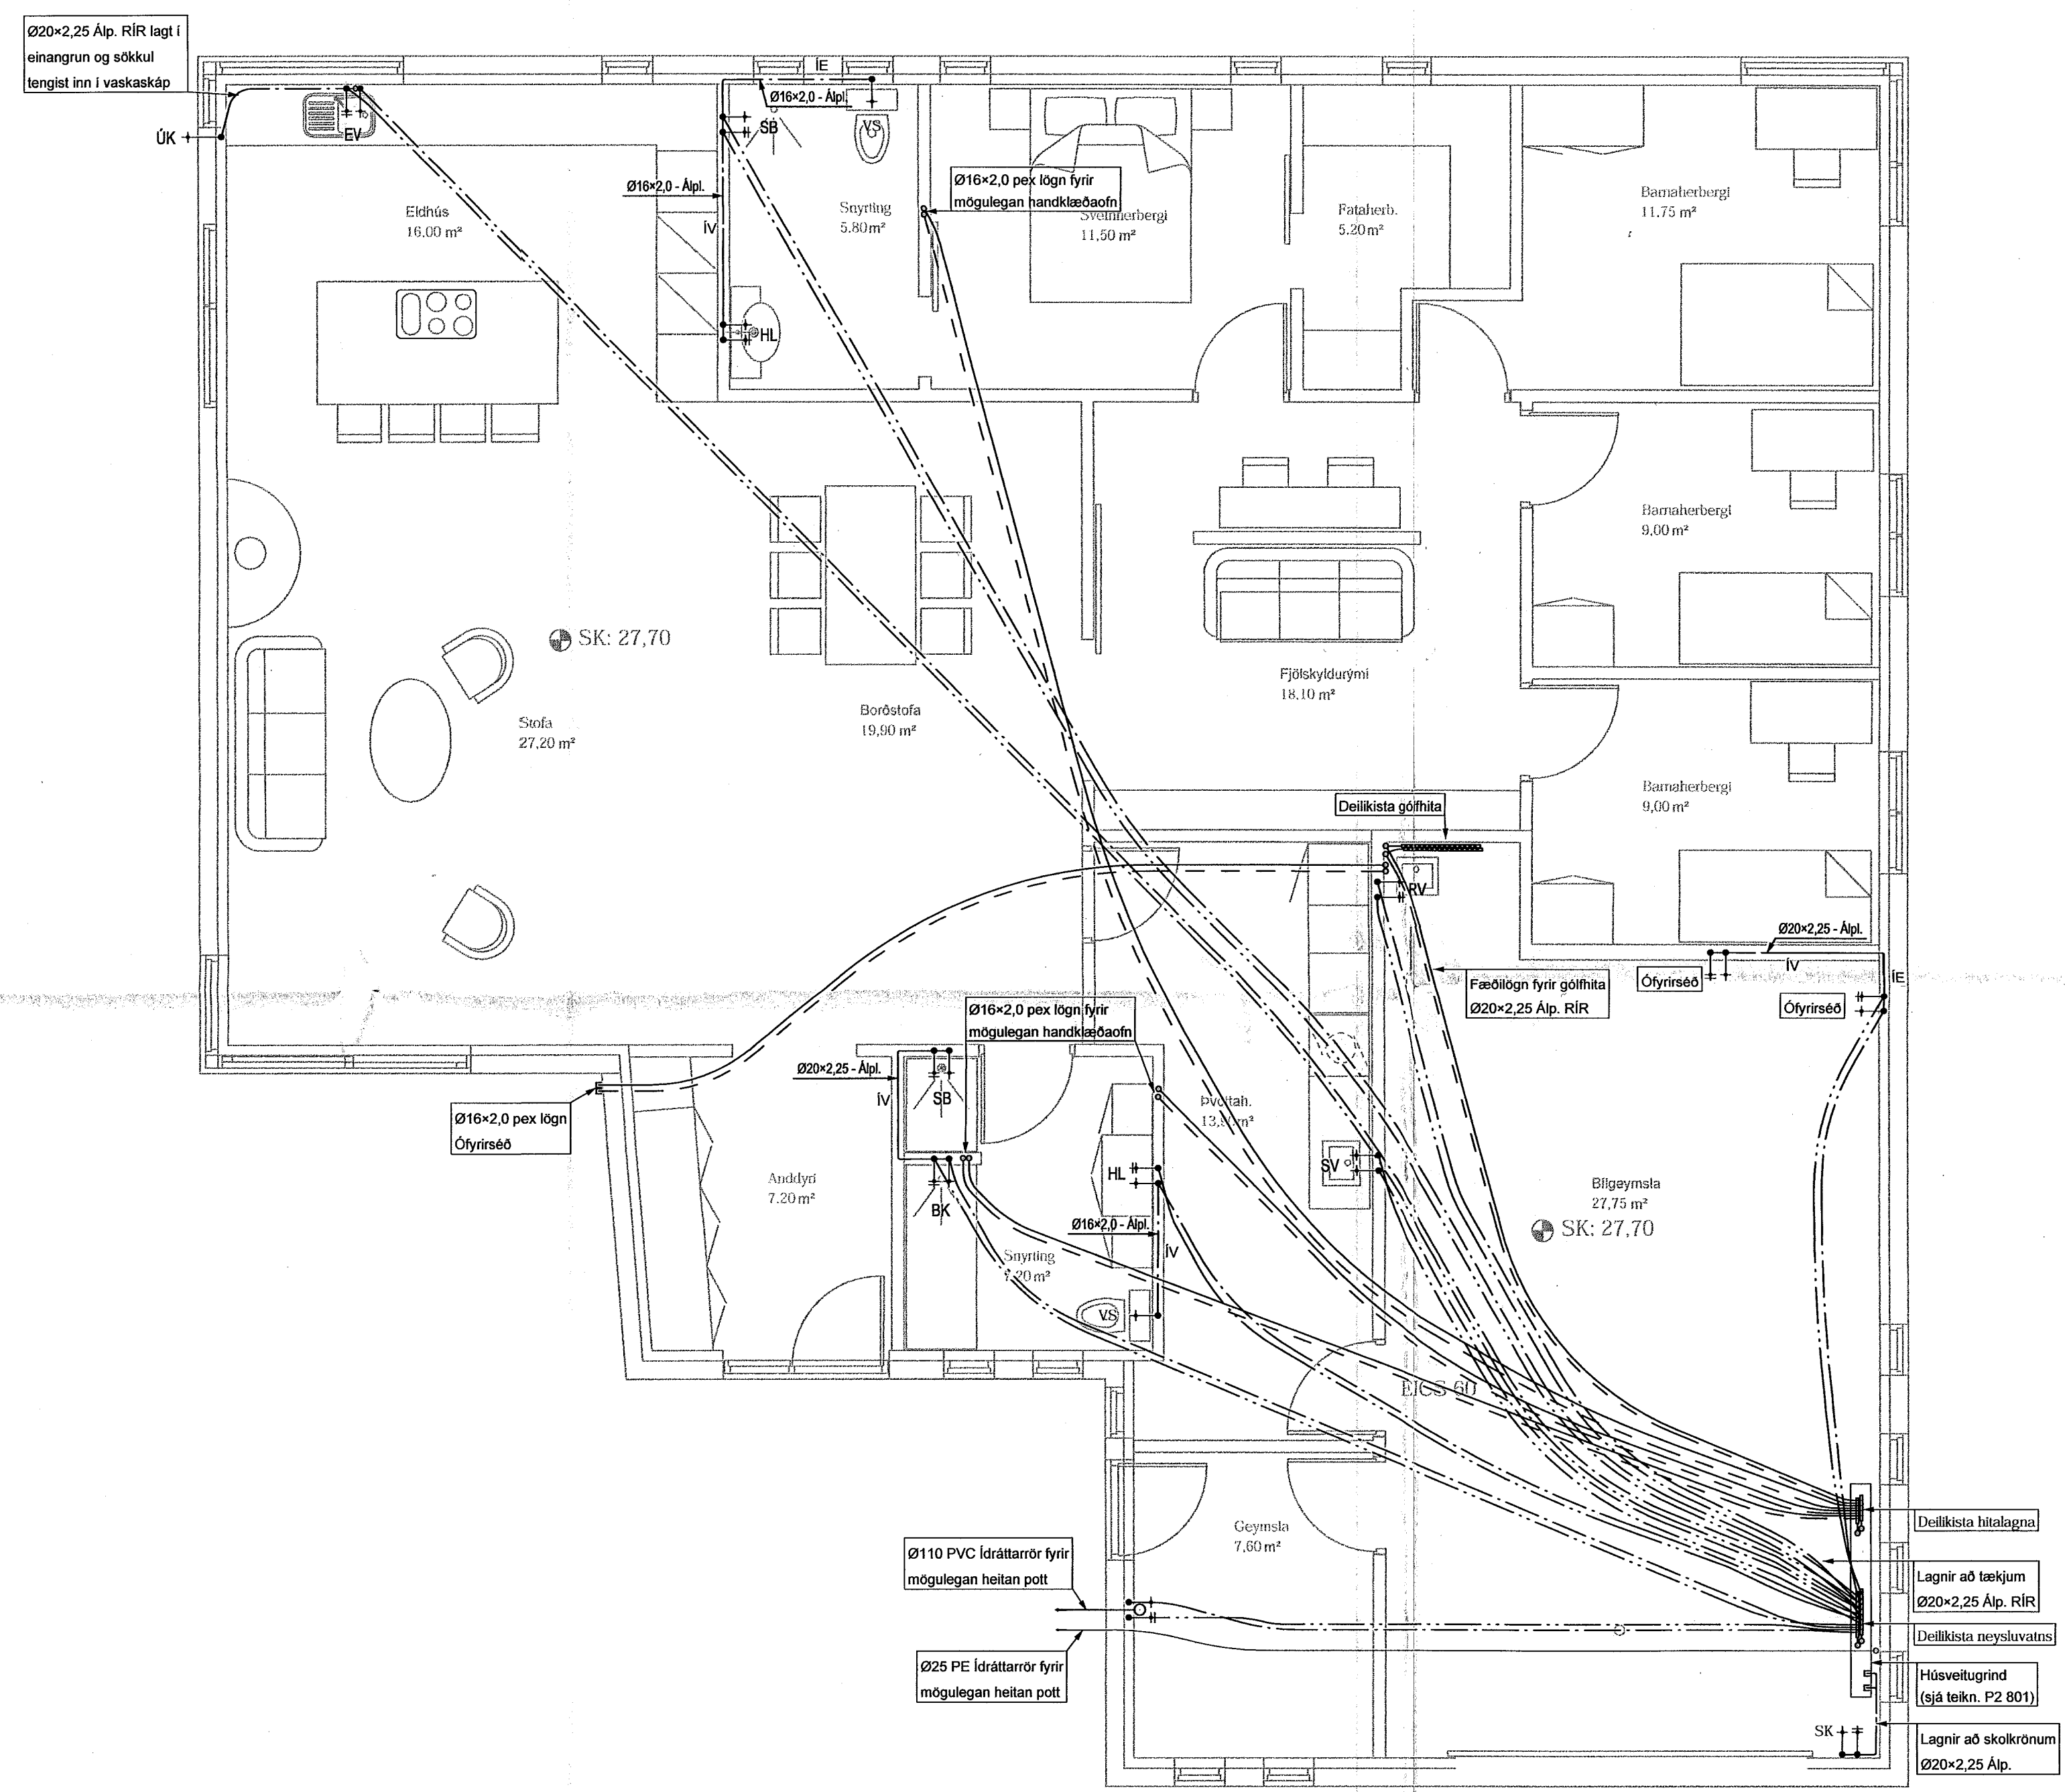

Útg. Dags. Skýring Hanna Ö. Yriferið



**VERKFRÆÐISTOFA**

BÆJARHRAUN 20 • 220 HAFNARFJÖRÐUR • KENNIT. 710796-2899  
vsb@vsb.is • Sími 585 8600 • Fax 585 8610 • www.vsb.is

Áritun sérhönnuðar  
Sveinn Áki Sverrisson  
Kt: 230855 5609 • aki@vsb.is

**KVISTAVELLIR 1  
HAFNARFIRÐI**

Verktíðni  
Lagnir  
Neysl vatns- og hitalagnir  
Grunnmynd

Hannað	Teiknað	Yriferið	Kvarði	Síða
JGR	JGR	SÁS	1:50	/ A1
Dags.	Verkefni	Teikning	Úlgáfa	
03.09.2013	13186	P2 011		