



Inntök samþykkt 28/2 2001.
 l.h. RAUFVEITU HAFNARFJARÐAR
Björg Dösbjart.

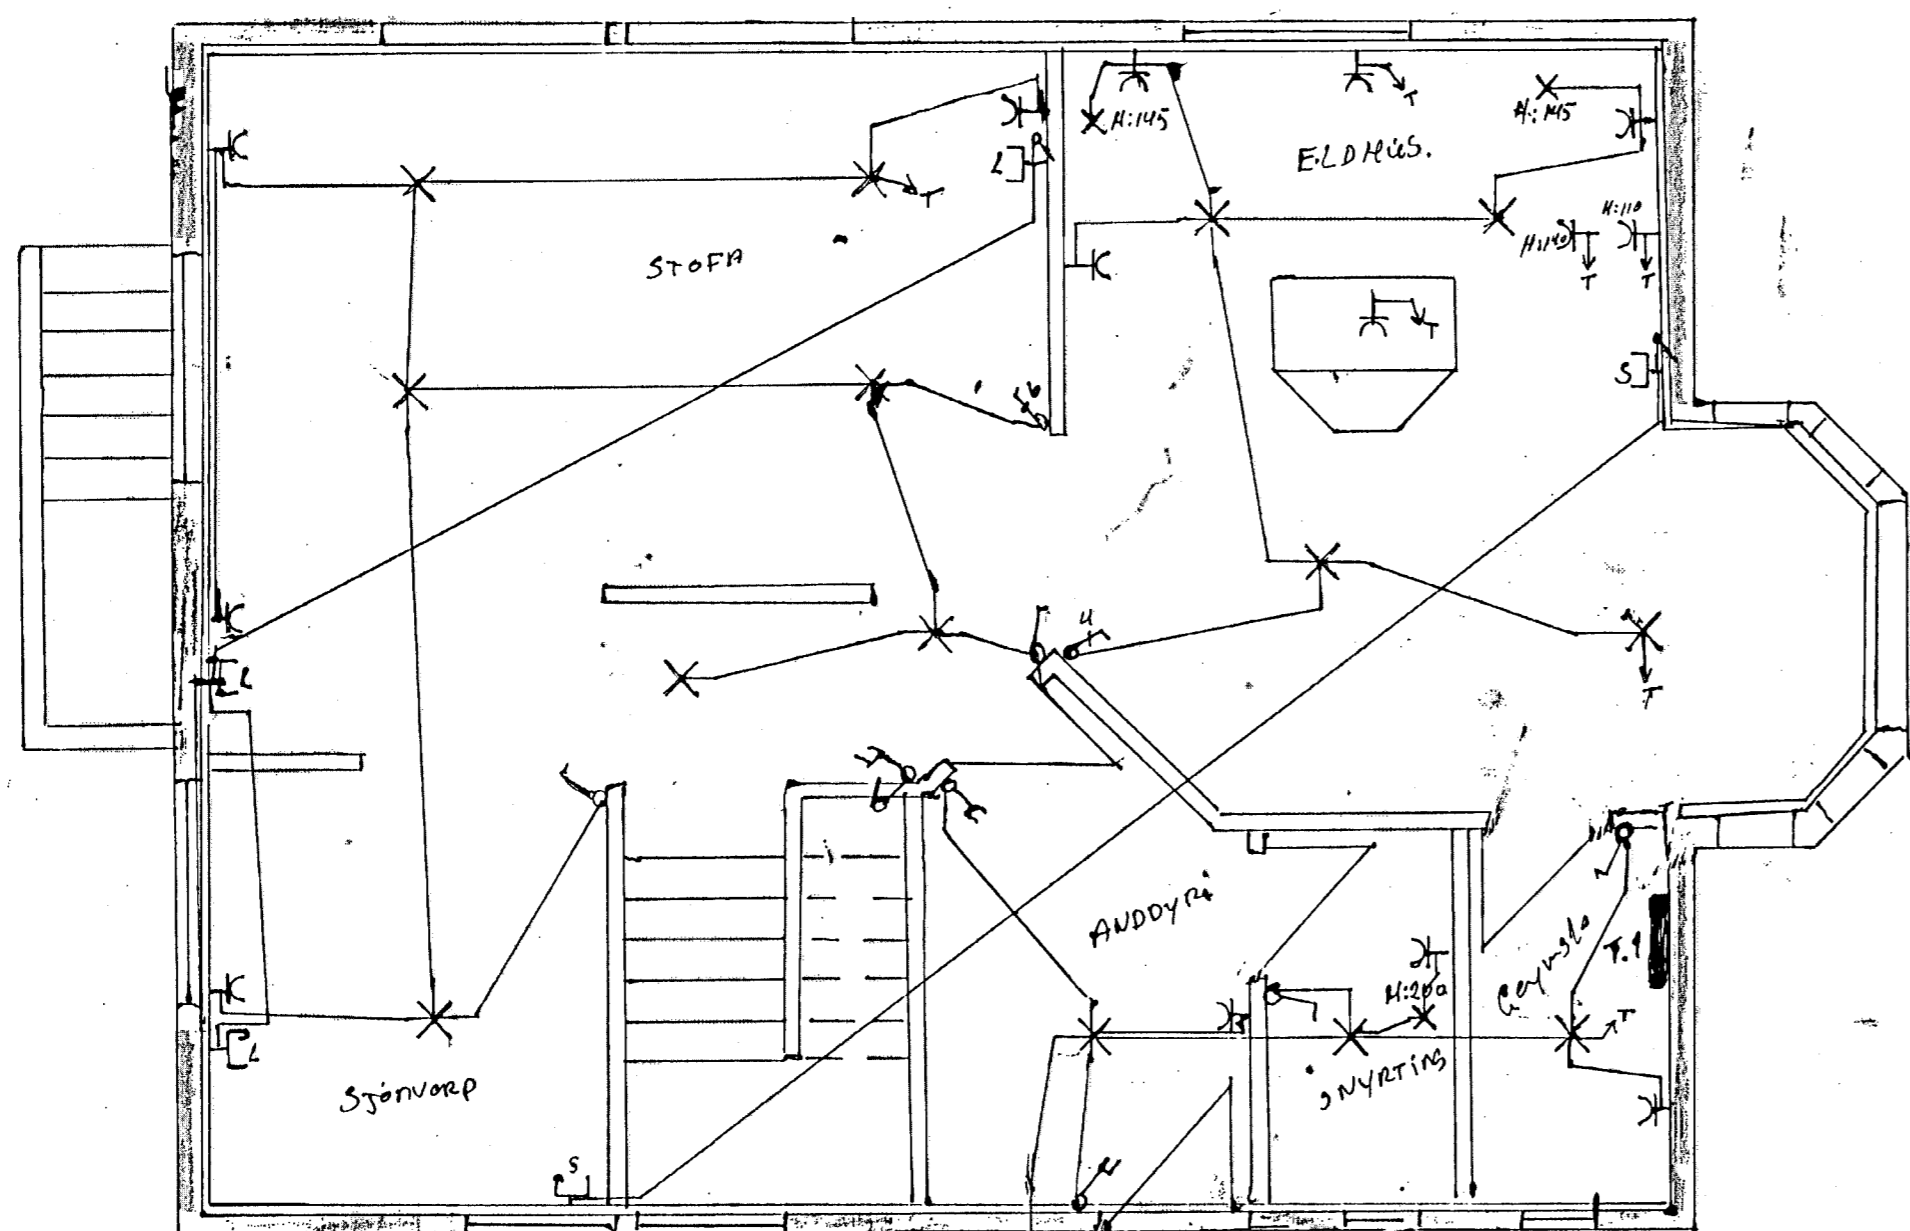

1 HÆÐ

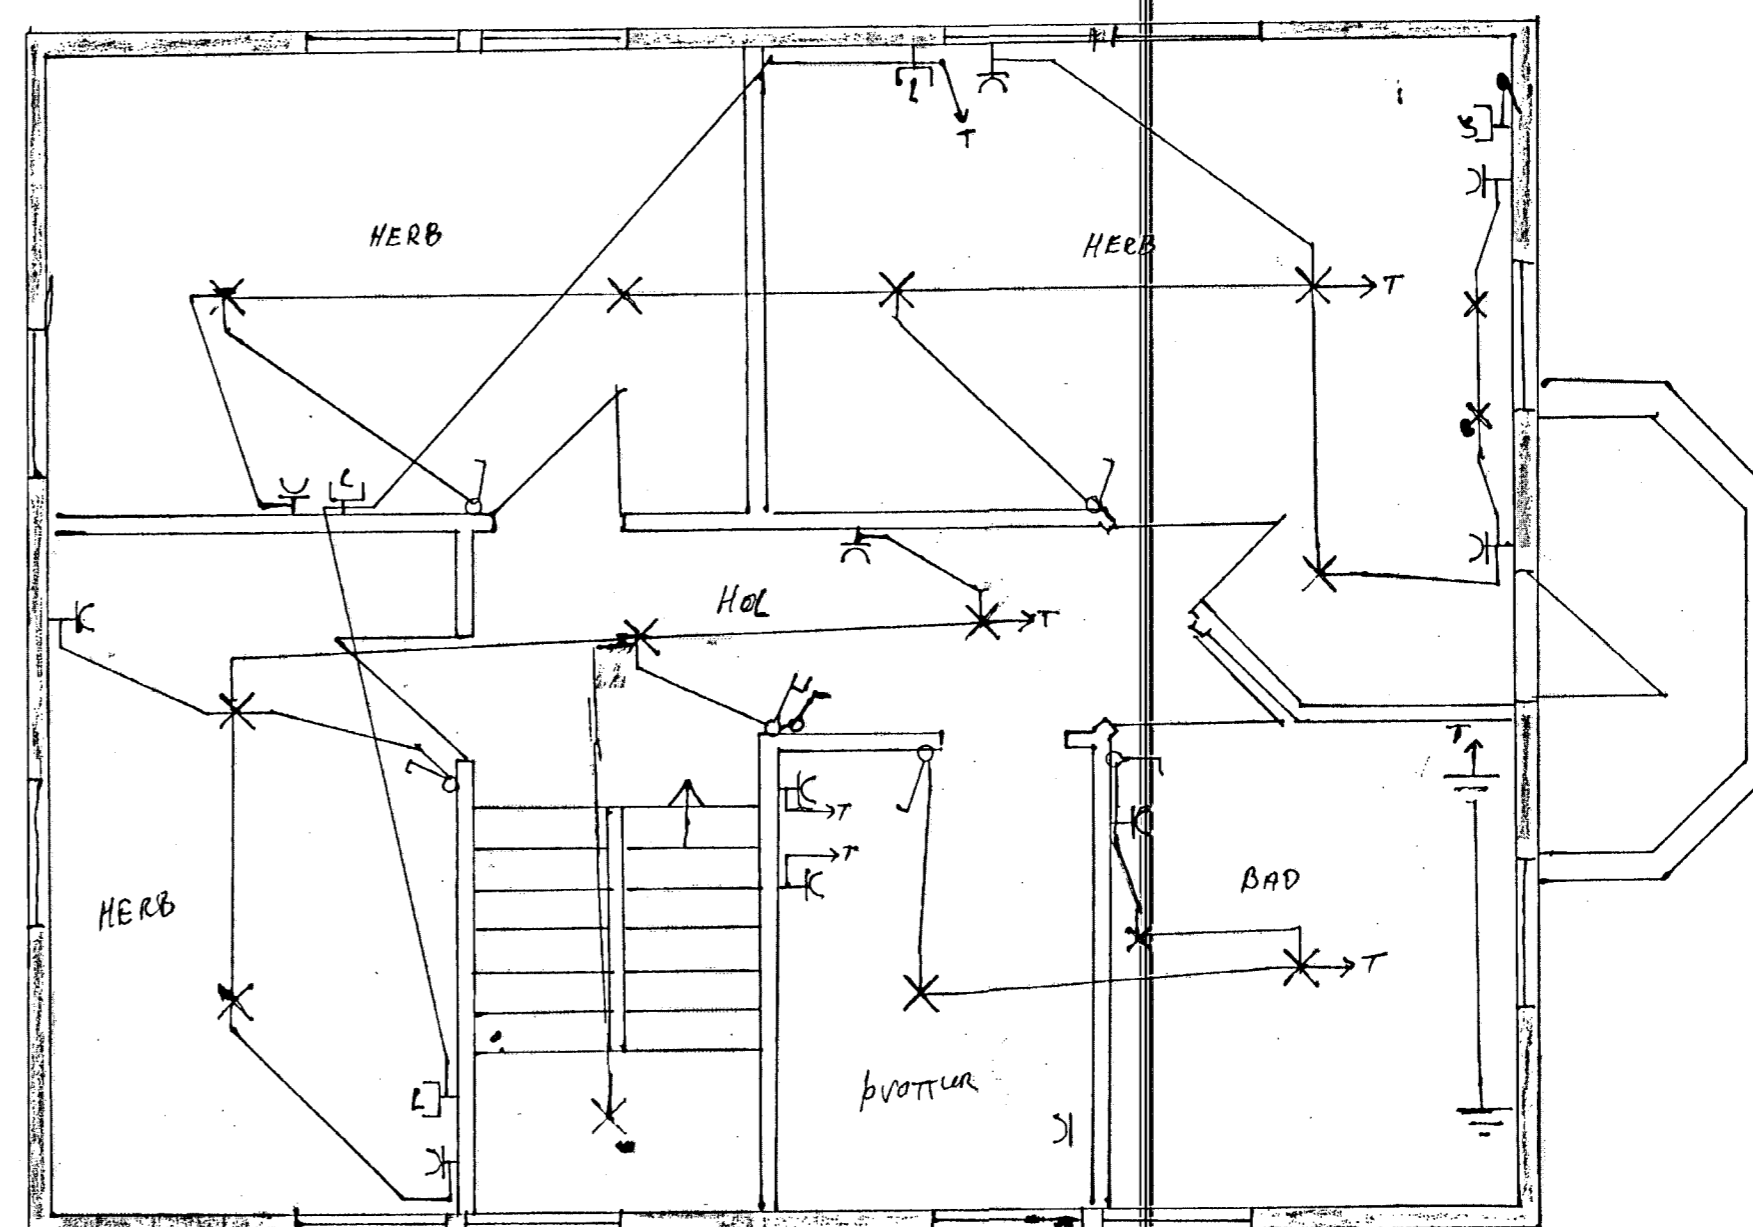

2 HÆÐ

VERK	LAKJARBATA 20	DRGS:	27.02.01*
	HAFNARFJARDI	HAMMAD:	Ragnar
	Greunmynd	YFIRFARID:	Ragnar
	1 HÆÐ 2 HÆÐ	KVARDI:	1:50
	Ragnar Þorbjarnson		

4030