



Samþykkt þann
26 AUG. 2013
Byggingafulltrúinn í Hafnarfirði
F.h. Brynjar Rafn Ólafsson

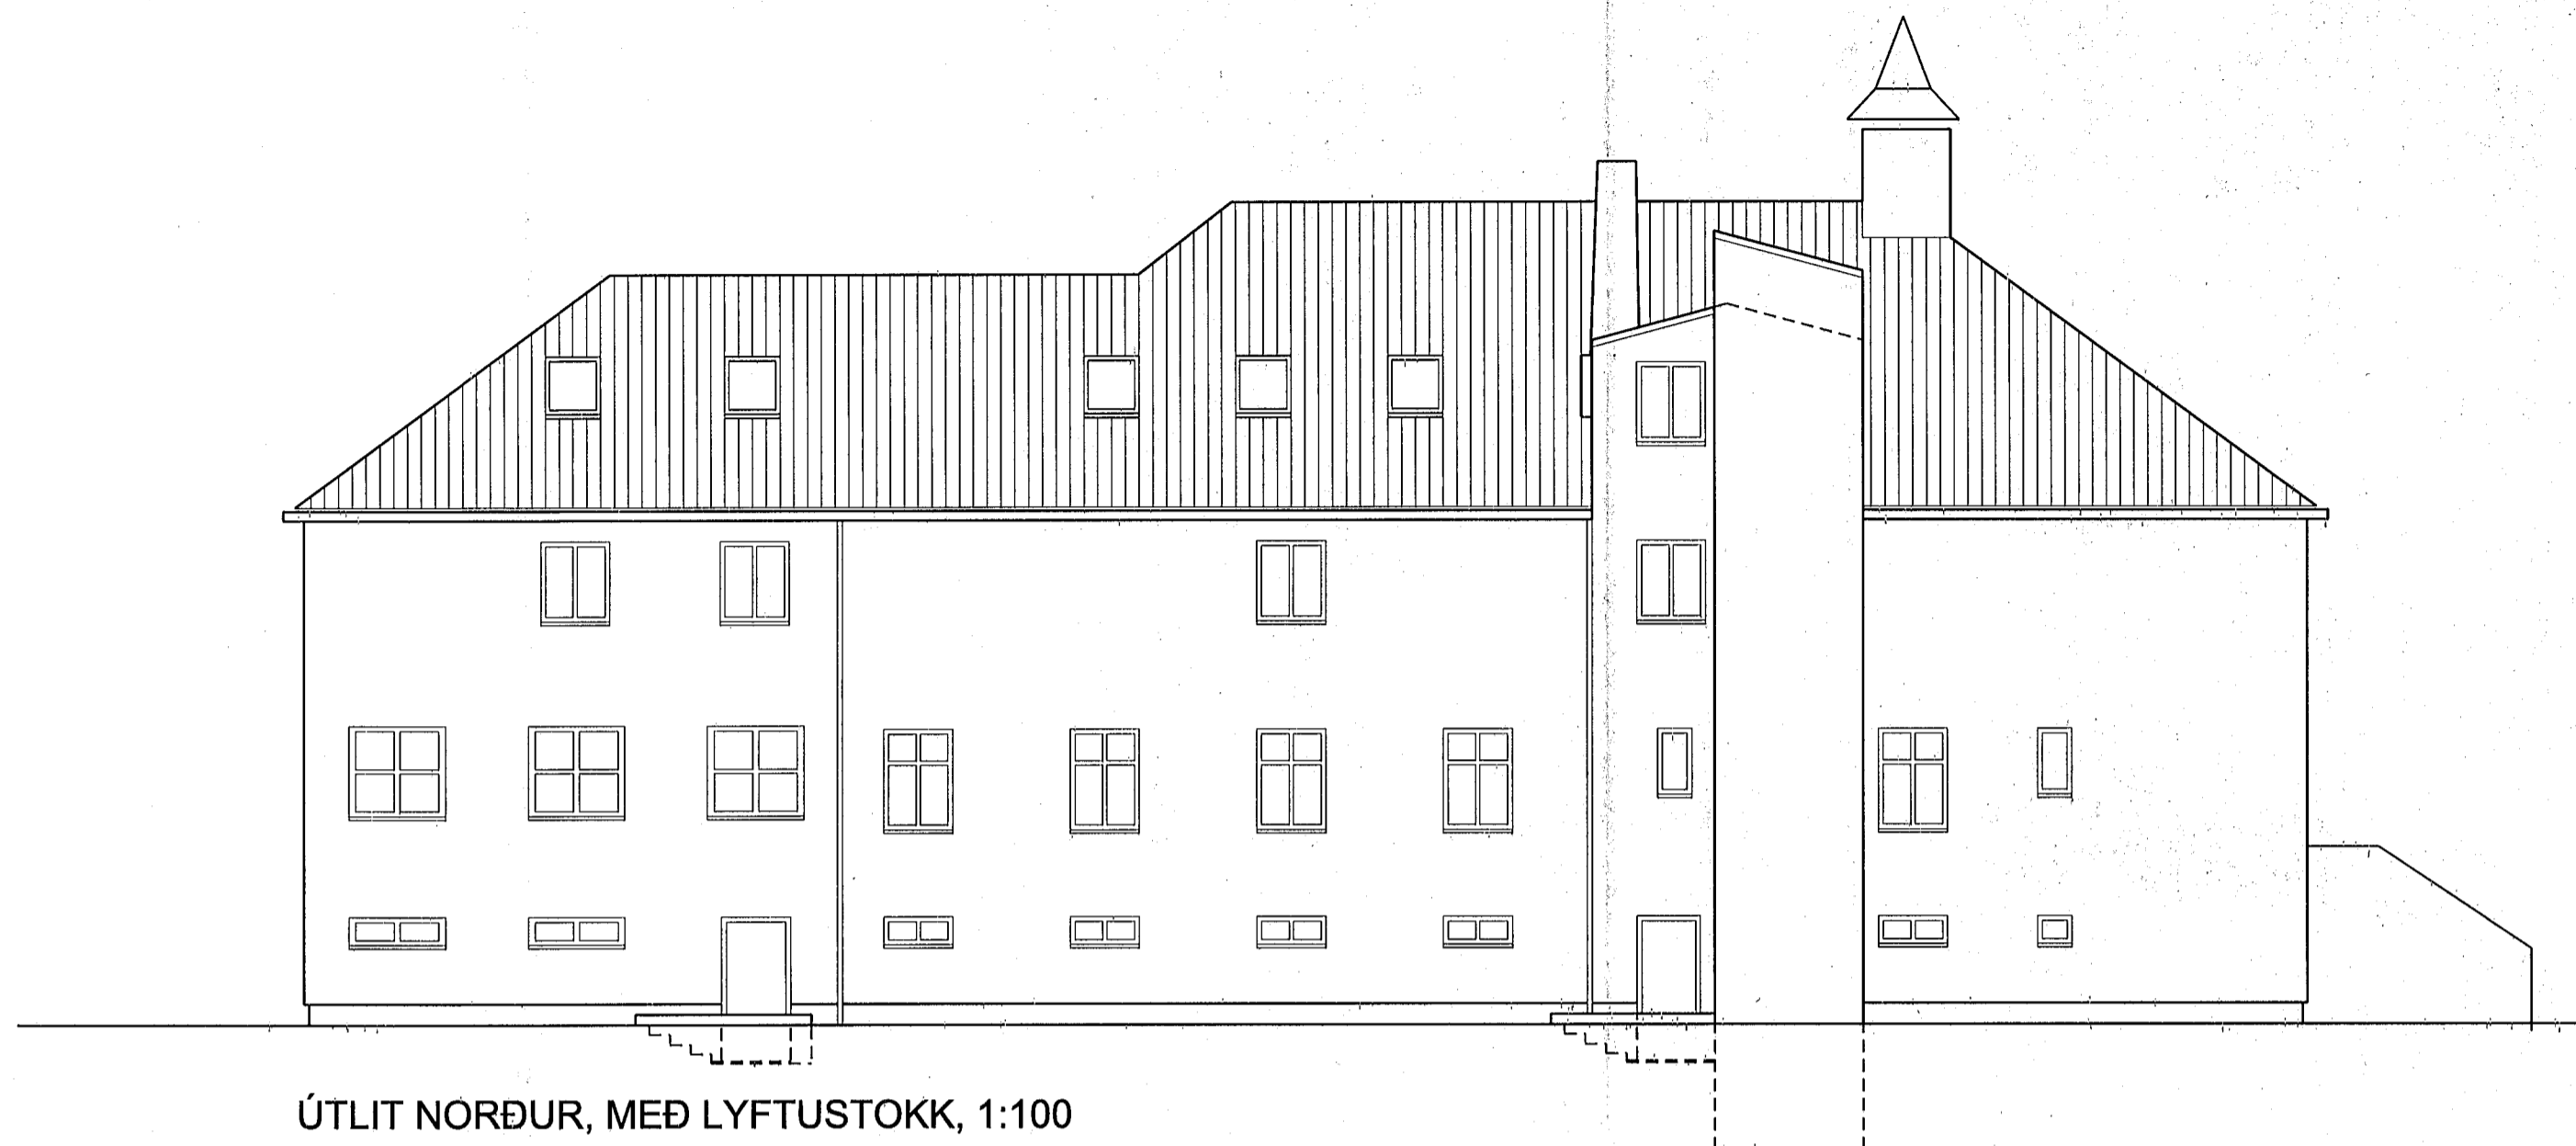

ÚTLIT NORÐUR, MEÐ LYFTUSTOKK, 1:100

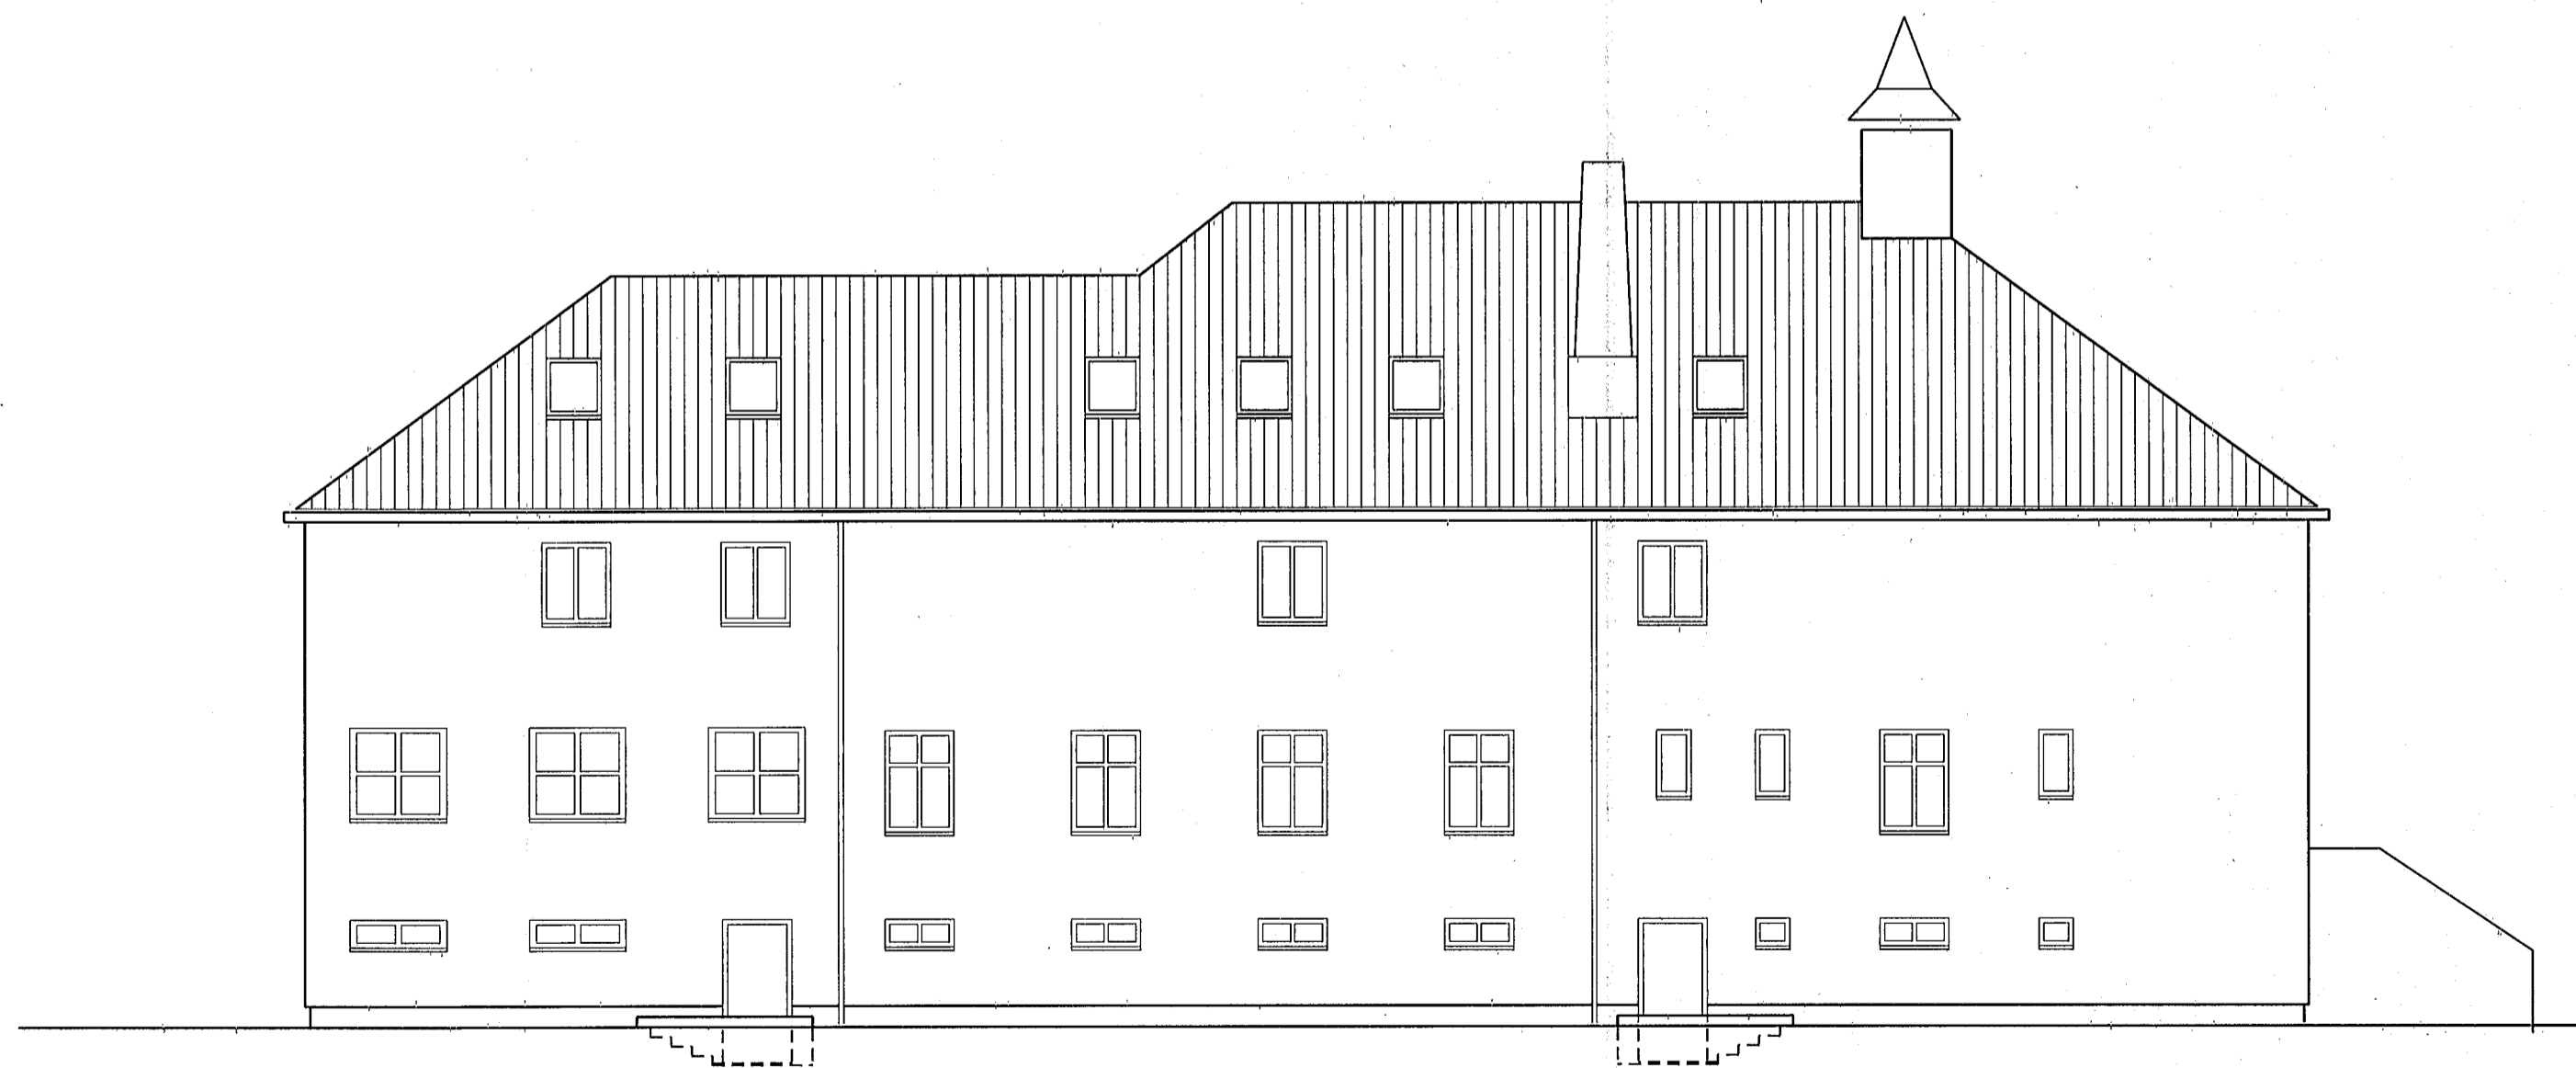


ÚTLIT NORÐUR, NÚVERANDI, 1:100

Breytt:
Mkv.: 1: 100
12.08.2013
Teiknun.: is
Ódusl66 37-04

ÖLDUSLÓÐ 37
ÚTLIT NORÐUR

INGIMUNDUR SVEINSSON 210442 2869
JÓHANN EINARSSON 050252 7799

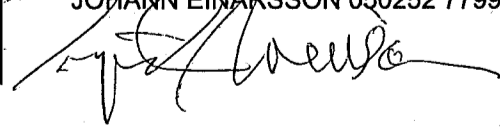

IS
Teiknistofa
Ingimundar
Sveinssonar
Barónsstíg 23
101 Reykjavík
Sími 5204900
Fax 5204901
tis @ tis.is
www. tis. is