

LÓÐAUPPDRAÐTÚR, M: 1/200


Samþykkt þann
 29. AUG. 2013
 Byggingafulltrúinn í Hafnarfirði
 E.h. Brynjar Rafn Ólafsson

Úr Gildi

- Umferðarflétir og bifreiðastæði verða malbikuð samkvæmt skipulagsskilmálum hverfisins. Bifreiðastæði verða merkt (ekki máluð) fyrir starfsmenn og gesti eftir því sem þörf er á. Í fyrstu verða merkt 22 stæði fyrir starfsmenn og 4 fyrir gesti, þar af eitt fyrir fatlaða á gangstétt.
- Gangstéttir og svæði fyrir fótgangandi verða hellulagðar.
- Kantsteinar skulu vera steinsteyptir.
- 2 m háir veggur skemur sorp.
- Við lóðarmörk kemur röð af harðgerðum víðrunnum samkvæmt skipulagsskilmálum hverfisins.

BREYTINGAR	NR.	DAGS.	BREYTING	SR.
	01	22.01.08	Nýbygging á lóð	
	02	30.03.08	Bilastæðum fylgjað, skrifstofur flar.	
	03	02.02.11	Bilastæði austan húss & rampa br.	
	04	25.08.11	Nýbyggingu breytt í viðbyggingu	
	05	12.08.13	Lóðavegg bætt við austan húss	

TEIKNING.IS
 arkitektúr og skipulag
 Hringbraut 87, 101 Reykjavík
 gem: 824 4555
 netfang: teikning@teikning.is

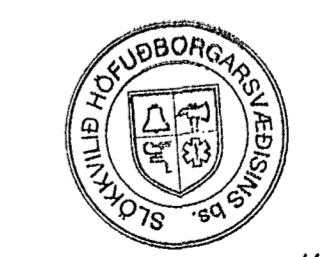

Yfirfarið af
 brunahönnuði
EFLA
 VERKFRÆÐISTOFN

VERK
 HRAÐFLUTNINGAR / FEDEX
 SELHELLA 9
 TEIKNING
 LÓÐAUPPDRAÐTÚR
 KVARDI
 1:200
 DAGS.
 21.08.2006
 TEIKNAD AF
 GJ
 TEIKNING NR.
 0108