
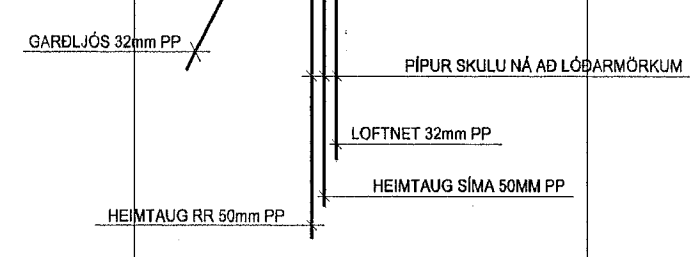


1 2 3 4 5 6 7 8 9 10 11 12 13 14 15 16

Inntök samþykkt 14.8.2000
 í H. RAÐVEITU HAFNARFJARÐAR
Birgir Döggjörð

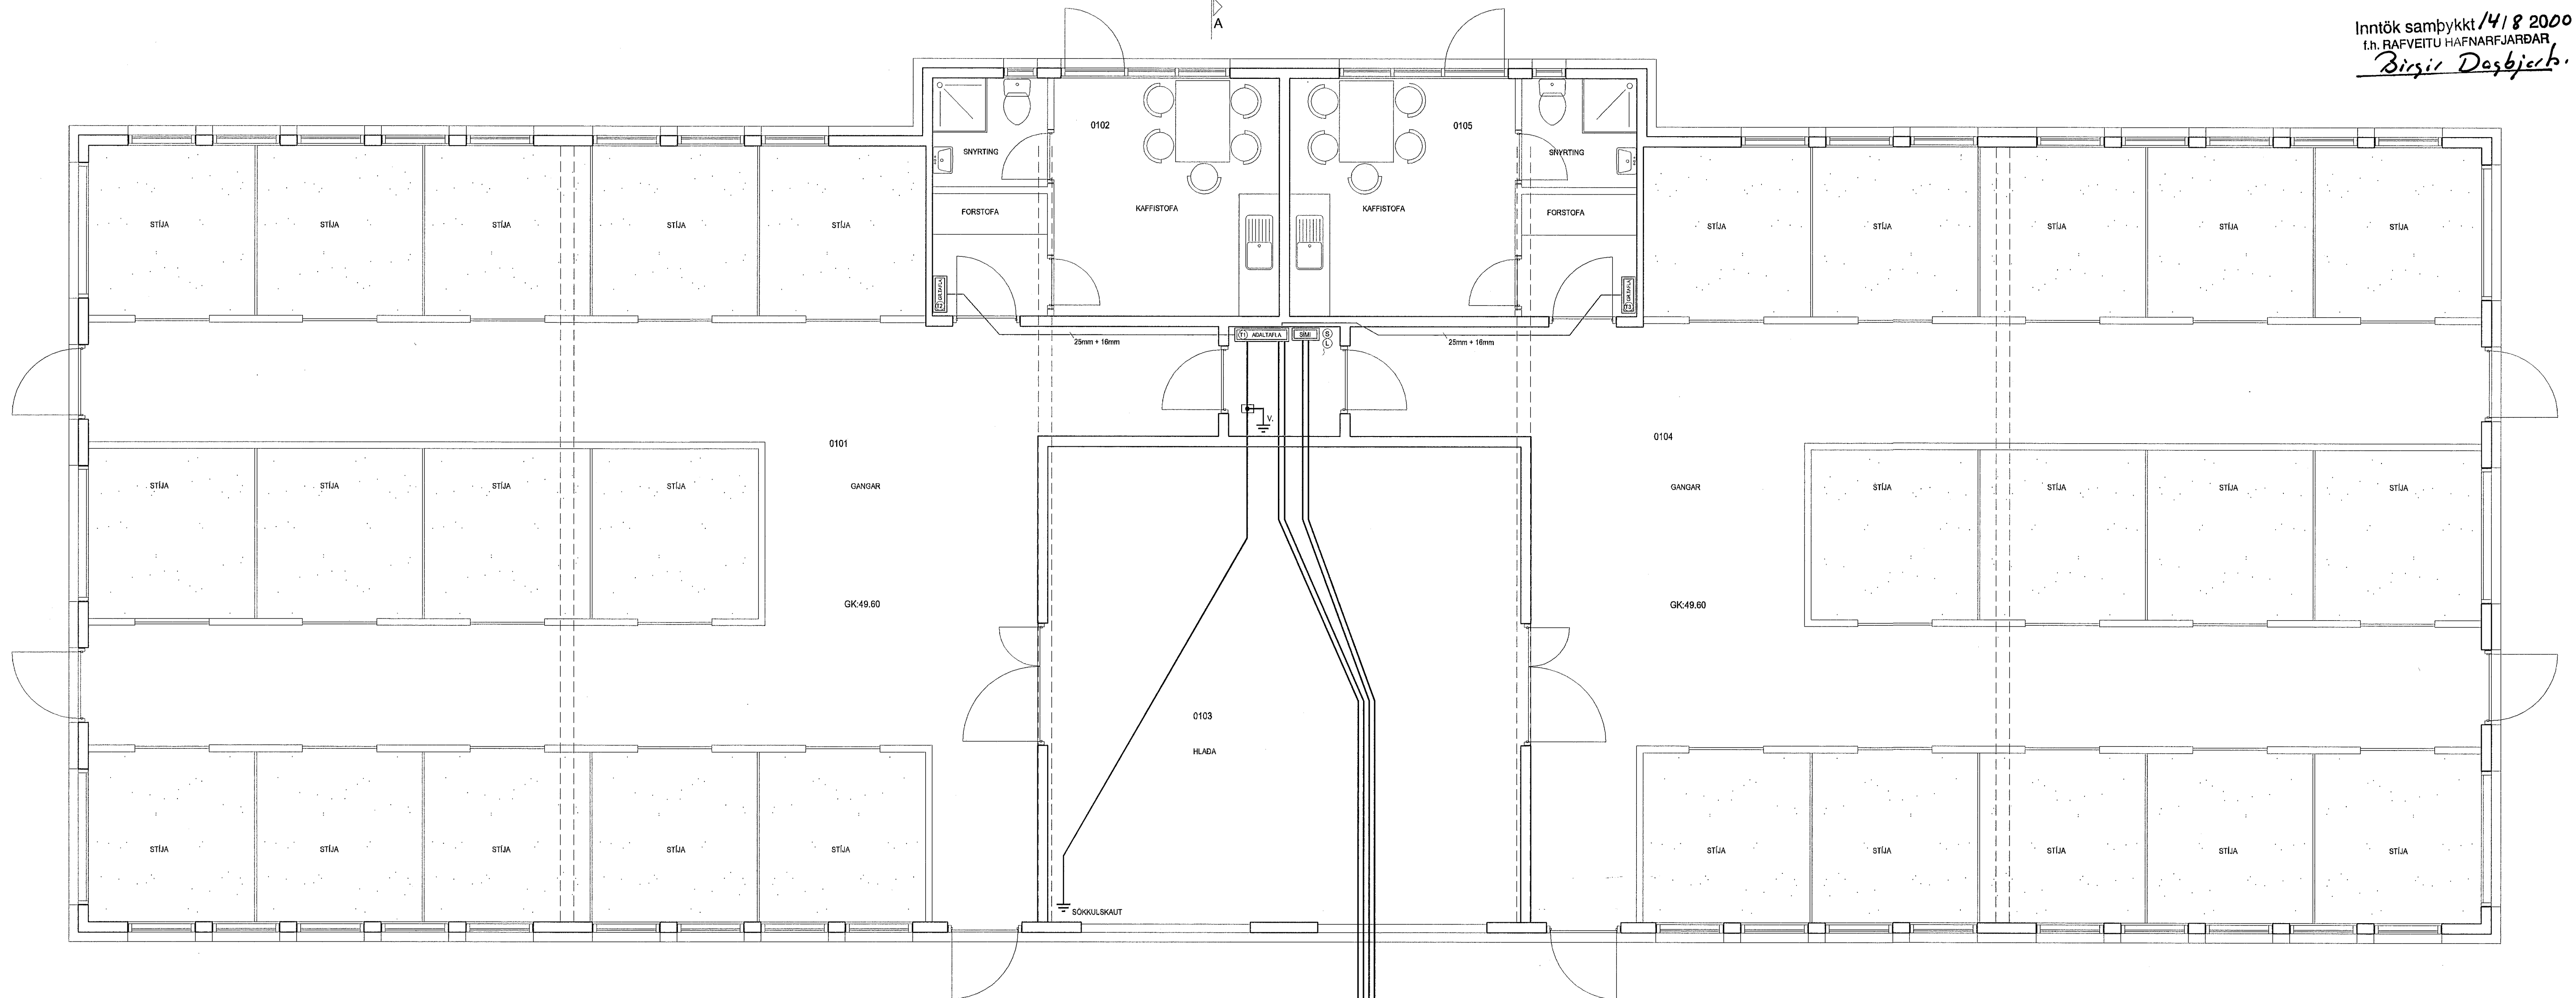

3909

| | | | | | | | |
|------------|------------|------------|----------------|-----------|-----|----------|--------------------|
| DAGS. | 10.08.2000 | SÍÐA NR. | 1 AF 2 | HANNAÐ | HKE | VERKEFNI | SÖRLASKEIÐ 11 |
| TEIKN. NR. | AR-01 | TÖLVUHEITI | GRSÖRLASKEIÐ11 | TEIKNAD | PHS | RAFLÖGN | HEIMTAUGARTEIKNING |
| VERKHLUTI | GRUNNMÝND | BREYTING A | | YFIRFARID | HKE | | |
| MKV. | 1:50 | BREYTING B | | | | | |

1 2 3 4 5 6 7 8 9 10 11 12 13 14 15 16