

**SKÝRINGAR:**

FRÁGANGUR Á LÓÐAMÖRKUM VERÐI GERÐUR Í SAMRÁÐI VÍÐ LÓÐARHAFA AÐLIGGJANDI LÓÐA. STÆRÐ OG STAÐSETNING LÓÐA, BYGGINGAREITA OG BÍLASTÆÐA ERU SÝND Á MÆLIBLÖÐUM. ALLAR HÆÐARTÖLUR ERU Í HÆÐARKERFI HAFNARFJARÐAR. ÖNEFND MÁL ERU Í METRUM NEMA ÞVERMÁL LAGNA ERU Í MILLIMETRUM.

- G HÆÐ BÆJARLANDS Á LÓÐAMÖRKUM
  - H HÆÐ AÐALGÓLFIS
  - L HÆÐ LANDS VÍÐ LÓÐAMÖRK (LEIÐBEINANDI)
  - Fr TENGIAHÆÐ REGNVATNSHEIMÆÐAR
  - Fs TENGIAHÆÐ SKÓLPHEIMÆÐAR
- TENGIAHÆÐ VATNSHEIMÆÐAR ER AÐ ÖÐRU JÖFNU 1,2-2,0 m UNDIR YFIRBORÐI




EIN SAMEIGINLEG VATNS- REGNVATNS- OG SKÓLPHEIMÆÐ ER FYRIR HVERT PARHÚS Þ.E. NR. 42-44 ANNARS VEGAR OG 46-48 HINS VEGAR

**HEIMÆÐAR:**

EFTIRFARANDI GILDIR UM HEIMÆÐAR, NEMA ANNAD KOMI FRAM Á PLANMYNDINNI.

- STÆRÐ: Ø150ST SKÓLP
- Ø150ST REGNVATN
- Ø40PEH VATN


**STAÐSETNING:**

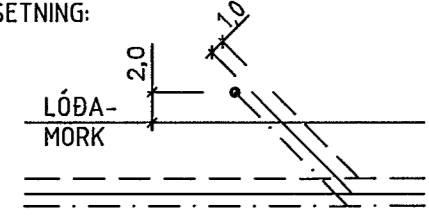

UPPLÝSINGAR UM STAÐSETNINGU VATNSHEIMÆÐAR FÁST HJÁ VATNSVEITUNNI.

**BREYTINGAR:**

KLETTABERG 34-48 FJÓRBÝLI BREYTT Í PARHÚS OG NÚMERUM BREYTT Í 42/44 OG 46/48, SKV. BÆJARSTJÓRN 14.3.'95  
KLETTABERG 66, BR. DEILISKIPUL. SKV. SKIPUL.NEFND DAGS. 12.9.'95, SKV. BÆJARSTJ. 12.9.'95  
PARHÚSALÖÐUM KLETTABERGI 42/44 OG 46/48 SKIPT UPP MILLI ÍBÚÐA SKV. BÆJARSTJÓRN DAGS. 9.3.1999  
HLÍÐARBERG 5D, LÓÐ OR OG VATNSVEITU HAFNARFJ. SKV. BÆJARRÁÐI 3.12.2009

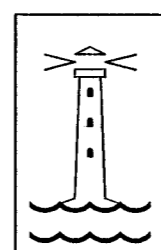

TEIKNING NR. 111,094	DAGS	NAFN	YFIRF
HÆÐABLAÐ 23,225,3	Mælt: 03.'91	SS	
	Hannað: 03.'91-98	SS/EJ	
KLETTABERG 42-64 HLÍÐARBERG 5D			Mællkv 1:500
BÆJARVERKFRÆÐINGURINN I HAFNARFIRÐI			Samp