
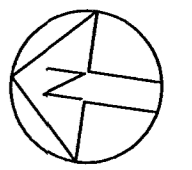



SKÜRINGAR

- H GÓLFHÆÐ Á AÐALHÆÐ (AÐKOMUHLIÐ ÍBÚÐAR SJÁ GREIN NR. 3 Á SKIPULAGSSKILMÁLUM HÆÐ Á MALBIKI, KANTSTEINI EÐA GANGSTÉTT VIÐ LÓÐAMÖRK
- G=20,00
- SKOLPHEIMÆÐ Ø 150
- s TENGIKÓTI SKOLPHEIMÆÐAR 1m INN Á LÓÐ
- REGNVATNSHEIMÆÐ Ø 100
- r TENGIKÓTI REGNVATNSHEIMÆÐAR 1m INN Á LÓÐ
- VATNSHEIMÆÐ Ø 32 PLAST
- HITAVEITU- OG VATNSINNTAK ERU Á GÖTUHLIÐ HÚSA

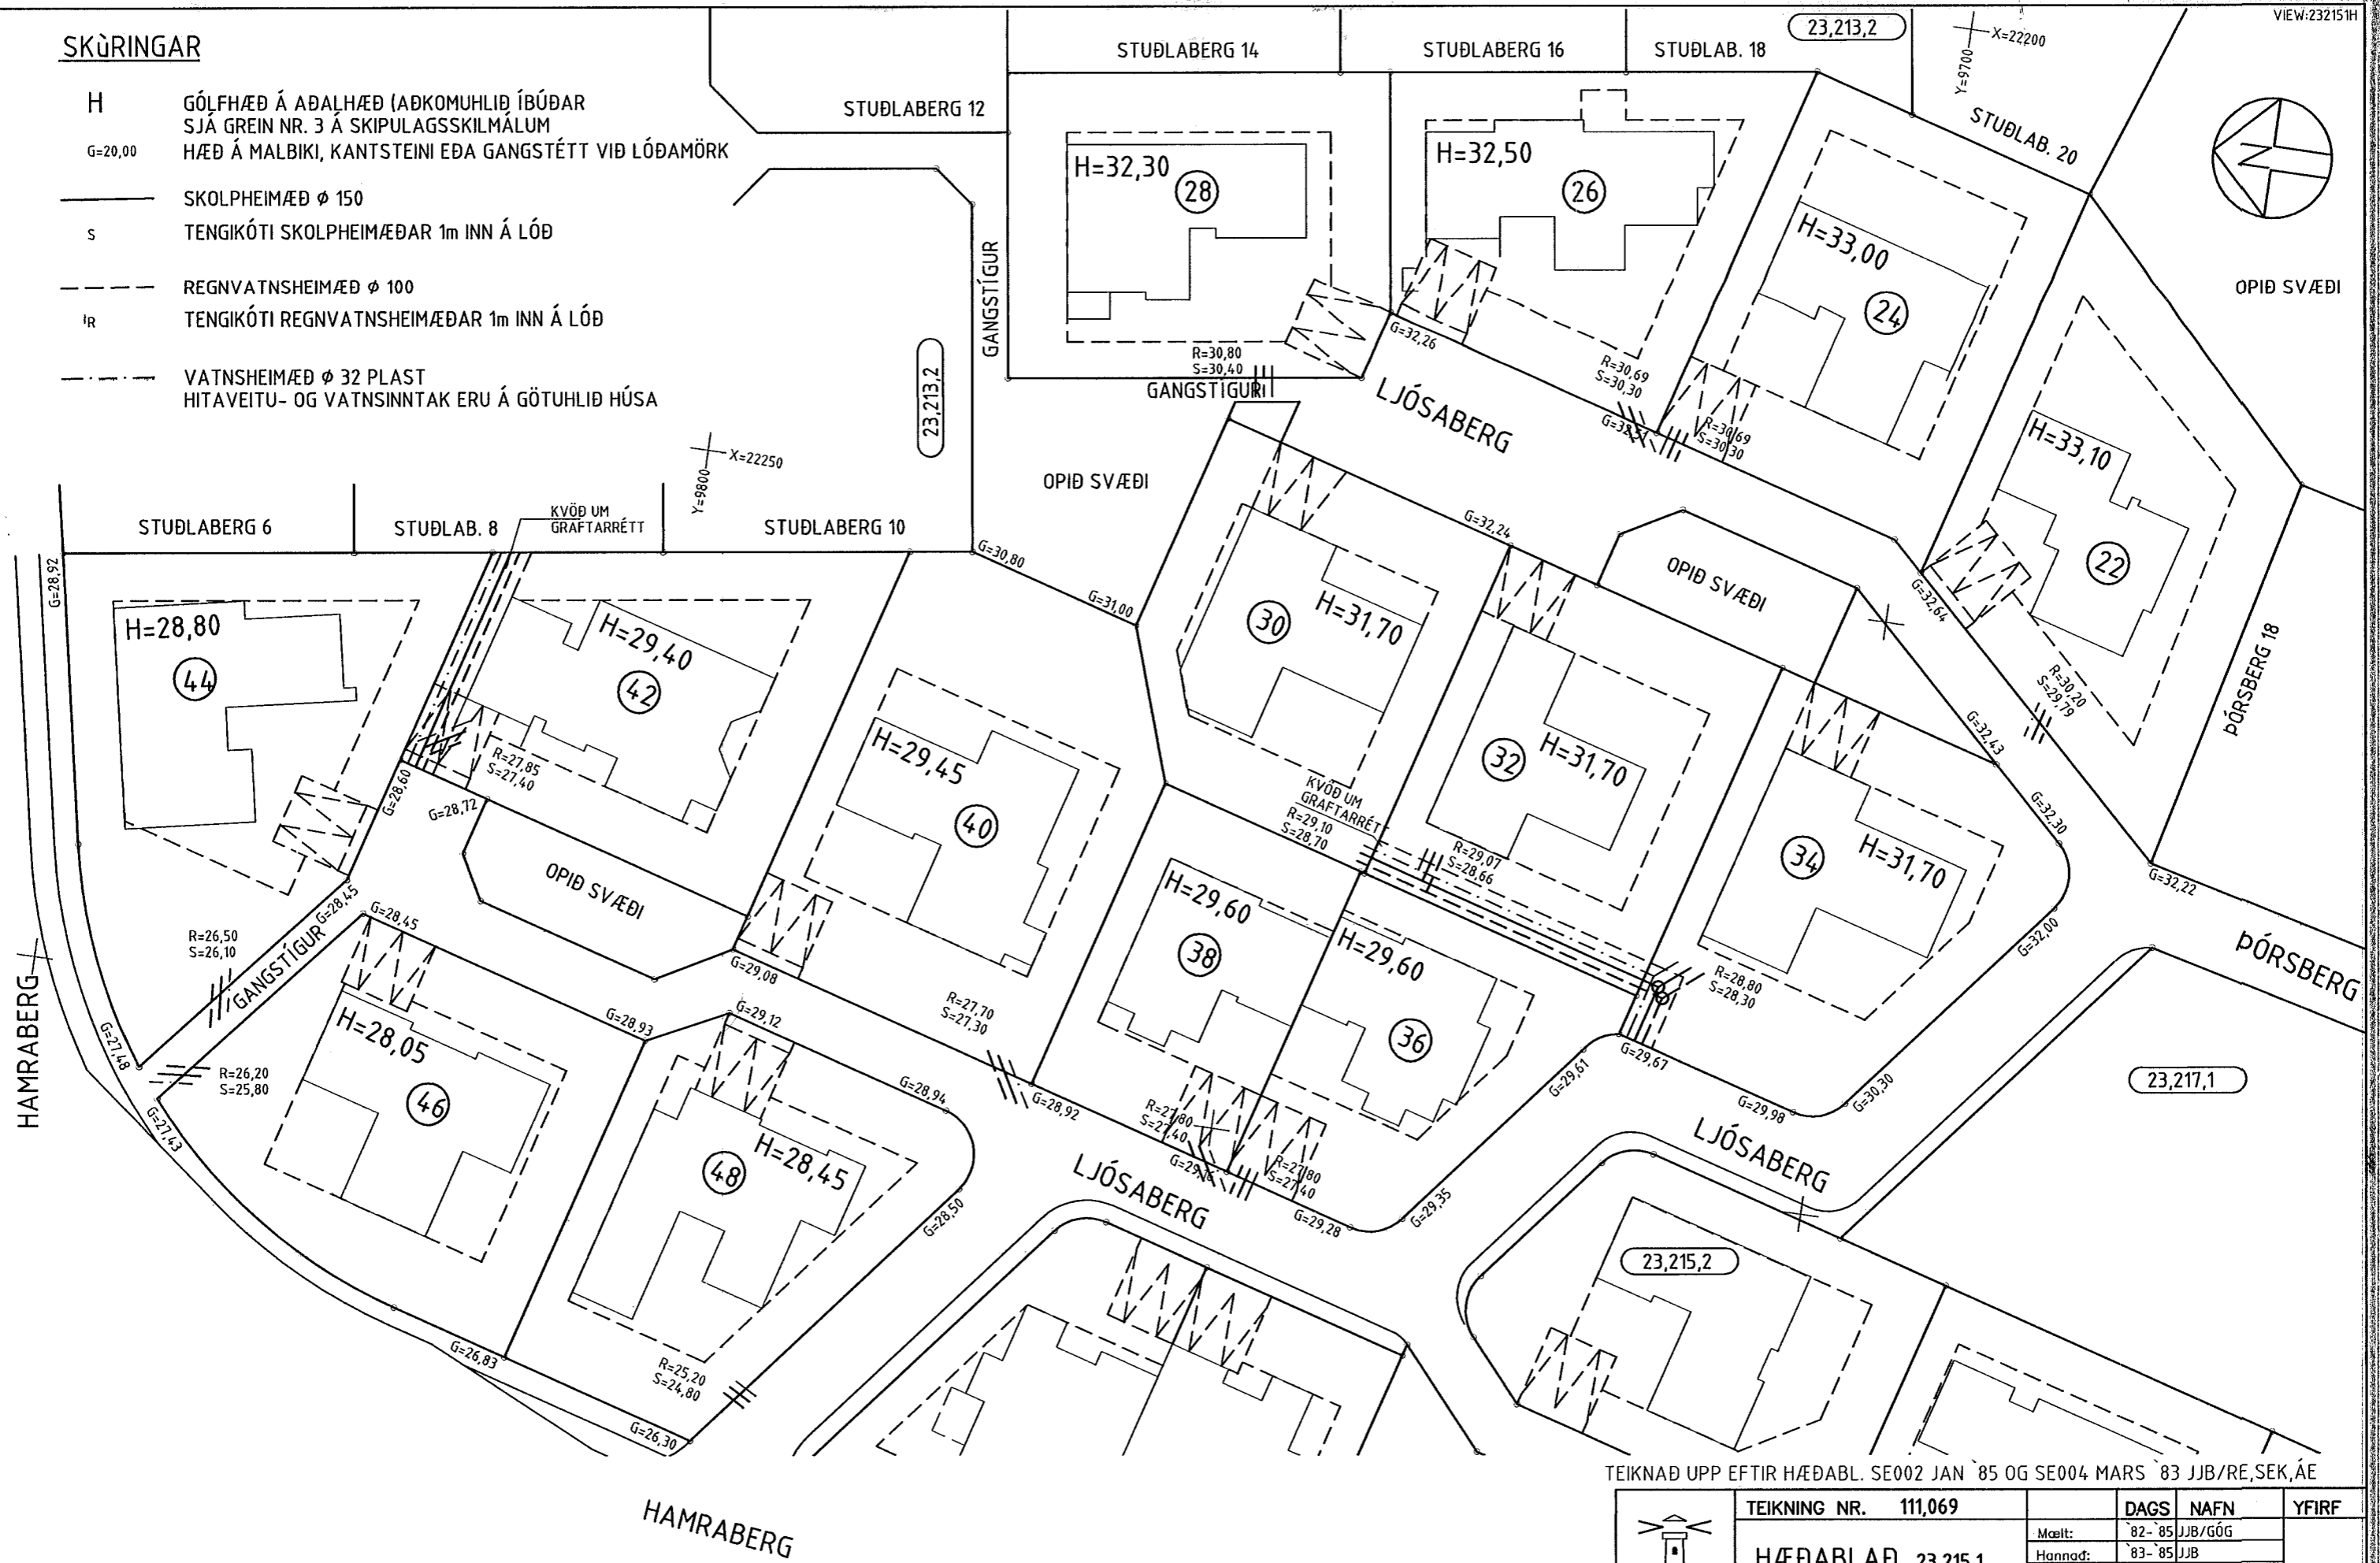

OPIÐ SVÆÐI

TEIKNAD UPP EFTIR HÆÐABL. SE002 JAN '85 OG SE004 MARS '83 JJB/RE,SEK,ÁE

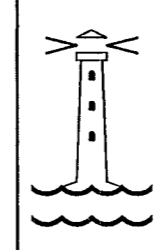

TEIKNING NR.	111,069	DAGS	NAFN	YFIRF
HÆÐABLAÐ	23,215,1	Mælt:	82-85 JJB/GÓG	
		Hannað:	83-85 JJB	
		Teiknað:	06.94 EJ	
LJÓSABERG	22-48	Mælikv	1:500	
BÆJARVERKFRÆÐINGURINN		Samþ		
I. HAFNARFIRDI				

BREYTINGAR:

LJÓSABERG 26, BYGGINGARREITUR STÆKKADUR, SKV. SKIPULAGS- OG BYGGINGARFULLTR. 14.4.2010 OG 26.5.2010

ASK