


AUSTURHLÍÐ Mkv 1:100

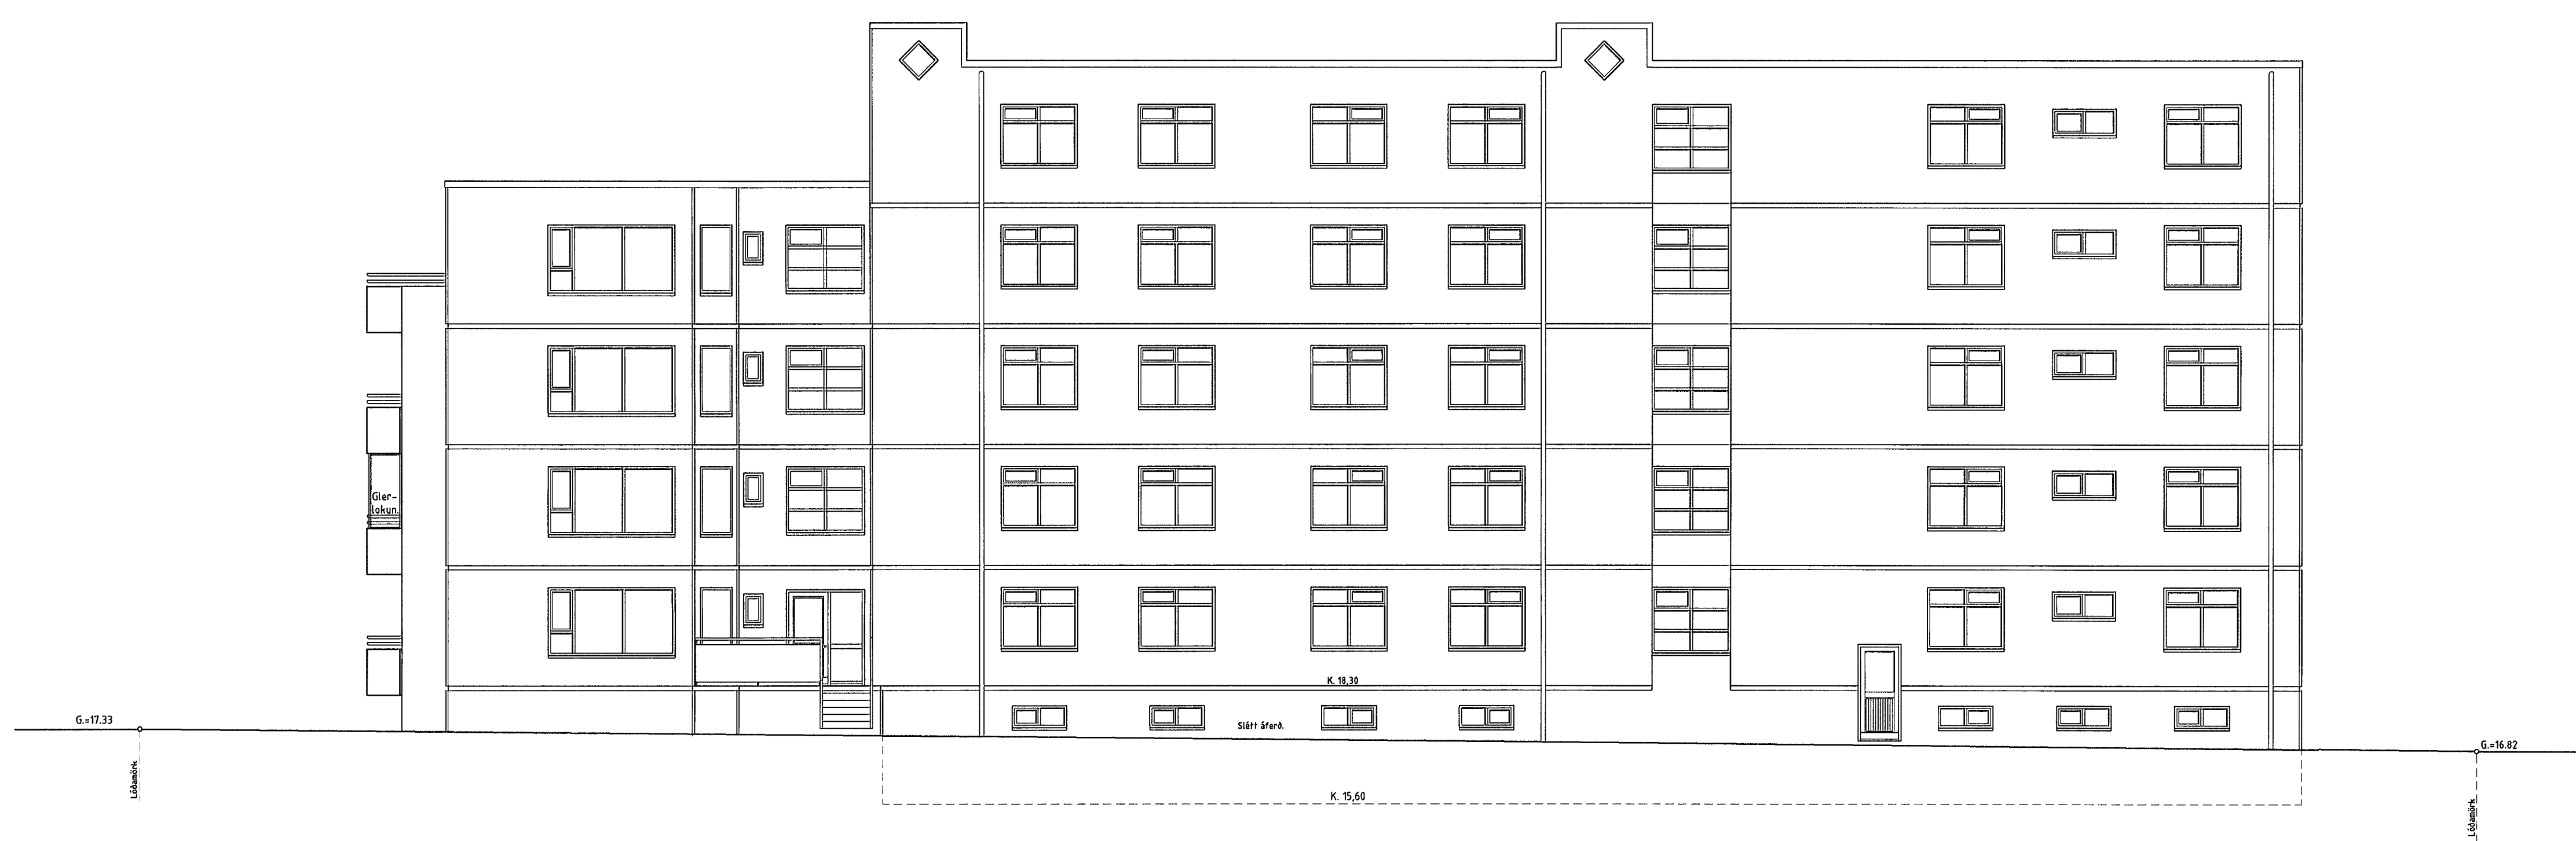

NORÐURHLÍÐ Mkv 1:100

Breytt. 2. - 7. - 2013
 Bætt inn gler - svalalokun á íbúð 02-05
 Austurhlíð.

Berjavellir 6 Hafnarfirði Útlitsmyndir.

VERK. NR. 200 DAGS. 06. - 01. - 2003 MÁL. 1:100
 TEIKN. NR. 07 BREYTT.

JÓN GUÐMUNDSSON ARKITEKT *Jón Guðmundsson* ST. 01001
0999
 VINNUSTOFA SÚDURLANDSBRAUT 16 REYKJAVÍK Sími 852 5055

Jón Guðmundsson arkitekti. Suðurlandsbraut 16 26. 2004. 0940bom101.dwg