


Skýringar:
Svölum á íbúð 02-05 lokað með opnanlegri glerlokun, á altri framhlið svalanna. Glerlokunin er úr hertu - gleri, frá Gler og Brautum

GRUNNMYND 2 - 4. hæð Mkv 1:100 Stærð. = 572,3 m²

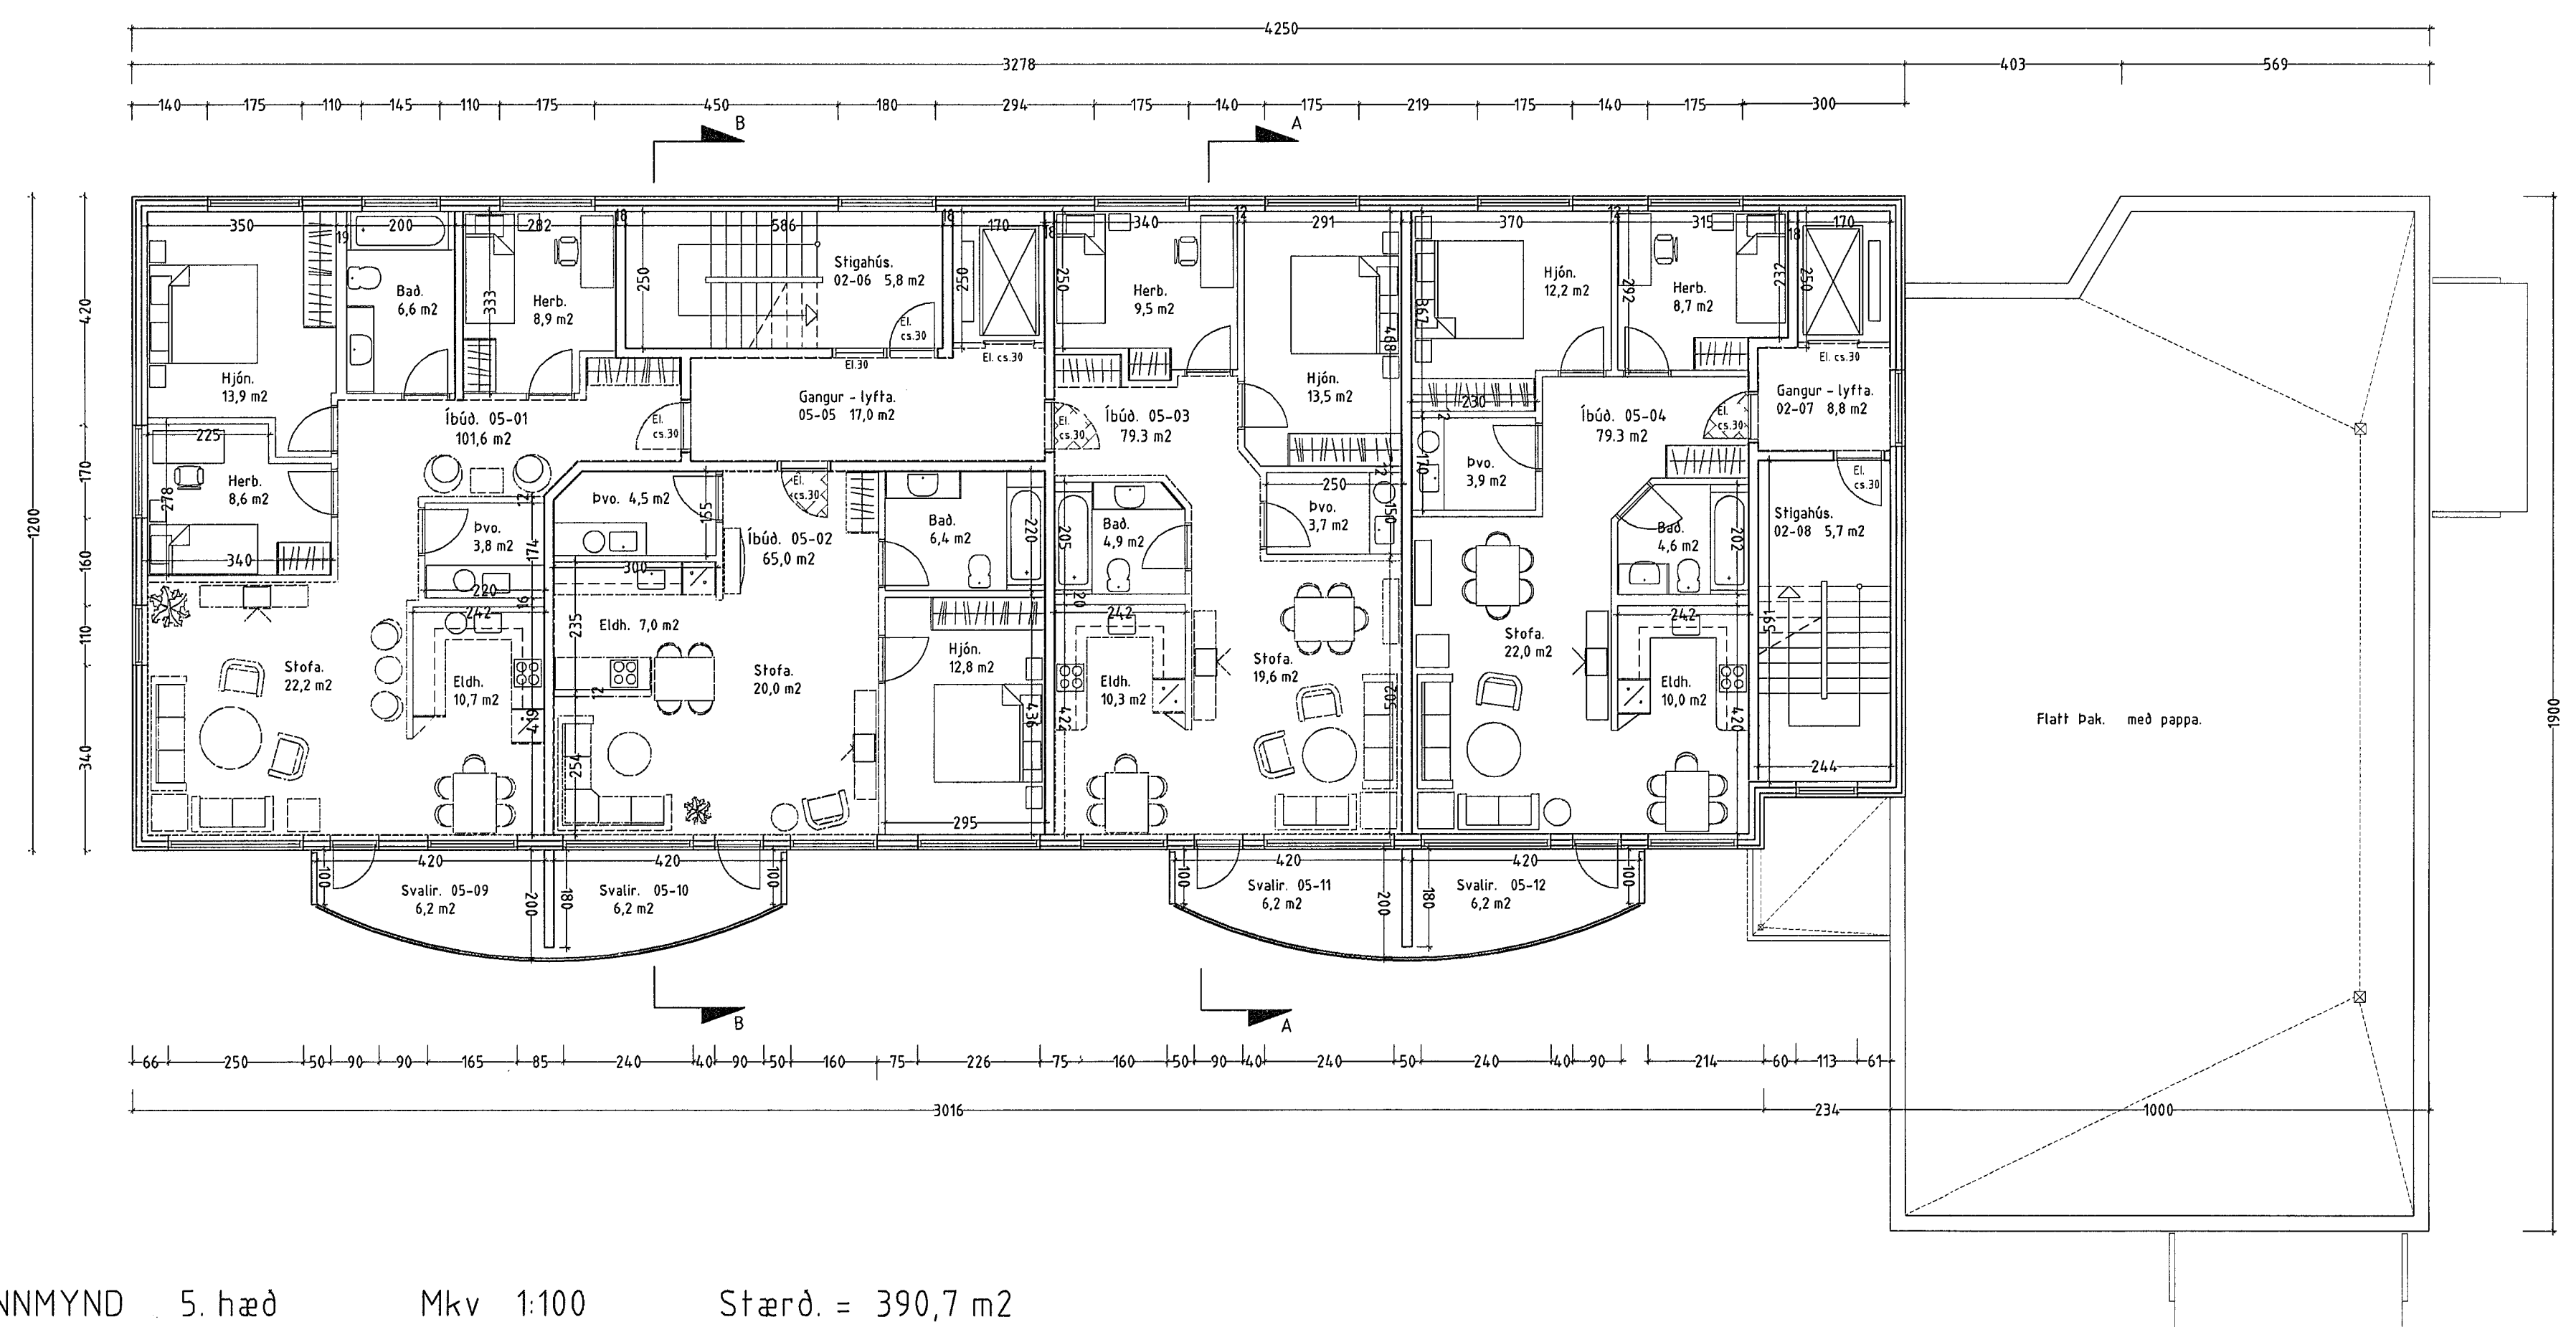

GRUNNMYND 5. hæð Mkv 1:100 Stærð. = 390,7 m²

Breytt. 2 - 7 - 2013
Bætt inn gler - svalatökun á íbúð 02-05

Jón Guðmundsson, arkitekt. Suðurlandsbraut, 16 26.02.2004, 09:44, beam101.dwg