


**SKÝRINGAR**

Innéttíngar:  
ATH: Sé ekki annað tekið fram á teikningu en stærðir rýma uppgeftar í metró m<sup>2</sup>. Séu stærðir rýma uppgeftar í metró m<sup>2</sup> stendur EKH fyrir atvikið.  
Ól hundrað og -hæðir eru í samræmi við byggingareglu nr. 64.3  
Altar skilríktir eru í flokki 1. Lofti eru niðurbættin kvæfist.  
Gólf verða lögð varanlegum gólfefnum í samræmi við startsemi.  
Ymist parkett, flísar og eða þar til gerð af teppi.

C:	Brunastöngur	10.10.13
B:	Brunastöngur	10.10.13
A:	Fyrirkomulag og innviðing 3 hæðar	18.04.13
BREYTINGAR:		DAGS:

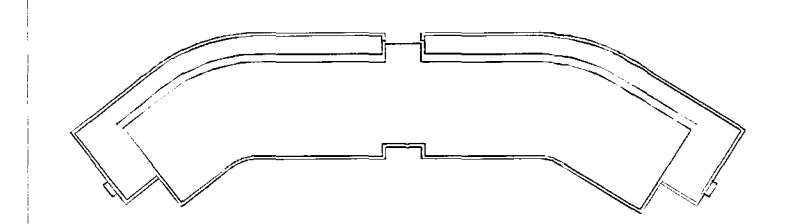

**ÁÐALUPPDRAÐTUR**

Dalshraun 3, Hafnarfríð  
VERK: DALS 0608  
KVARDI: 1:100  
DAGS: 31.10.2007  
TEKNI: OB  
SKRÁ: 0608grunnur.dwg

**ÚTI INNI**

**ARKITEKTAR**  
HINGHOLTSTRÆTI 27 101 REYKJAVÍK  
SÍMAR 562 7660 & 562 7660 FAX 562 7661  
NETFANG: sei.kirni@ul.is  
BALDUR Ó. SVAVARSSON ARKITEKTAR FAI  
120357-0149  
JÓN ÞÓR ÞORVAEÐSSON ARKITEKTAR FAI  
0212667579

