


SKÝRINGAR

ATH: Sé ekki annað tekið fram á teikningu eru stærðir rýma uppgefnar í nemu m². Séu stærðir rýma uppgefnar í brutu m² stendur BR fyrir aftan tölugildi.

C:
B:
A: Sameign og stígarými, Brúnstöngur, Lagrastokkar 10.10.13
BREYTINGAR: DAGS:

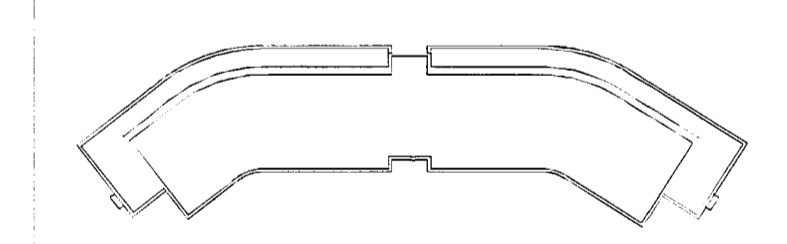

AÐALUPPDRATTUR

Dalsbraun 3, Hafnarfirði

VERK: DAL5 0608
KVARÐI: 1:100
DAGS: 31.10.2007
TEIKN: ÓB
SKRÁ: 0058-gjrnmynd.dwg

ÚTI INNI

ARKITEKTAR

ÞINGHÖL 15 STRAÐI 27 101 REYKJAVÍK
SÍMAR 562 7160 & 562 7160 FAX 562 7161
NETFANG: uti.inni@ul.is
VERFANG: uti.inni@ul.is
BALDUR Ó. SVAVARSSON ARKITEKTAR FAI
120387-6148
JÓN ÞÓR. ÞORVALDSSON ARKITEKTAR FAI
021266-7979



11/10/13 DK

A

A-103