


Samþykkt þann  
24 OKT. 2013  
Byggingufullnám í Hafnarfirði  
F.h. Brynjar Rún Ólafsson

**SKÝRINGAR**

Innréttingar:  
ATH: Se ekki annað tekið fram á teikningu eru stærðir rýma uppgæfar í nettó m<sup>2</sup>. Sú stærri rýma uppgæfar í bruttó m<sup>2</sup> stendur BR fyrir aftan tölugildi.  
Öll hurðir og hæðir eru í samræmi við byggingareglugerð, gr. 6.4.3. Allar hæðir eru í flokki 1. Loft eru niðurbretn kerfið. Gólf veða sigd varnarglugga gólfum í samræmi við starfsemi. Ýmist parkett, flísar og eða þar til gerð teppi.

C: Rými mættu. Húf að 0102. Brunastöngur. Lagnastokkar	10.10.13
B: Fyrirkomulag og innrétting hluta 1 hæðar	19.04.13
A: Stofvegir, gluggar, gróðurbeð og kófi.	30.04.2008
BREYTINGAR:	DAGS:

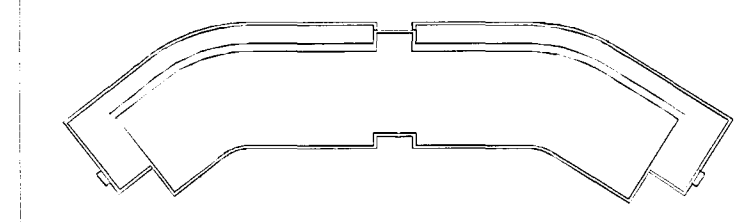

**AÐALUPPDRAÐTUR** Yfirfarið af  
árunahönnuði

Dalsraun 3, Hafnarfirði  
VERKFRÁÐTÖFA  
VERK: DAL'S 0608  
KVARDI: 1:100  
DAGS: 31.10.2007  
TEIKN: 08  
SKRÁ: 0608gumr.dwg

**ÚTI INNI**  
ARKITEKTAR

ÞINGHOLTSTRÆTTI 27 101 REYKJAVÍK  
SÍMAR 563 7660 & 562 7660 FAX 562 7661  
NETFANG: utinni@l.is  
VEIÐFANG: utinni@l.is  
BALDUR Ó. SVAVARSSON ARKITEKTAR FAI  
120367-5149  
JÓN ÞÓR ÞORVALDSSON ARKITEKTAR FAI  
021266-7679



C

A-102