


SKÝRINGAR

Innréttingar:
ATH: Sé ekki árná tekið fram á teikningu eru stærðir rýma uppgættar í neti m². Séu stærðir rýma uppgættar í forstö m² stendur ER fyrir áttan blöðum.
Öll útlög og hæðir eru á samræmi við byggingareglur, gr. 64.3 AIII útlög eru í eigi 1:50 m² málsháttum. Gólf og loftslög varðveitt og gólf í samræmi við starfsemi. Ymisk parket, flísar og önnur par til gerð teppi.

- C: Eint. hurð að torgrymi. Brunaslóngur 10.10.13
 - B: Eint. hurð að torgrymi. Brunaslóngur 18.04.13
 - A: Flytkomleg og innrétting 4 hæðar 18.04.13
- BREYTINGAR: DAGS:

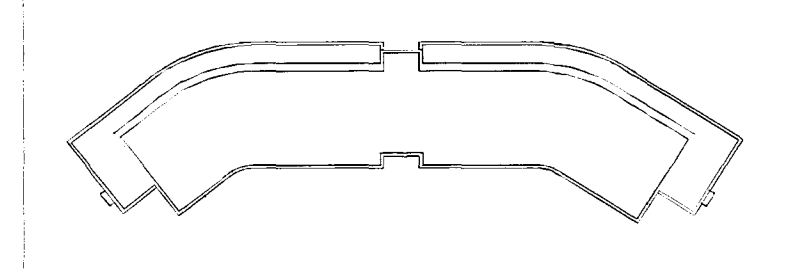


ADALUPPDRATTUR

Dalsbraun 3, Hafnarfirði
VERK: DAL.S 0608
KVARD: 1:100
DAGS: 31.10.2007
TEIKN: OB
GRUNNMÝND 4. HÆÐAR SKRÁ: 0004/ggundur.dwg

ÚTI INNI

ARKITEKTAR
HINDHOLTSSYRRETTI 27 101 REYKJAVÍK
SÍMAR 552 7600 & 552 7600 FAX 552 7601
NETFANG: utinni@utinni.is
VEFANG: utinni.is
BALDUR Ó. SVAVARSSON ARKITEKTAR FAI
120307-5149
JÓN HÖR ÞORVALDSSON ARKITEKTAR FAI
021256-7279

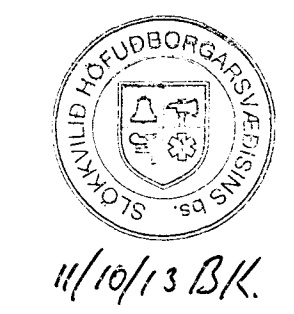

11/10/13 BJK

B

A-105