




ÚTLIT AUSTUR MKV. 1:100.

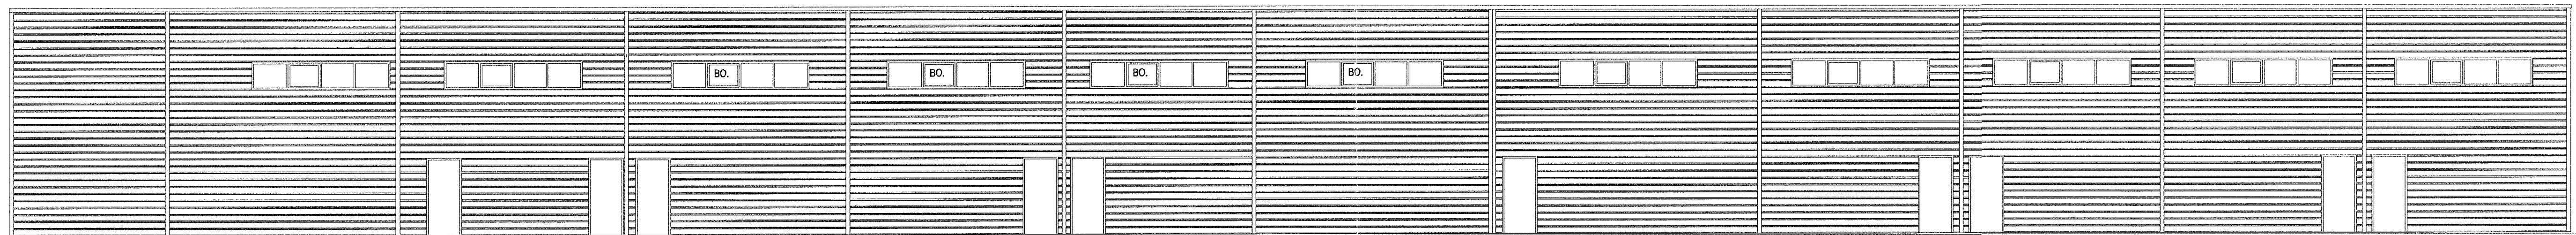


ÚTLIT NORÐUR MKV. 1:100.

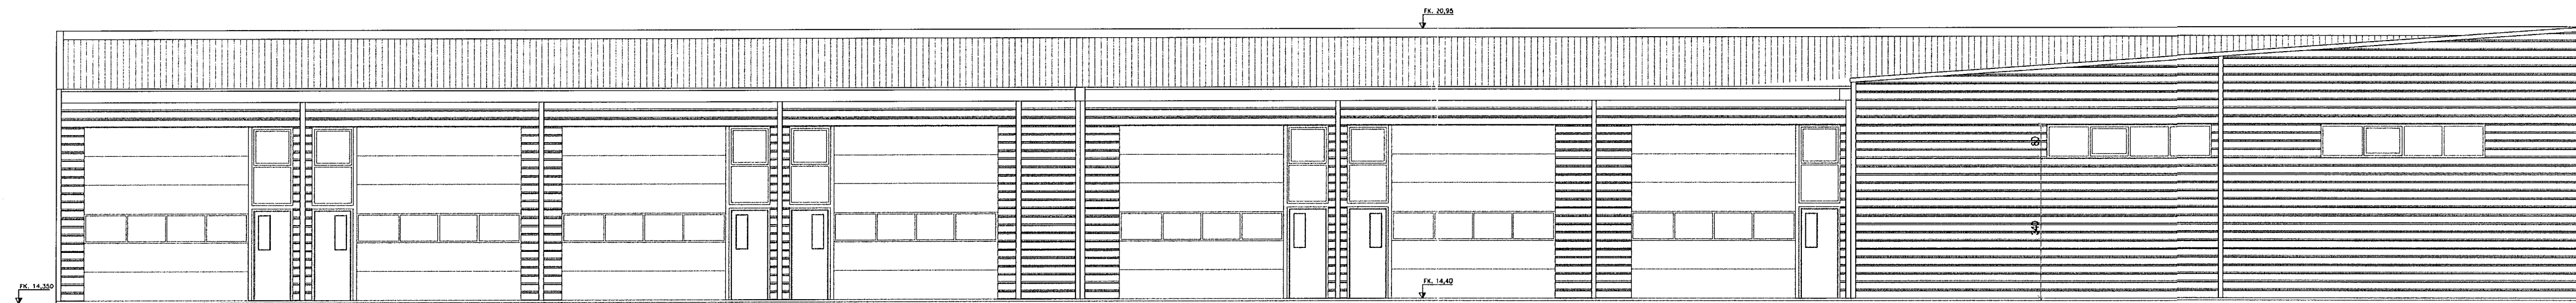

ÚTLIT SUÐUR MKV. 1:100.

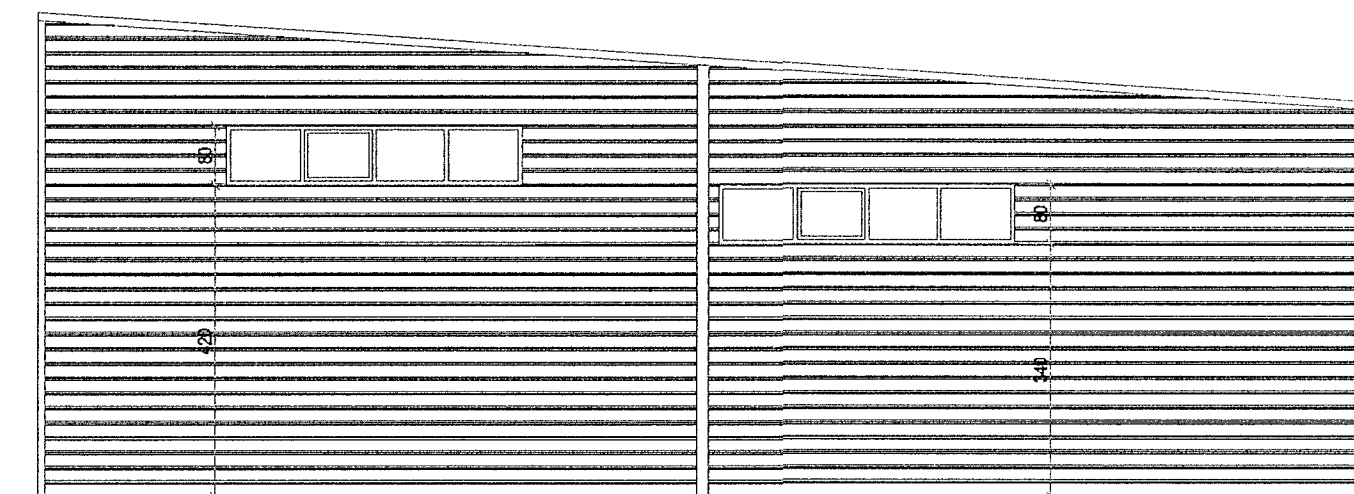

ÚTLIT VESTUR MKV. 1:100.

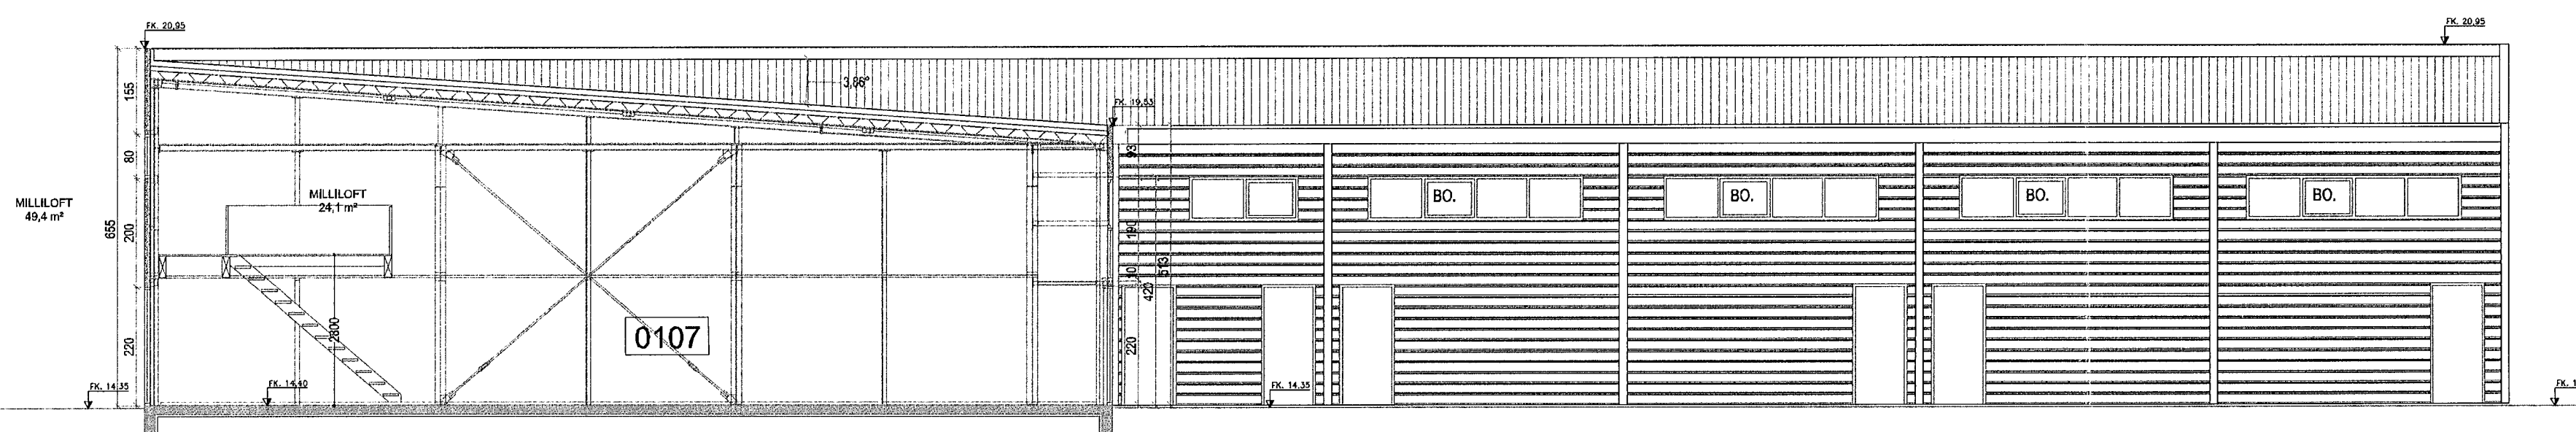

SNID DD. MKV. 1:100.

ÚTLIT VESTUR MKV. 1:100.

EKKI hefur verið átt við afskiðumynd hússins og gildir því eldri mynd frá 05-04-2006.

Húsið er teiknað af Víðari Hannessyni kt. 061059-7179. Dags. 05-04-2006.
Teikningar sem hér eru settar fram eru reyndar teikningar, þar sem gerð er grein fyrir milliloftum, eldvarnarúnaði og fl.

MÓHELLA 2 HAFNARFIRÐI.

Sigurður Þorvarðarson byggingafræðingur bfi.
Teiknistofan Strandgötu 11 220 Hafnarfirði.
STH: teiknistofan ehf. kt. 510298-2769. K. aðalhönnuðar: 141250-4189.
Sími: 5951510. Netfang: teiknistofan@stinnet.is

Skýlingar:	Aðaluppdráttur.
Teikning:	Útlitsmyndir, sniðmynd.
Mæðivæð:	1:100.
Undirskrift:	<i>Sigurður Þorvarðarson</i>
Blad nr. 2 af 4.	Dagsetning: 22 mars 2013.
Breytt:	