





ÚTLIT 1:100  
 Suð-vesturhlíð

LOBAMÖRK

G=19.68  
 G=19.72

G=23.37  
 G=23.12

A

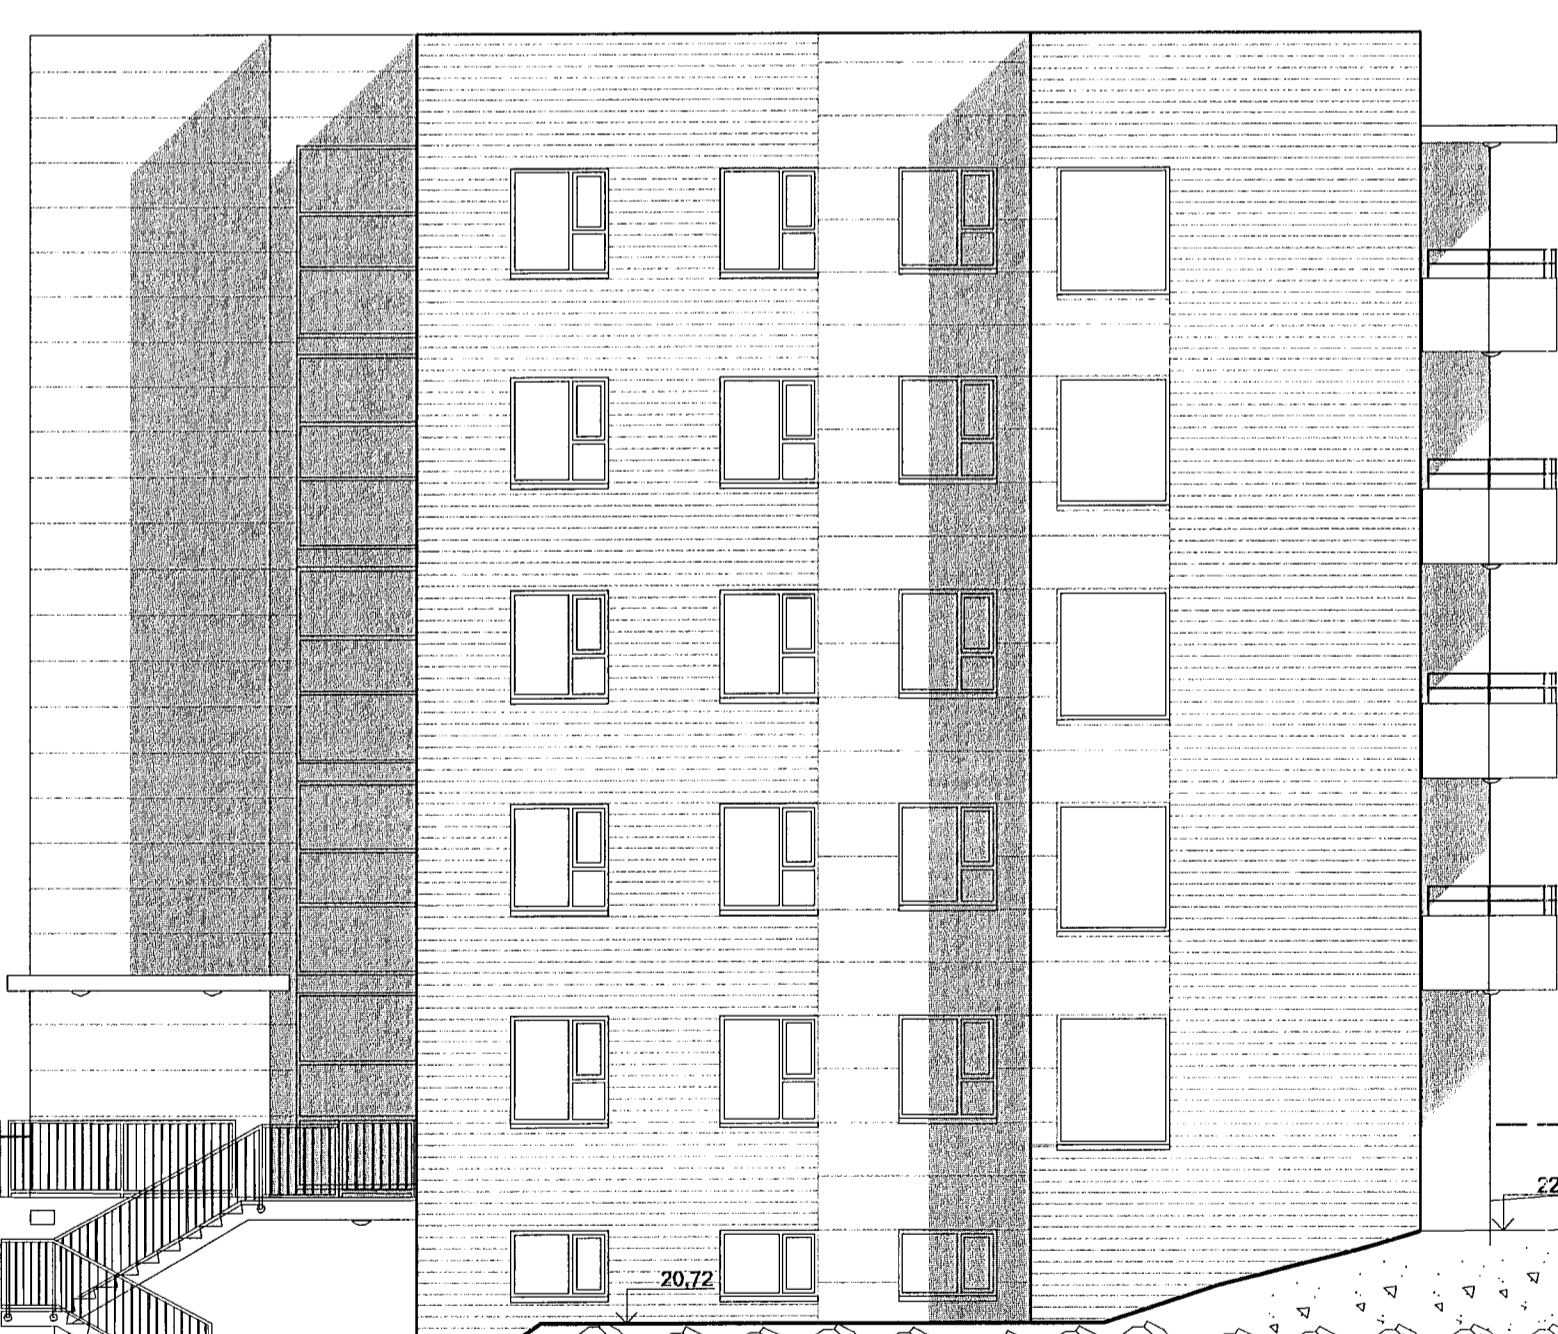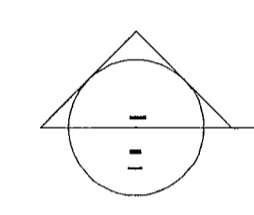

ÚTLIT 1:100  
 Norð-vesturhlíð

G=23.12



G=19.22

G=23.37

G=19.88

LOBAMÖRK

LOBAMÖRK

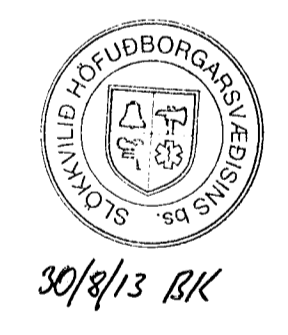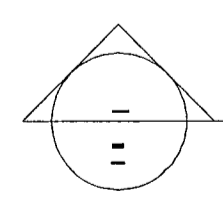

A	UEF	SS	27.08.2013
Klæðningu broytt, vagna færslu geymsluglugga.			
ÓTGAFA	TEKNAÐ	LÝFRFAÐ	ÍDAÐS
BREYTINGAR			

ASK ARKITEKTAR EHF.  
 OSKIRIÓTTI 9 101 REYKJAVÍK  
 SMÍ 515 0300 FAX 515 0319  
 www.ask.is

ARITUN AÐALHÖNDUÐAR  
*Sigrúney Sigrún*  
 Sigrúney Sigrún  
 Sigrúney Sigrún

**ASK**  
 ARKITEKTAR

VERKHEFNI  
**SKIPALÓN 5  
 HAFNARFIRÐI**

TEKNAÐ	SS
ÓTGAFA	UEF
YFRF.	SS
DAÐS	14.08.2012
ÓTGAFA	A

VERK NÚM.  
**0779**

ALASKENNI - NÖKUR TERNINGAR  
**10-07**

ÁTT. BENTUR VIL AÐHAFNA TERNINGAR ÖÐRUM HANDBÓKUM ASK ARKITEKTAR. ÖÐUR NÁMUR MÆLI 1:100 ÁR TERNINGUM.