
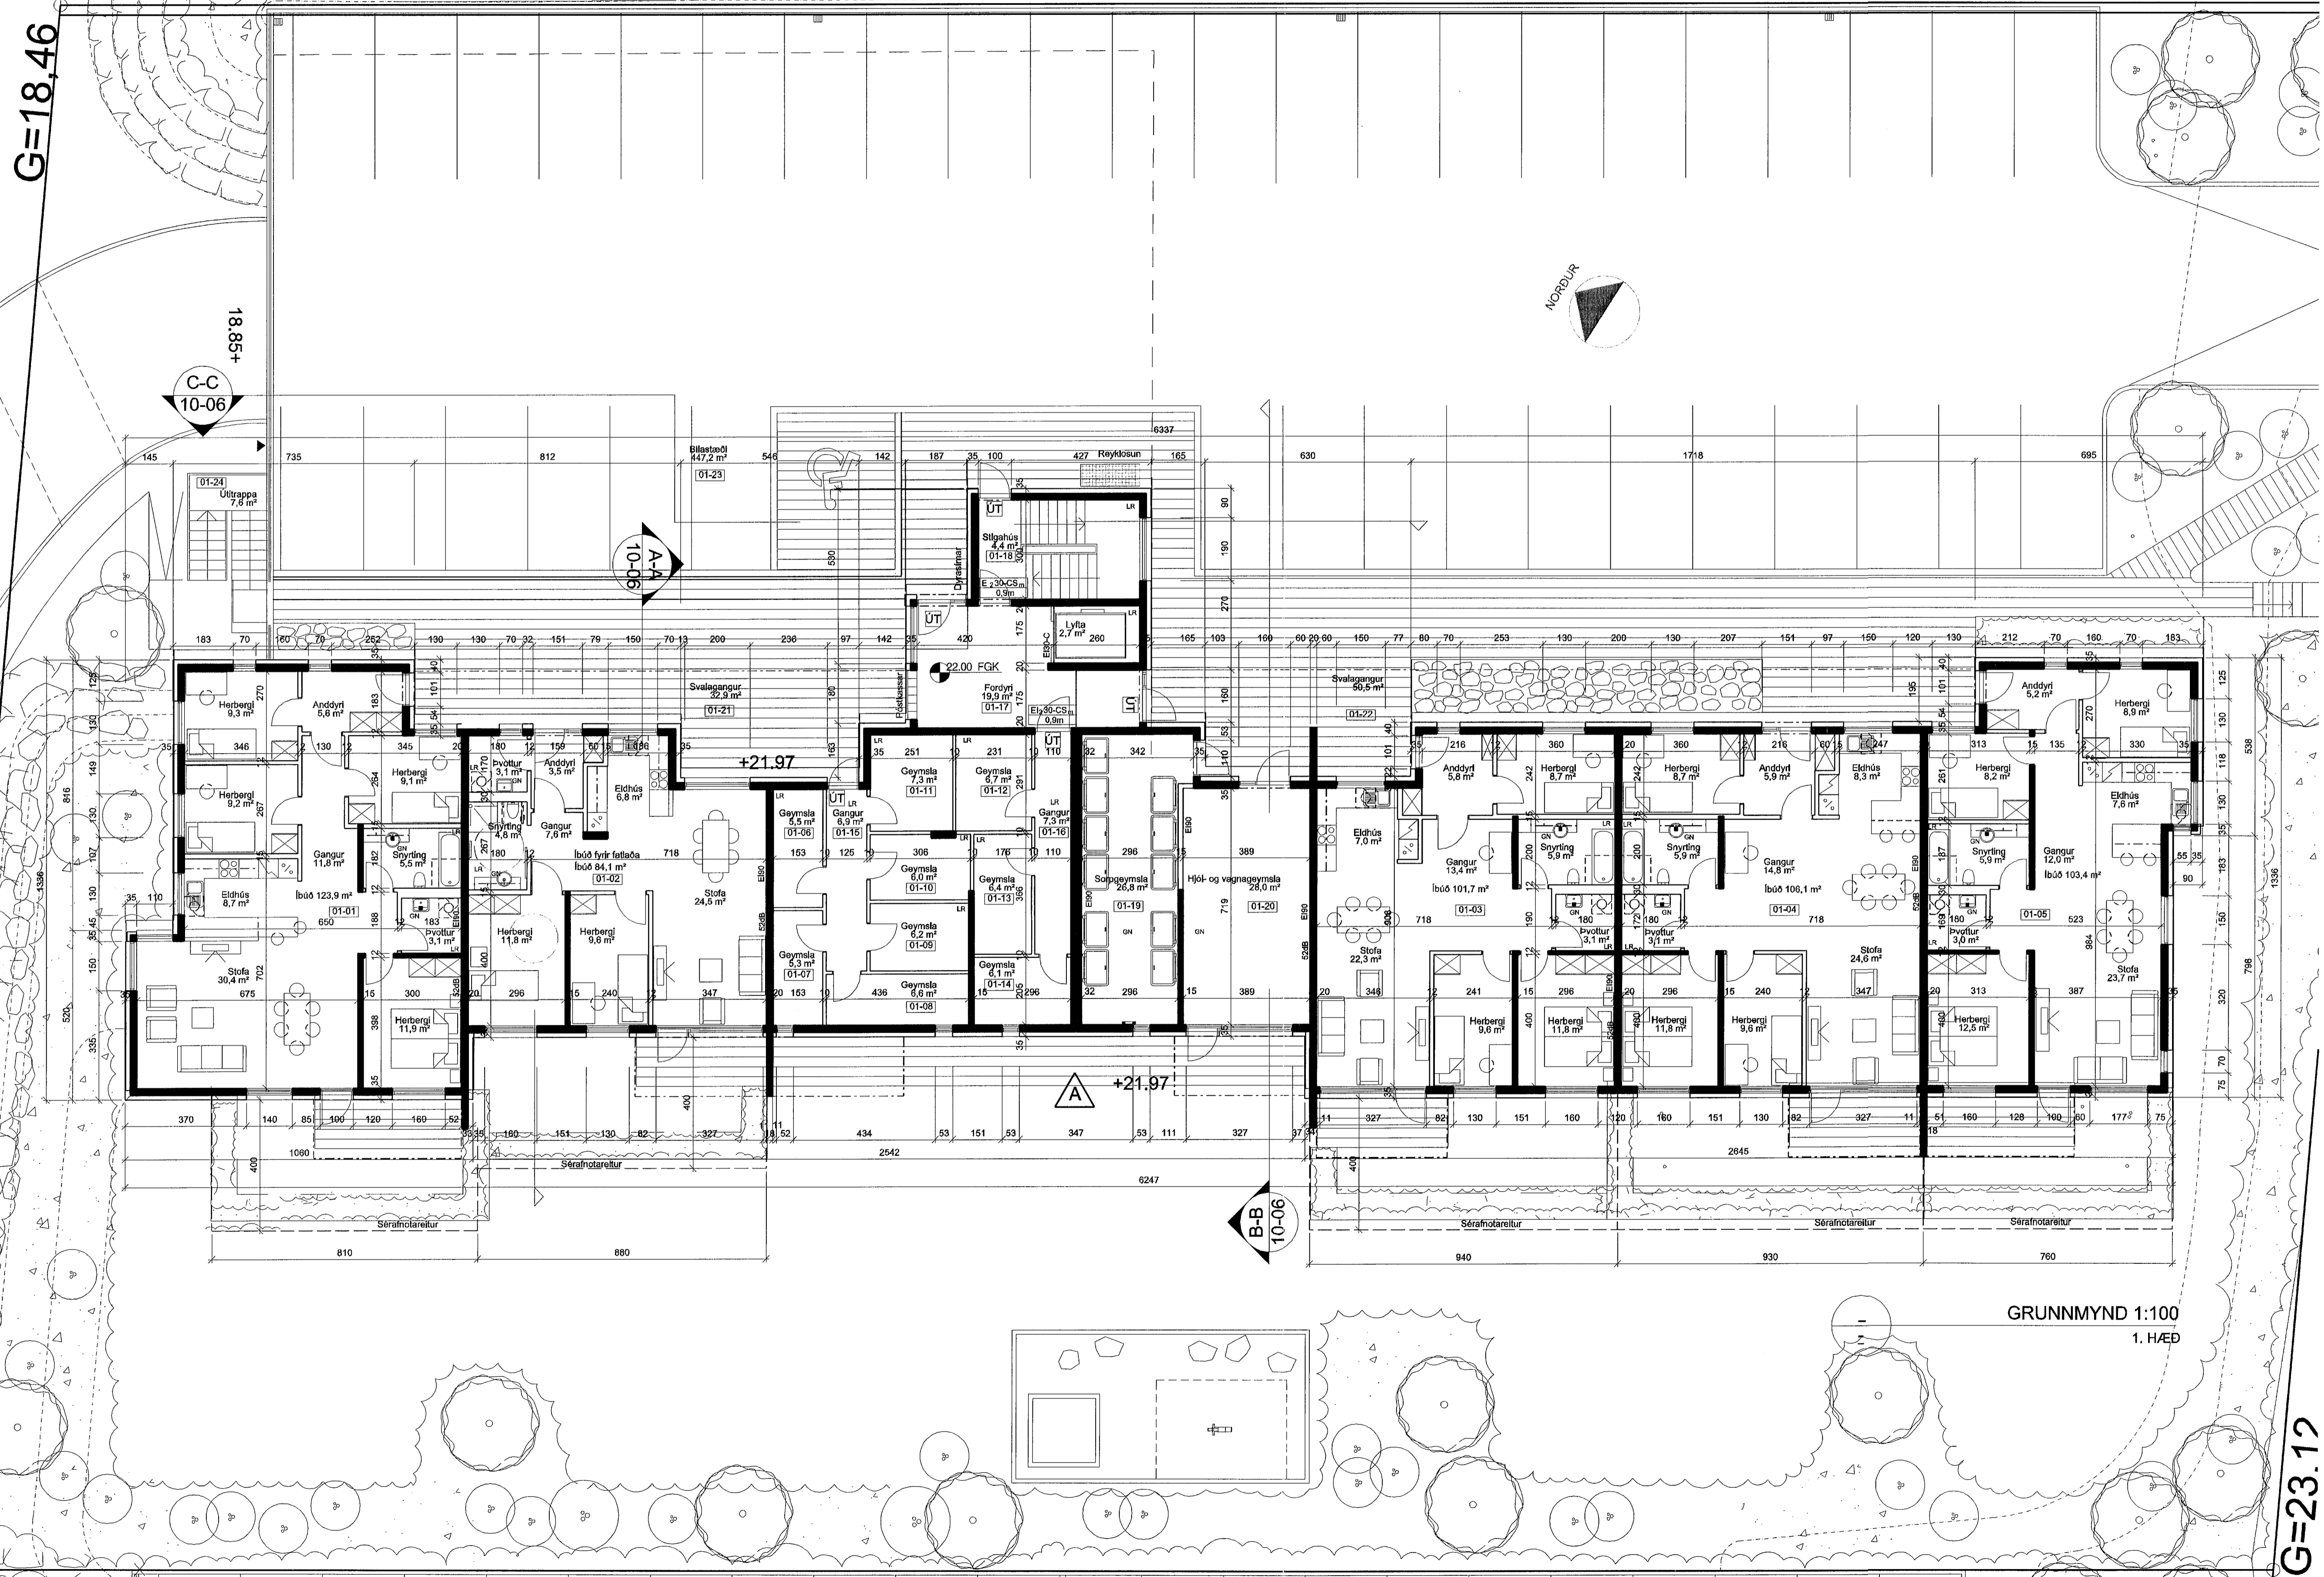


G=18.46

18.85+

C-C  
 10-06

A-A  
 10-06

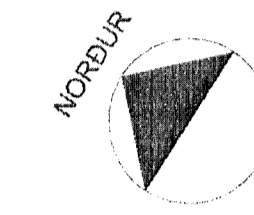

GRUNNMYND 1:100  
 1. HÆÐ

G=23.12



A	UEF	SS	27.08.2013
Geymslugluggar færðir.			
BREYTINGAR			

ASK ARKITEKTAR EHF.  
 GÖSSUGÖTU 9 101 REYKJANÍK  
 Sími 515 0300 Fax 515 0319  
 www.ask.is

ÁRITUN ABAL HÖNDUÐAR  
 Sigurður Sævarsson  
 Sigurður Sævarsson  
 Arkitekt EHF.  
 sigur@ask.is

VERKFERI:	SKIPALÓN 7 HAFNARFIRÐI
TEIÐNAÐUR:	ABALTEIKNING GRUNNMYND 1. HÆÐ
SKALA:	1:100
TEIÐNAÐUR:	SS
VERKFERI:	UEF
TEIÐNAÐUR:	SS
DAGI:	16.10.2012
DRÖGAFI:	UEF
DRÖGAFI:	10-03
DRÖGAFI:	A

ASK ARKITEKTAR EHF. GÖSSUGÖTU 9 101 REYKJANÍK Sími 515 0300 Fax 515 0319 www.ask.is