



SNIÐ Í INNTAK, M. 1:100

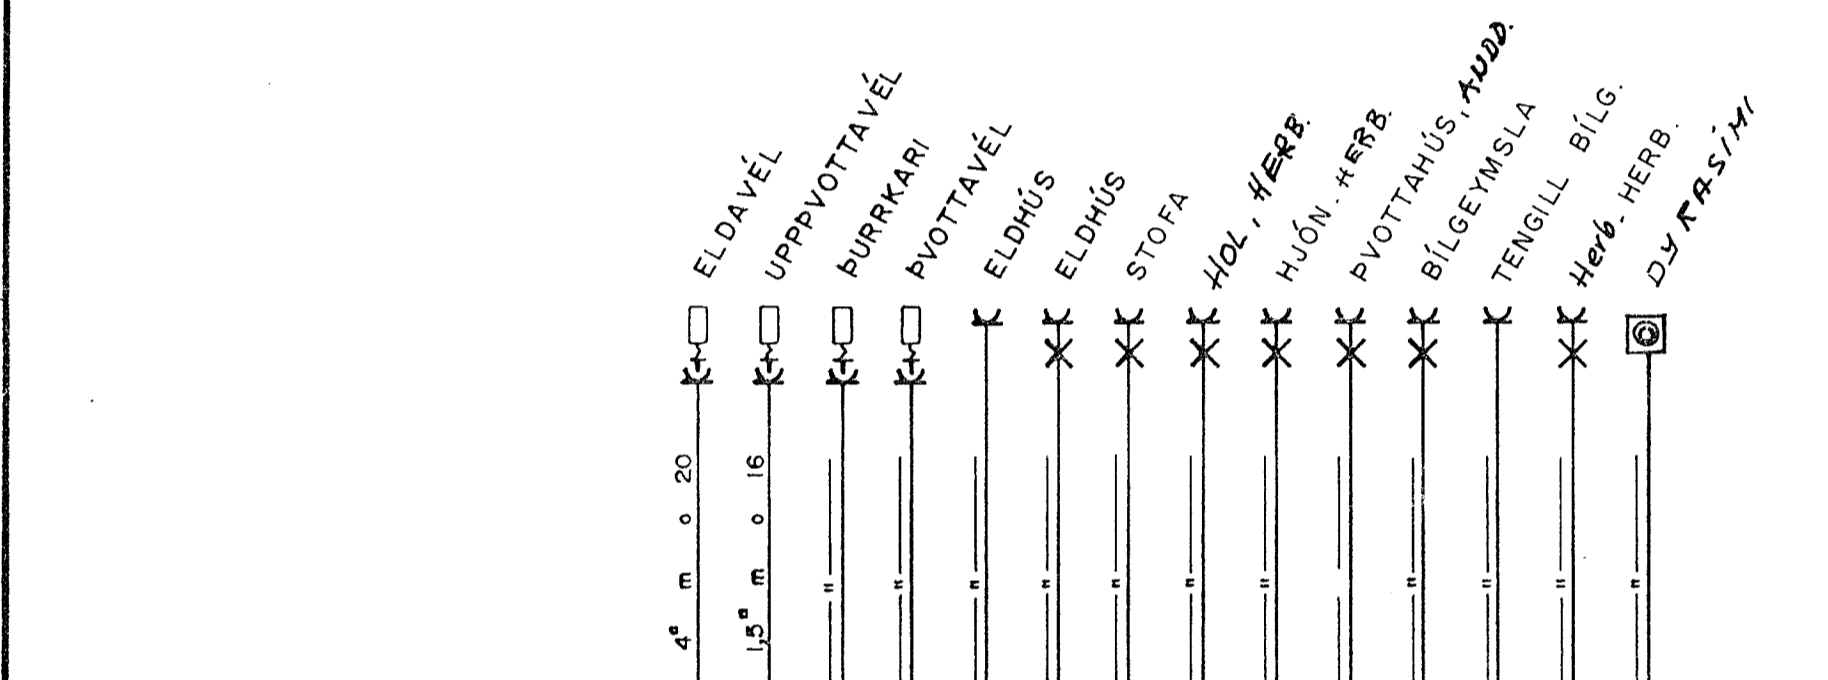

AFSTÖÐUMYND M. 1:500

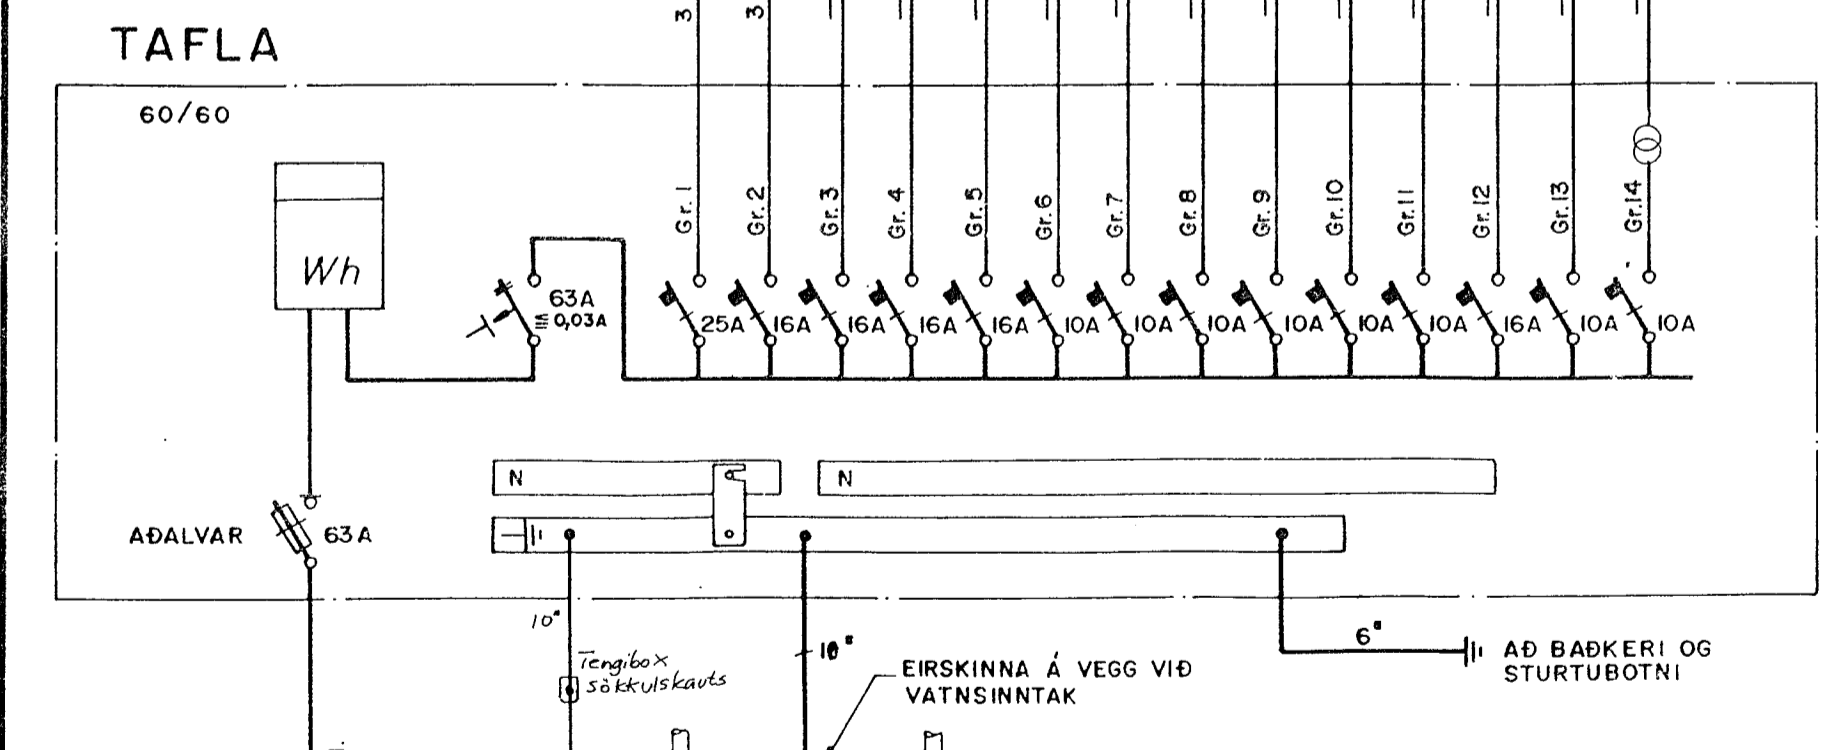

SKÝRINGAR

LAGNIR ERU HULDAR 16mm PÍPULAGNIR OG TAUGAR 3x1,5°. HÆÐ Á ROFUM SÉ 105 sm. HÆÐ Á TENGLUM SÉ 20 sm. HÆÐ Á TENGLUM Í BÍLG. OG ÞVOTTAHÚSI SÉ 110 sm. HÆÐ Á D.S.-DÓSUM SÉ 130 sm. HÆÐ Á F OG L-TENGLUM SÉ 20 sm. MÁLSTRAUMUR ROFA SÉ 10A, EN TENGLA 16A. D.S. = DYRASÍMI, F = BÆJARSÍMI, L = LOFTNET

A		00.10.24	Heimtaugar- og fullnádarteikning	S.E.	T.S.	Traust Skúlinn	GAUKSÁS 13 HAFNARFIRÐI		MKV 1:500; 1:100; 1:7
ÚTG	DAGS			TEIKN	HANNAD	220146-2439	AFSTÖÐUMYND, SNIÐ A-A Í INNTAK, EINLÍNUMYND OG SKÝRINGAR		TEIKN NR. 1
							RAFMAGNSVERKFRÆDISTOFA		NÆSTA TEIKN NR. 2
							TRAUSTI SVEINBJORNSSON RAFM IDNFR SIMI 667390		VERKNR.
							EDMUND BELLERSEN RAFM TEKNIFR SIMI 667388		BL 1 AF 2
							RAGNAR D. STEFANSSON RAFM VERKFR SIMI 667835		ÚTG. A
							AGUST ÞORHALLSSON RAFM VERKFR SIMI 667805		GEYMSLUNN

4286