



SNID Í INNTAK, M. 1:100



70 = Ø 50mm pl.p. f. síma
 = Ø 50mm pl.p. f. Rafmagn
 Að lóðamörkum = Ø 32mm
 Gardlýsing

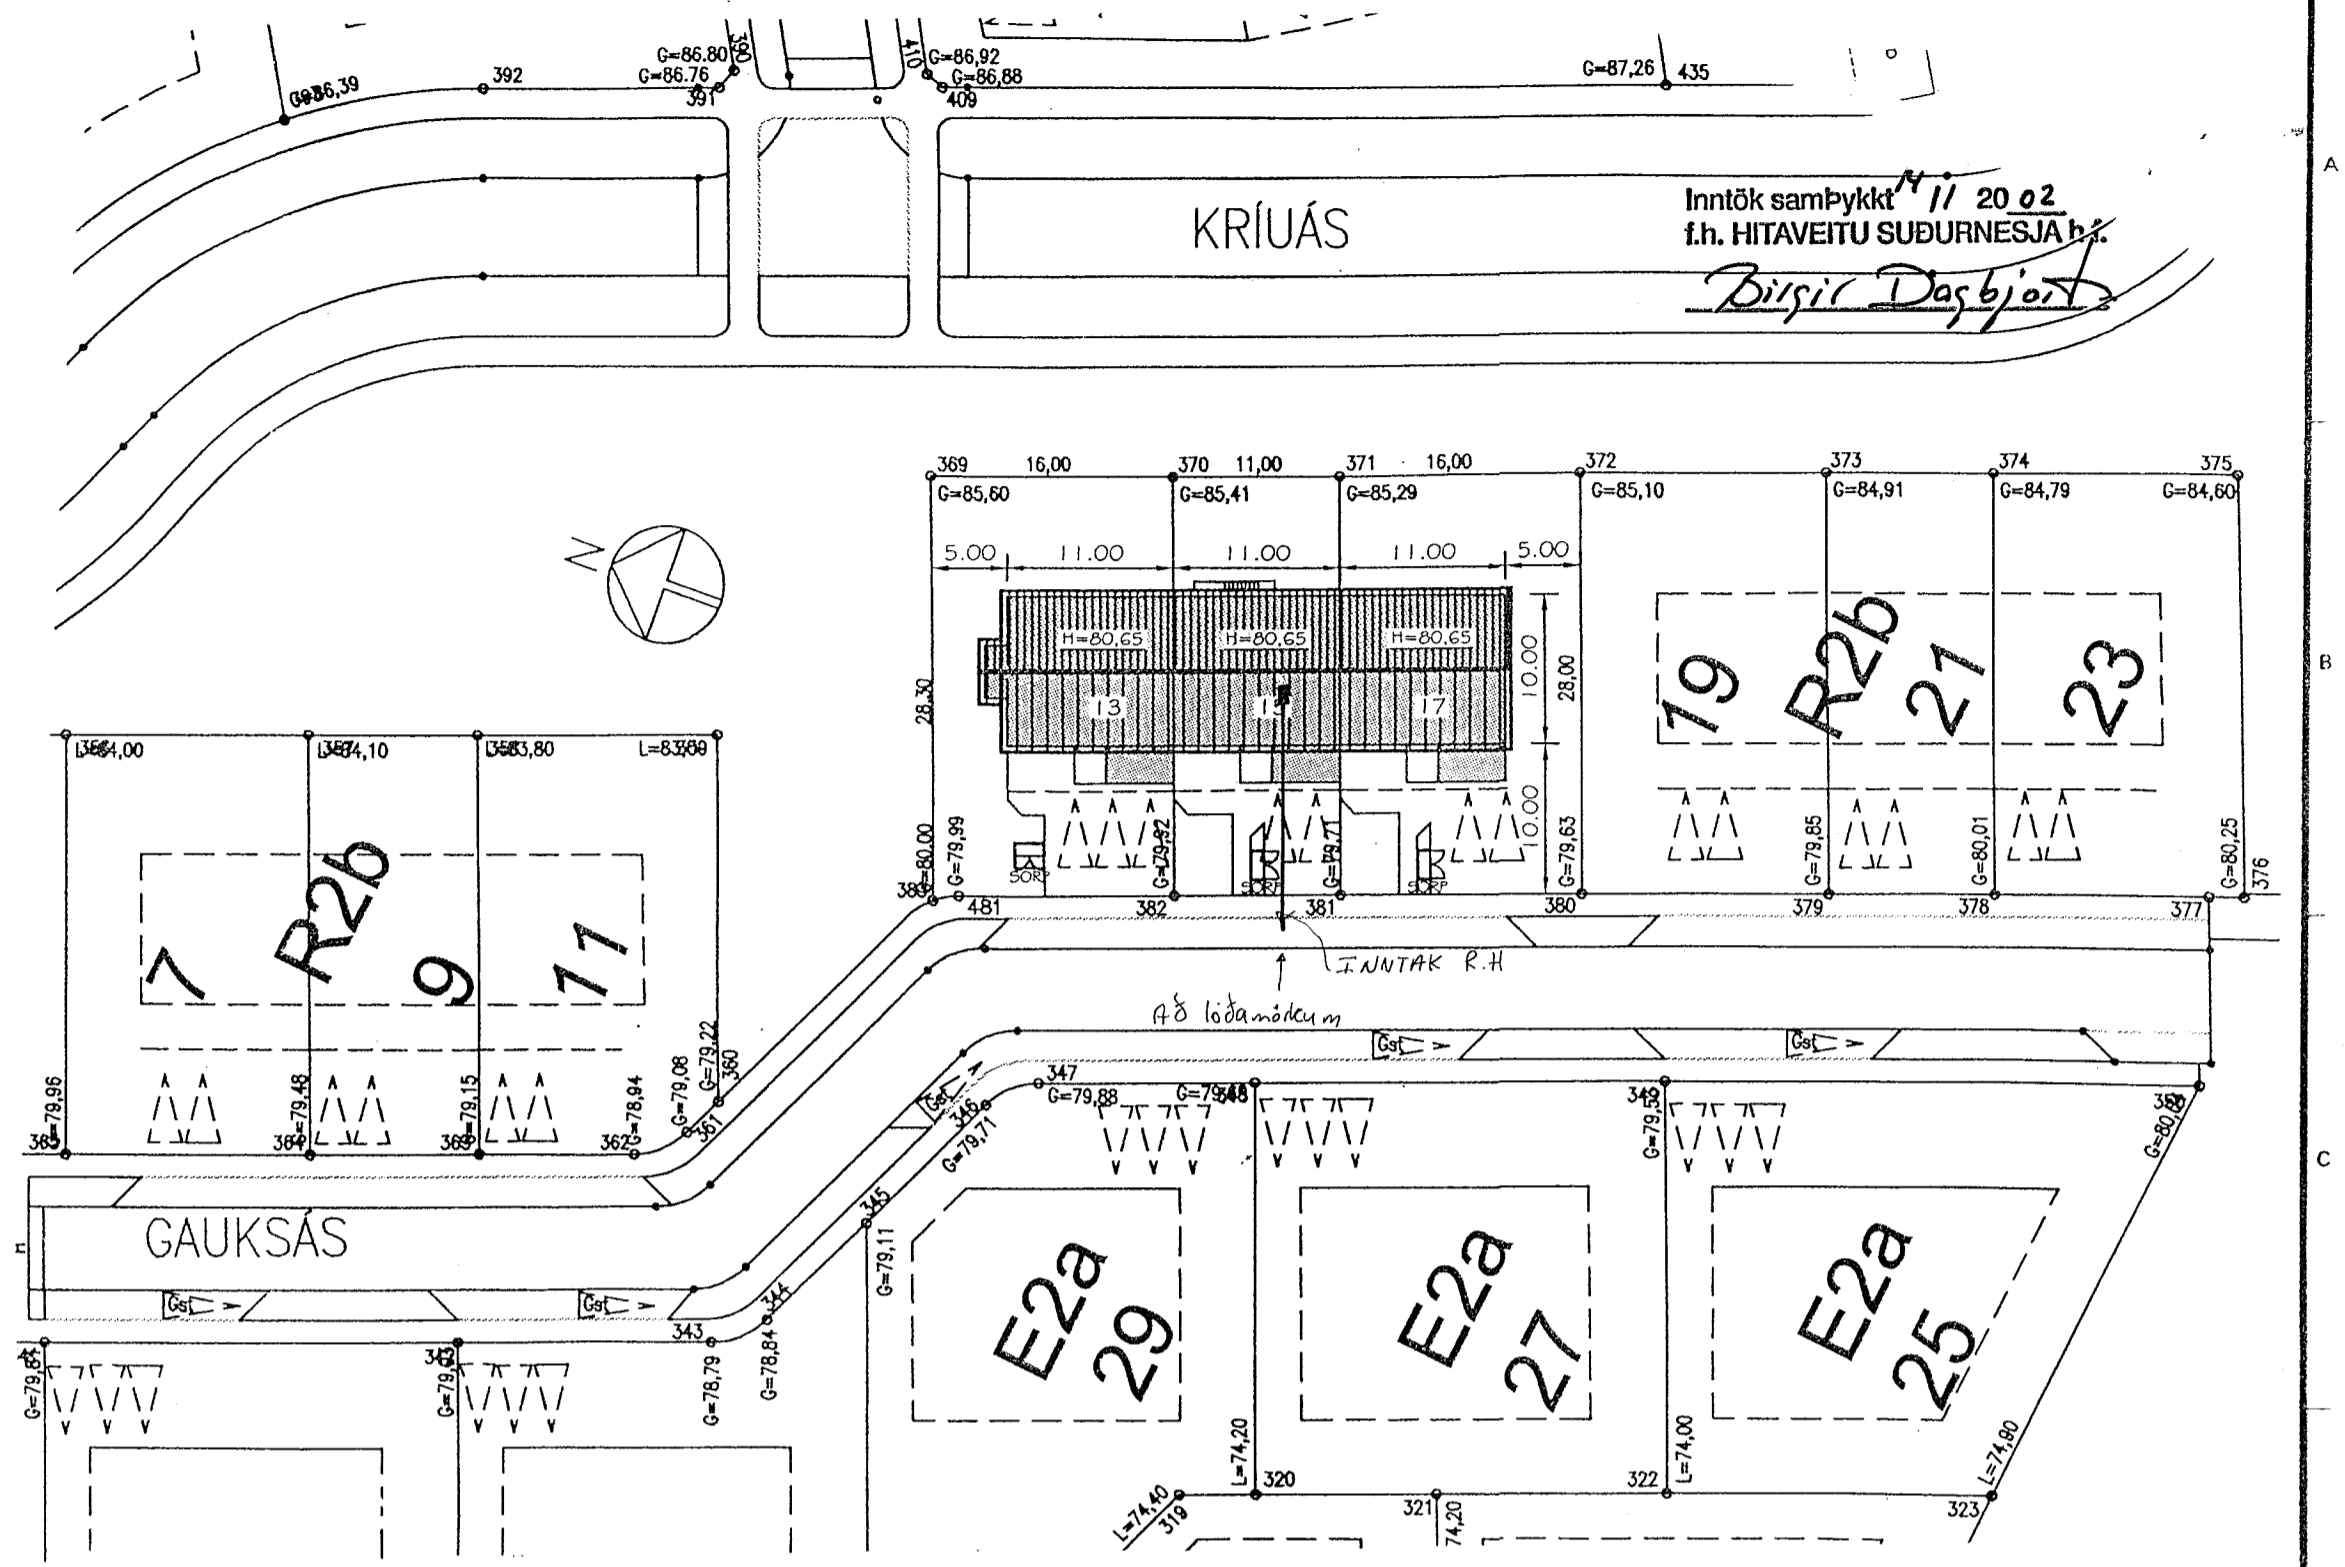

AFSTÖÐUMYND M. 1:500

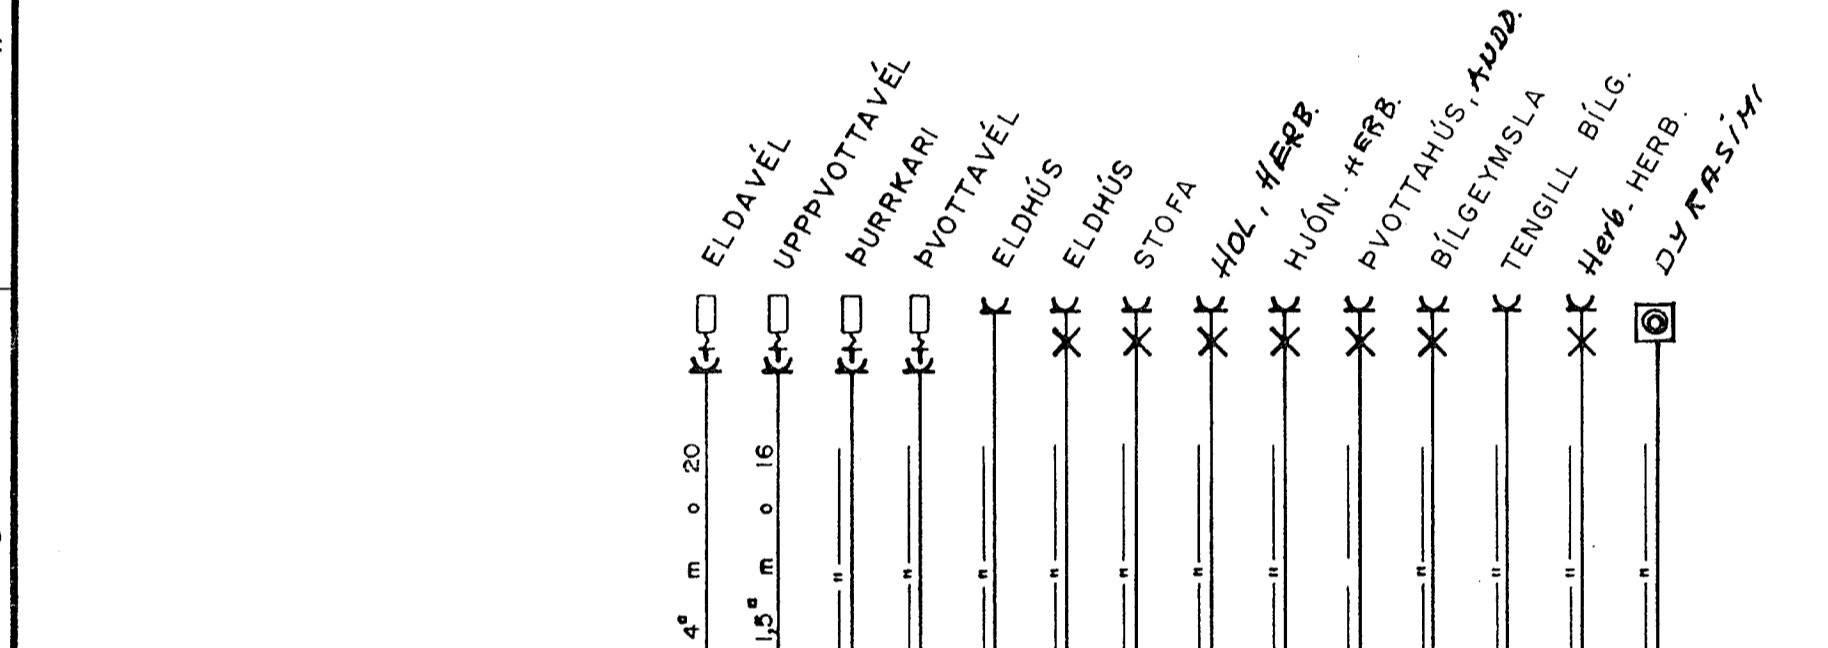

TAFLA

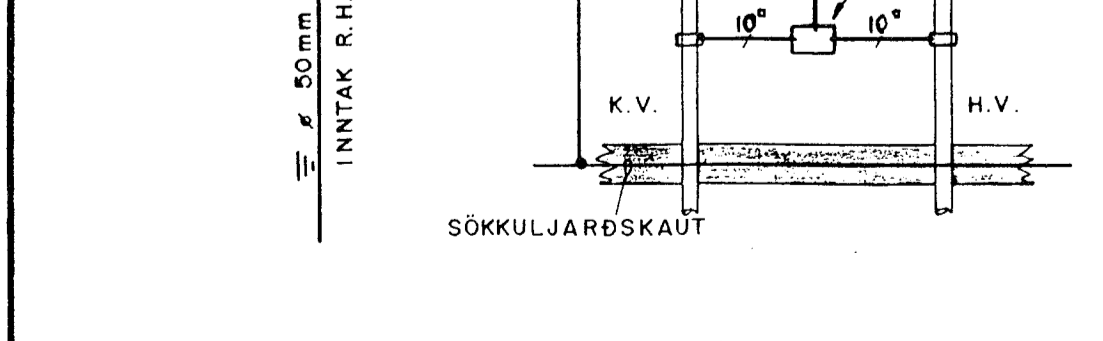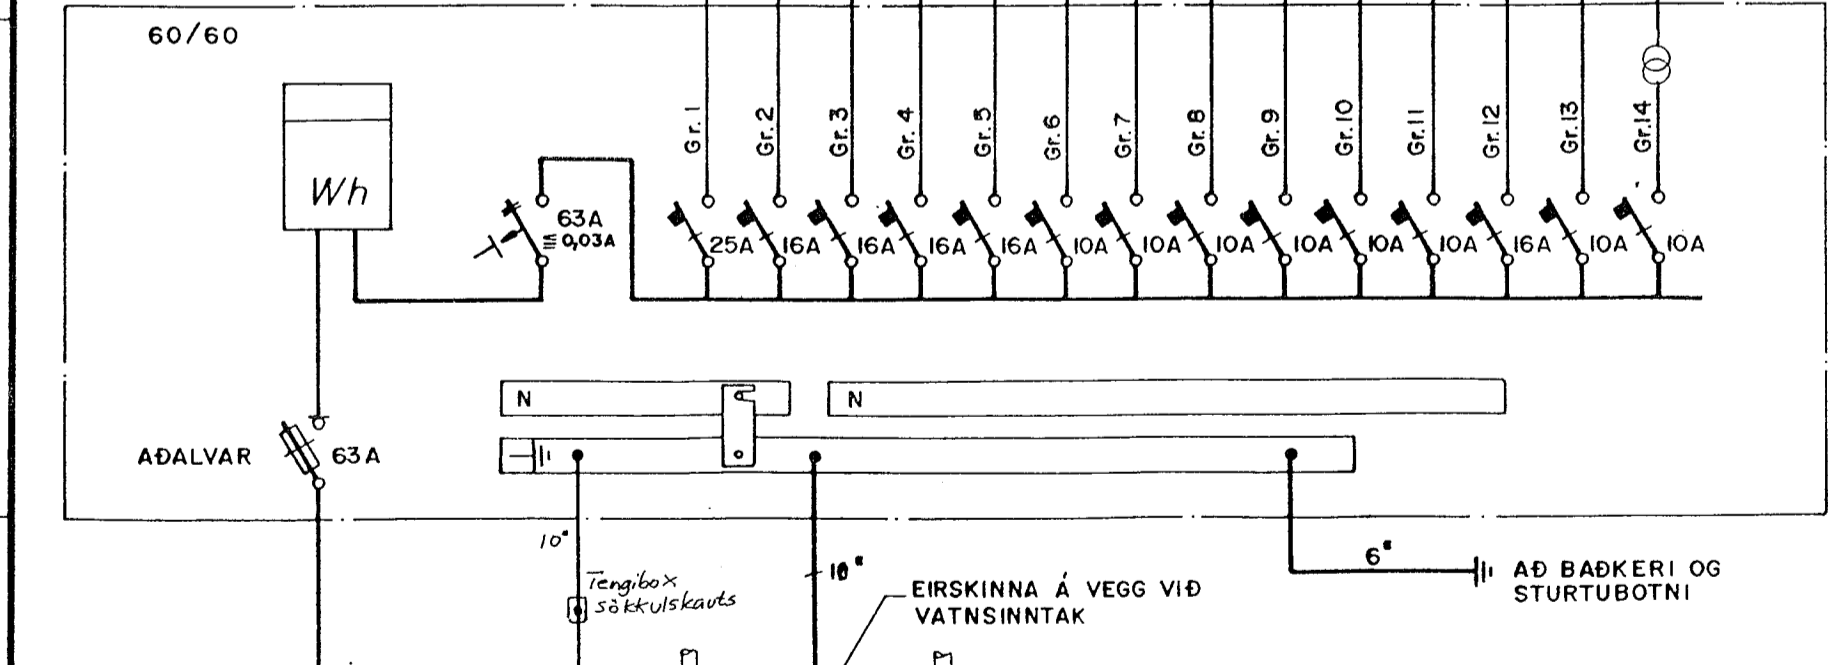

SKÝRINGAR

LAGNIR ERU HULDAR 16mm PÍPULAGNIR OG TAUGAR 3x1,5².
 HÆÐ Á ROFUM SÉ 105 sm.
 HÆÐ Á TENGLUM SÉ 20 sm.
 HÆÐ Á TENGLUM Í BÍLG. OG ÞYTTAHÚSI SÉ 110 sm.
 HÆÐ Á D.S.-DÓSUM SÉ 130 sm.
 HÆÐ Á F OG L-TENGLUM SÉ 20 sm
 MÁLSTRAUMUR ROFA SÉ 10A, EN TENGLA 16A.
 D.S. = DYRASÍMI, F = BEJARSÍMI, L = LOFTNET

NEMA ANNARS SÉ GETIÐ

HÚSVEITA TENGIST Á FASA S.

UTG.	DAGS.	A	00.10.24	Heimtaugar- og fullnádarteikning	S.E.	T.S.	Travask Sveinbjörn
		TEIKN	HANNAD	220146-2439			

GAUKSÁS 15 HAFNARFIRÐI
 AFSTÖÐUMYND, SNID A-A Í INNTAK,
 EINLÍNUMYND OG SKÝRINGAR



RAFMAGNSVERKFRÆDISTOFA
 TRAUÐI SVEINBJÖRNSSON
 EDMUND BELLERSEY
 RAGNAR D STEFANSSON
 AGUST ÞÓRHALLSSON

MKV.	1:500; 1:100; 1:50
TEIKN NR.	1
NÆSTA TEIKN NR.	2
VERKNR.	
BL.	1
AF.	2
UTG.	A
GEYMSLUNR.	

4287