



SNIÐ Í INNTAK, M. 1:100



70 = Ø 50mm p.p. f. síma
 = Ø 50mm p.p. f. Rafmagn
 Ad löðamörkum = Ø 32mm
 Gardlysing

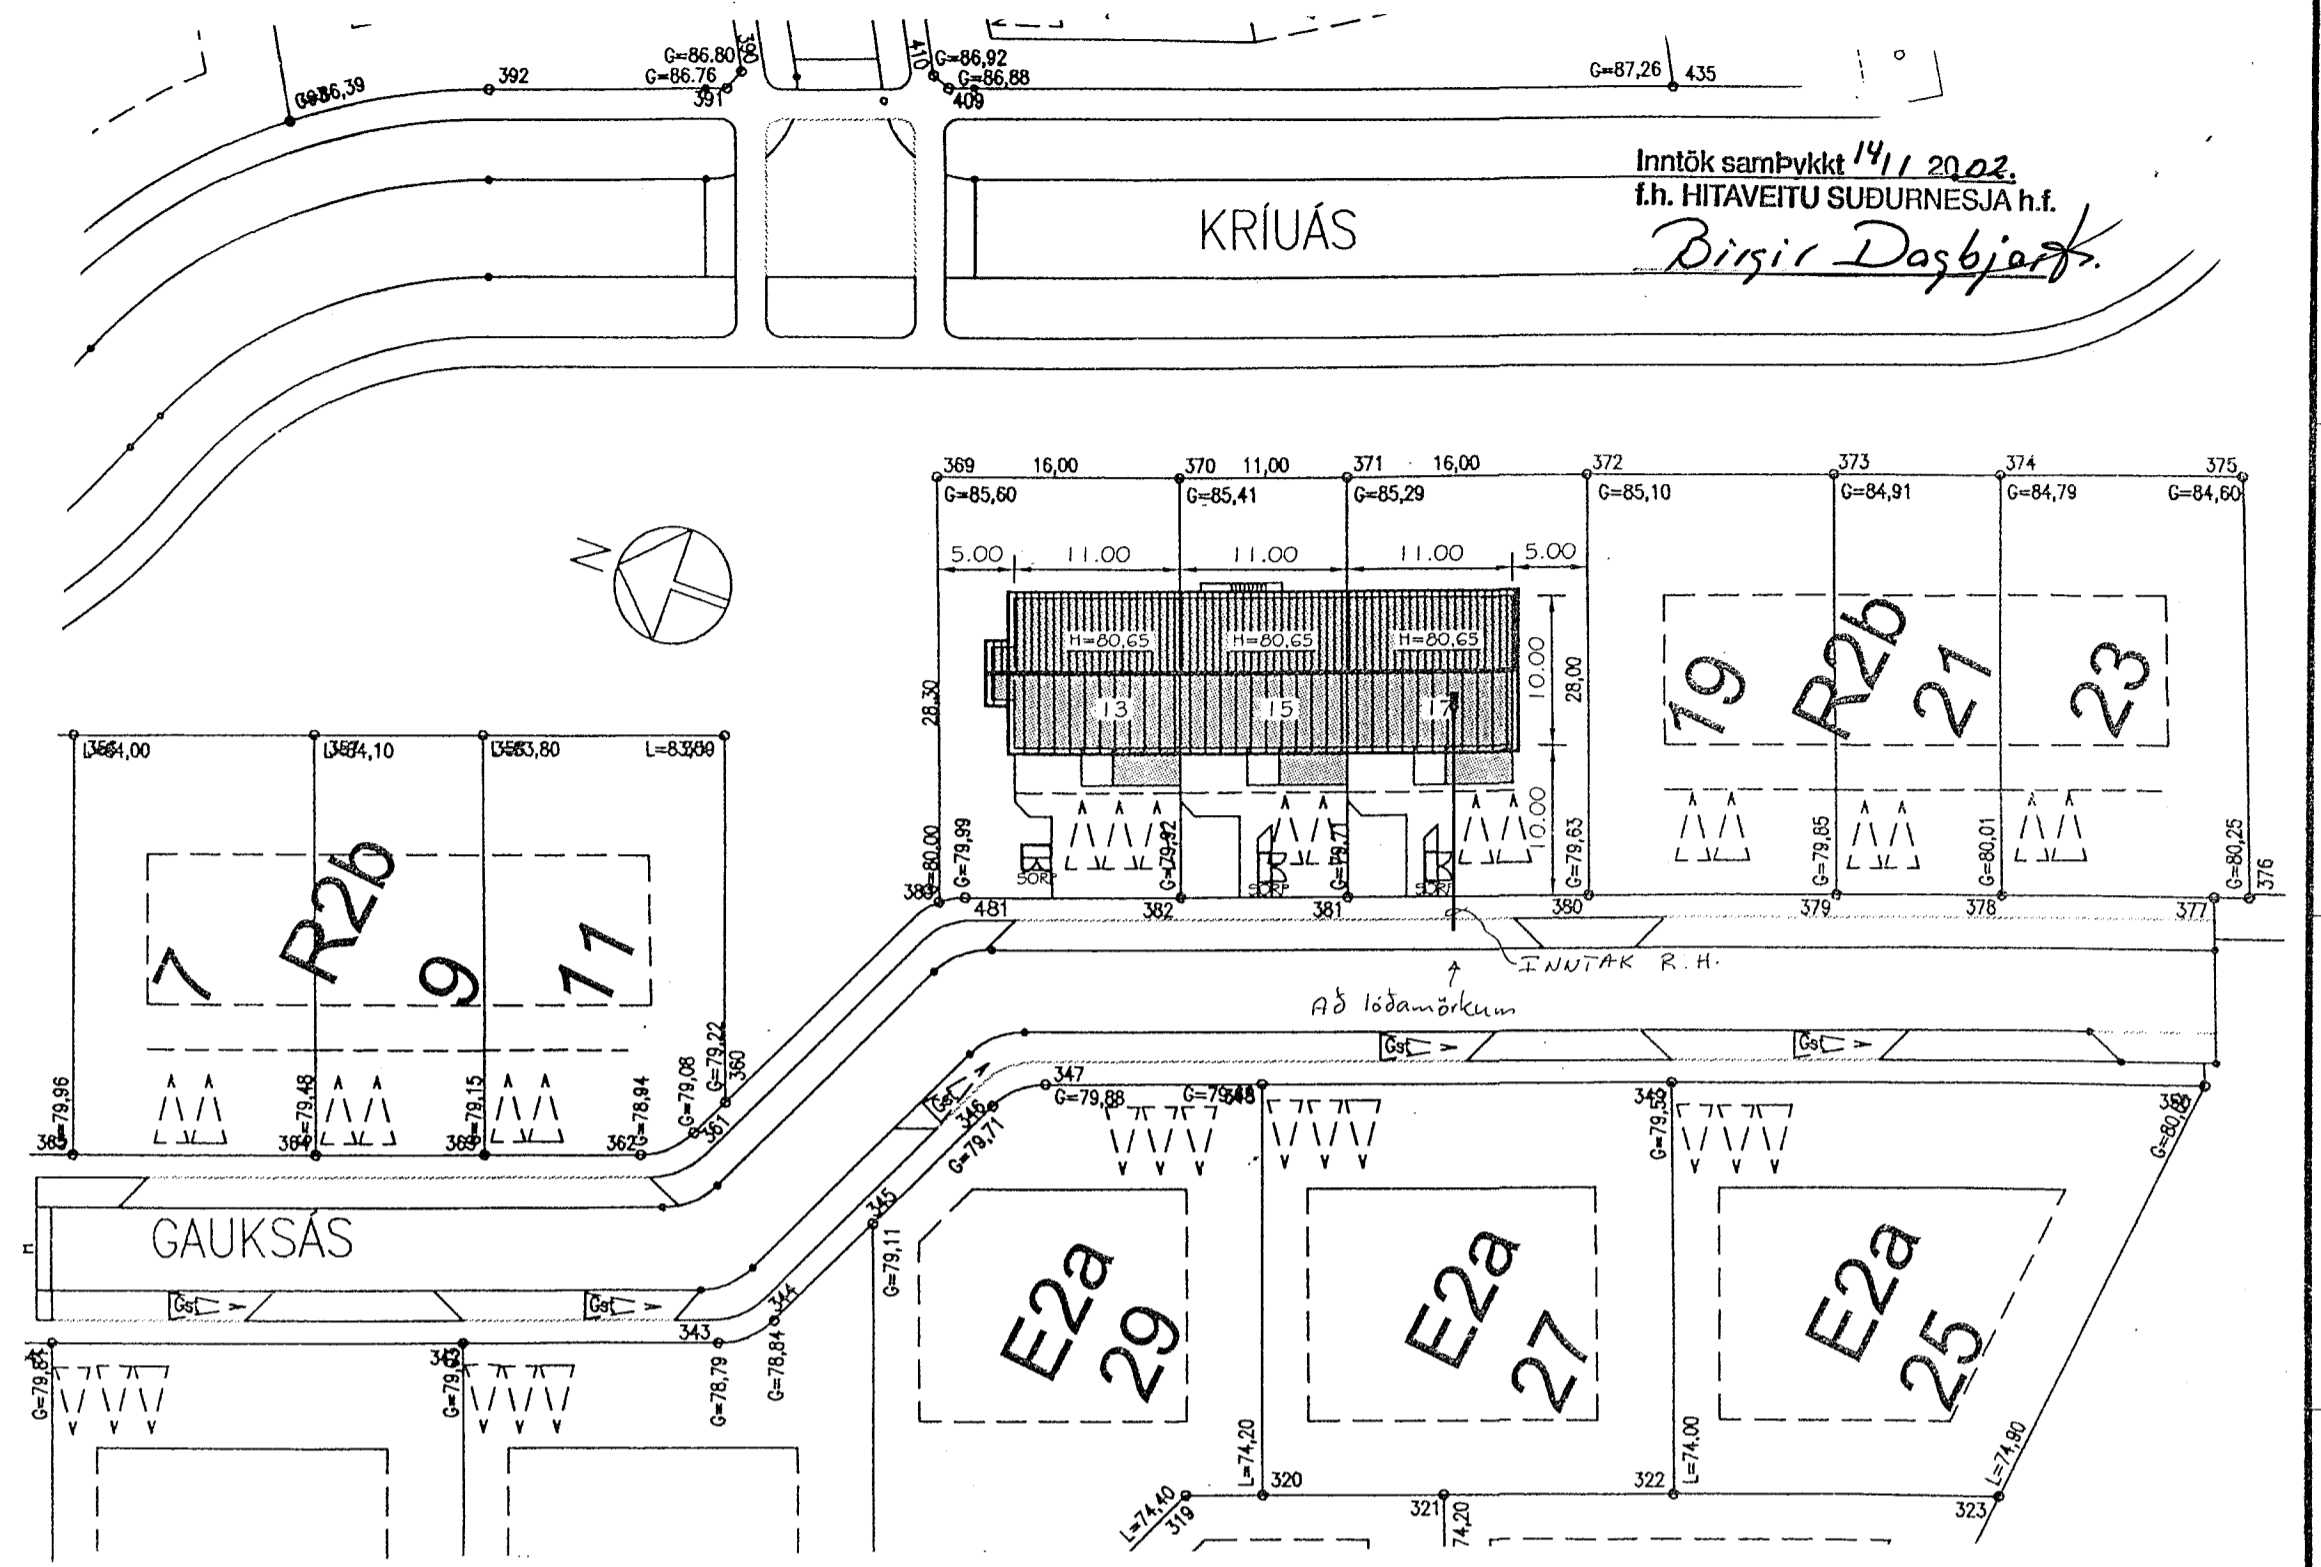

AFSTÖÐUMYND M. 1:500

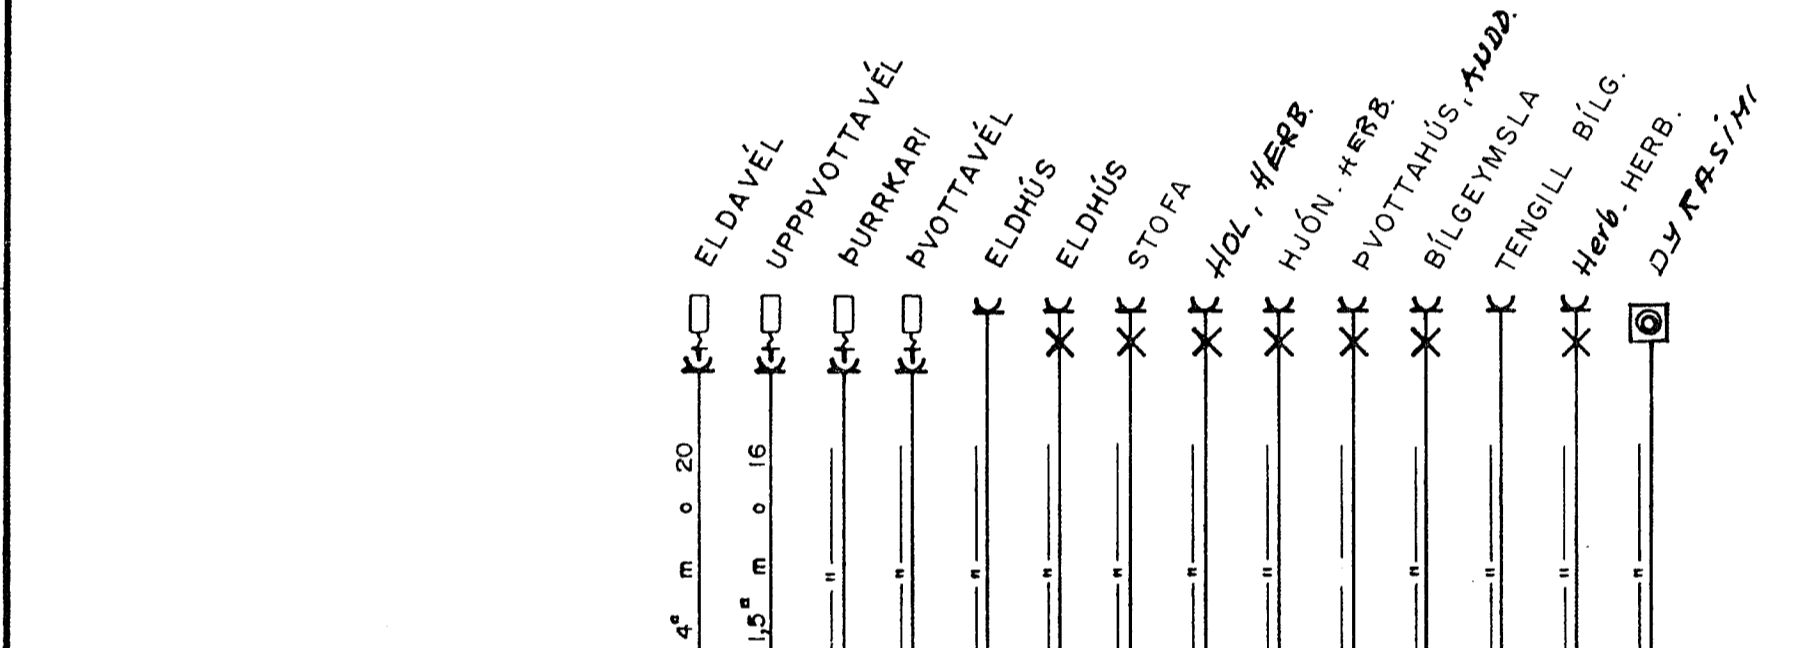

TAFLA

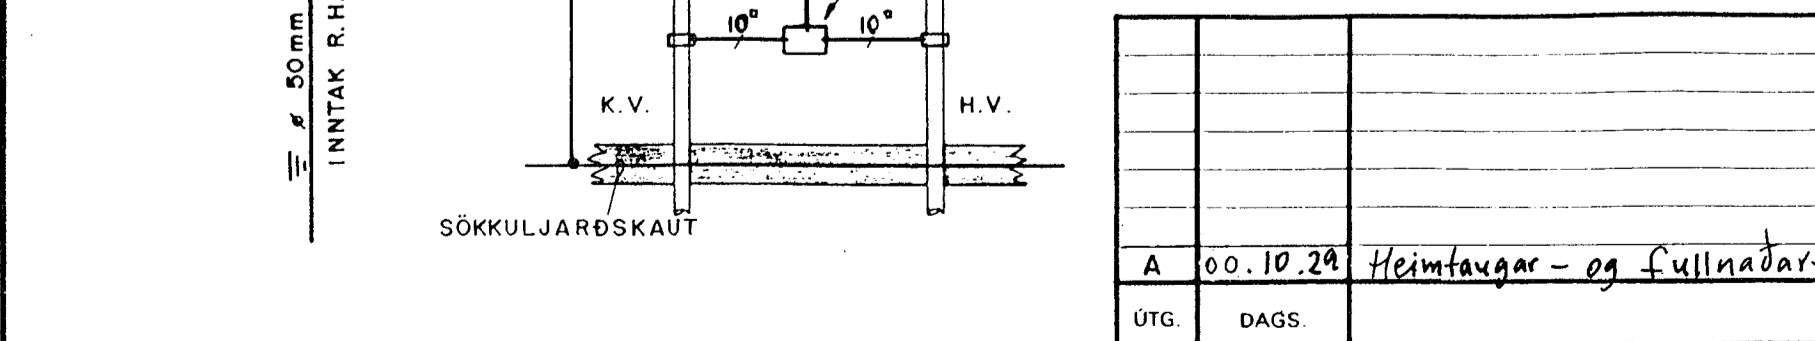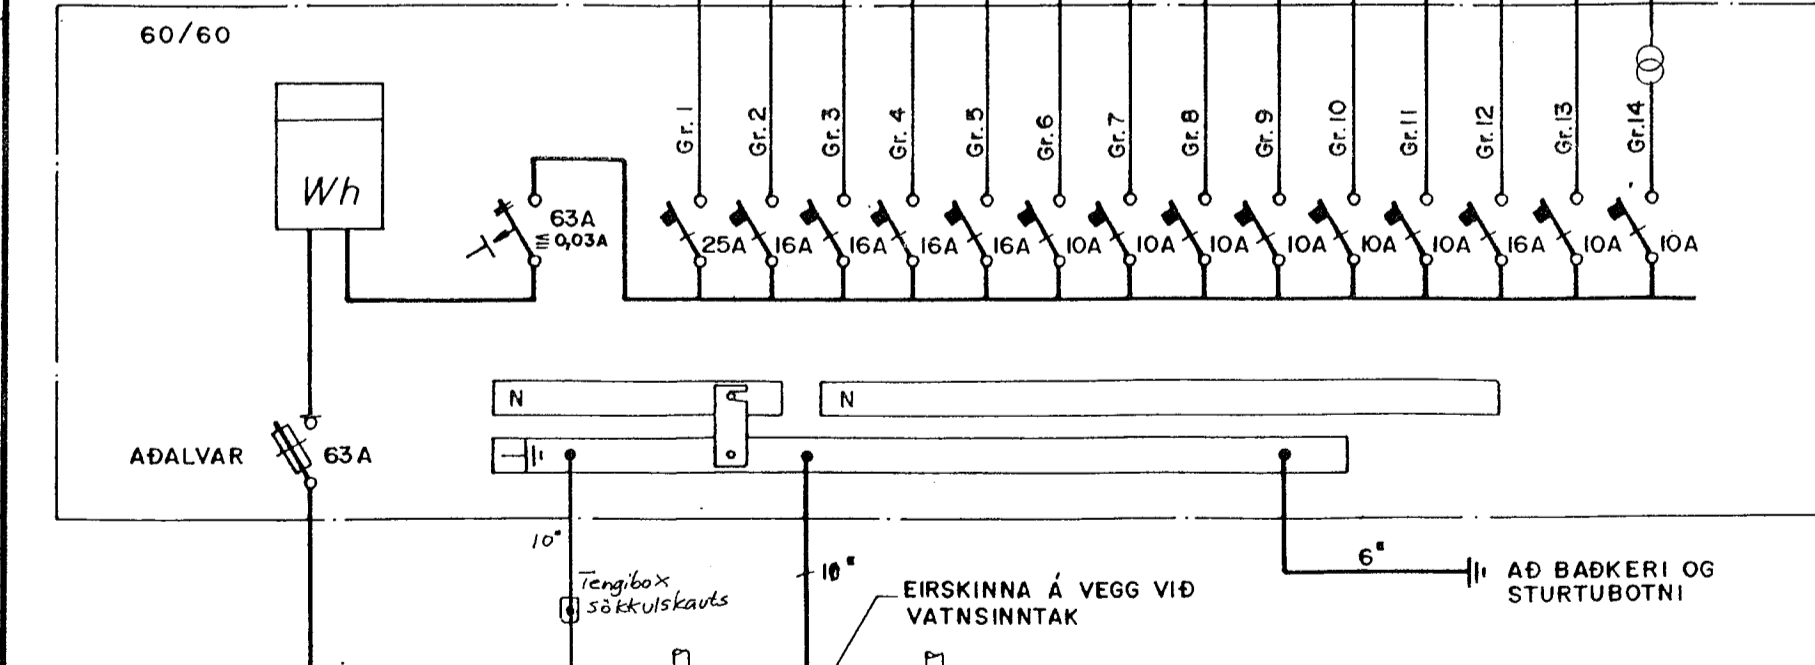

HÚSVEITA TENGIST Á FASA T.

SKÝRINGAR

LAGNIR ERU HULDAR 16mm PÍPLAGNIR OG TAUGAR 3x1,5".
 HÆÐ Á ROFUM SÉ 105 sm.
 HÆÐ Á TENGLUM SÉ 20 sm.
 HÆÐ Á TENGLUM Í BÍLG. OG ÞVOTTAHÚSI SÉ 110 sm.
 HÆÐ Á DS.-DÓSUM SÉ 130 sm.
 HÆÐ Á F OG L-TENGLUM SÉ 20 sm
 MÁLSTRAUMUR ROFA SÉ 10A, EN TENGLA 16A.
 DS. = DYRASÍMI, F = BEJARSÍMI, L = LOFTNET

GAUKSÁS 17 HAFNARFIRÐI

AFSTÖÐUMYND, SNIÐ A-A Í INNTAK, EINLÍNUMYND OG SKÝRINGAR



RAFMAGNVERKFRÆDISTOFA
 TRAUÐI SVEINBJORNSSON
 EDVUND BELLERSEN
 RAGNAR D. STEFÁNSSON
 AGUST ÞÓRHALLSSON

MKV.	1:500; 1:100; 1:50
TEIKN NR.	1
NÆSTA TEIKN NR.	2
VERKNR.	
BL.	1
AF.	2
ÚTG.	A
GEYMSLUNR.	

A	00.10.29	Heimtaugar- og fullnadarleikning	S.E.	T.S.	Trausk Sveinbjörn
ÚTG.	DAGS.		TEIKN.	HANNAÐ	220146-2439

4288