



Grunnmynd 3 hæð

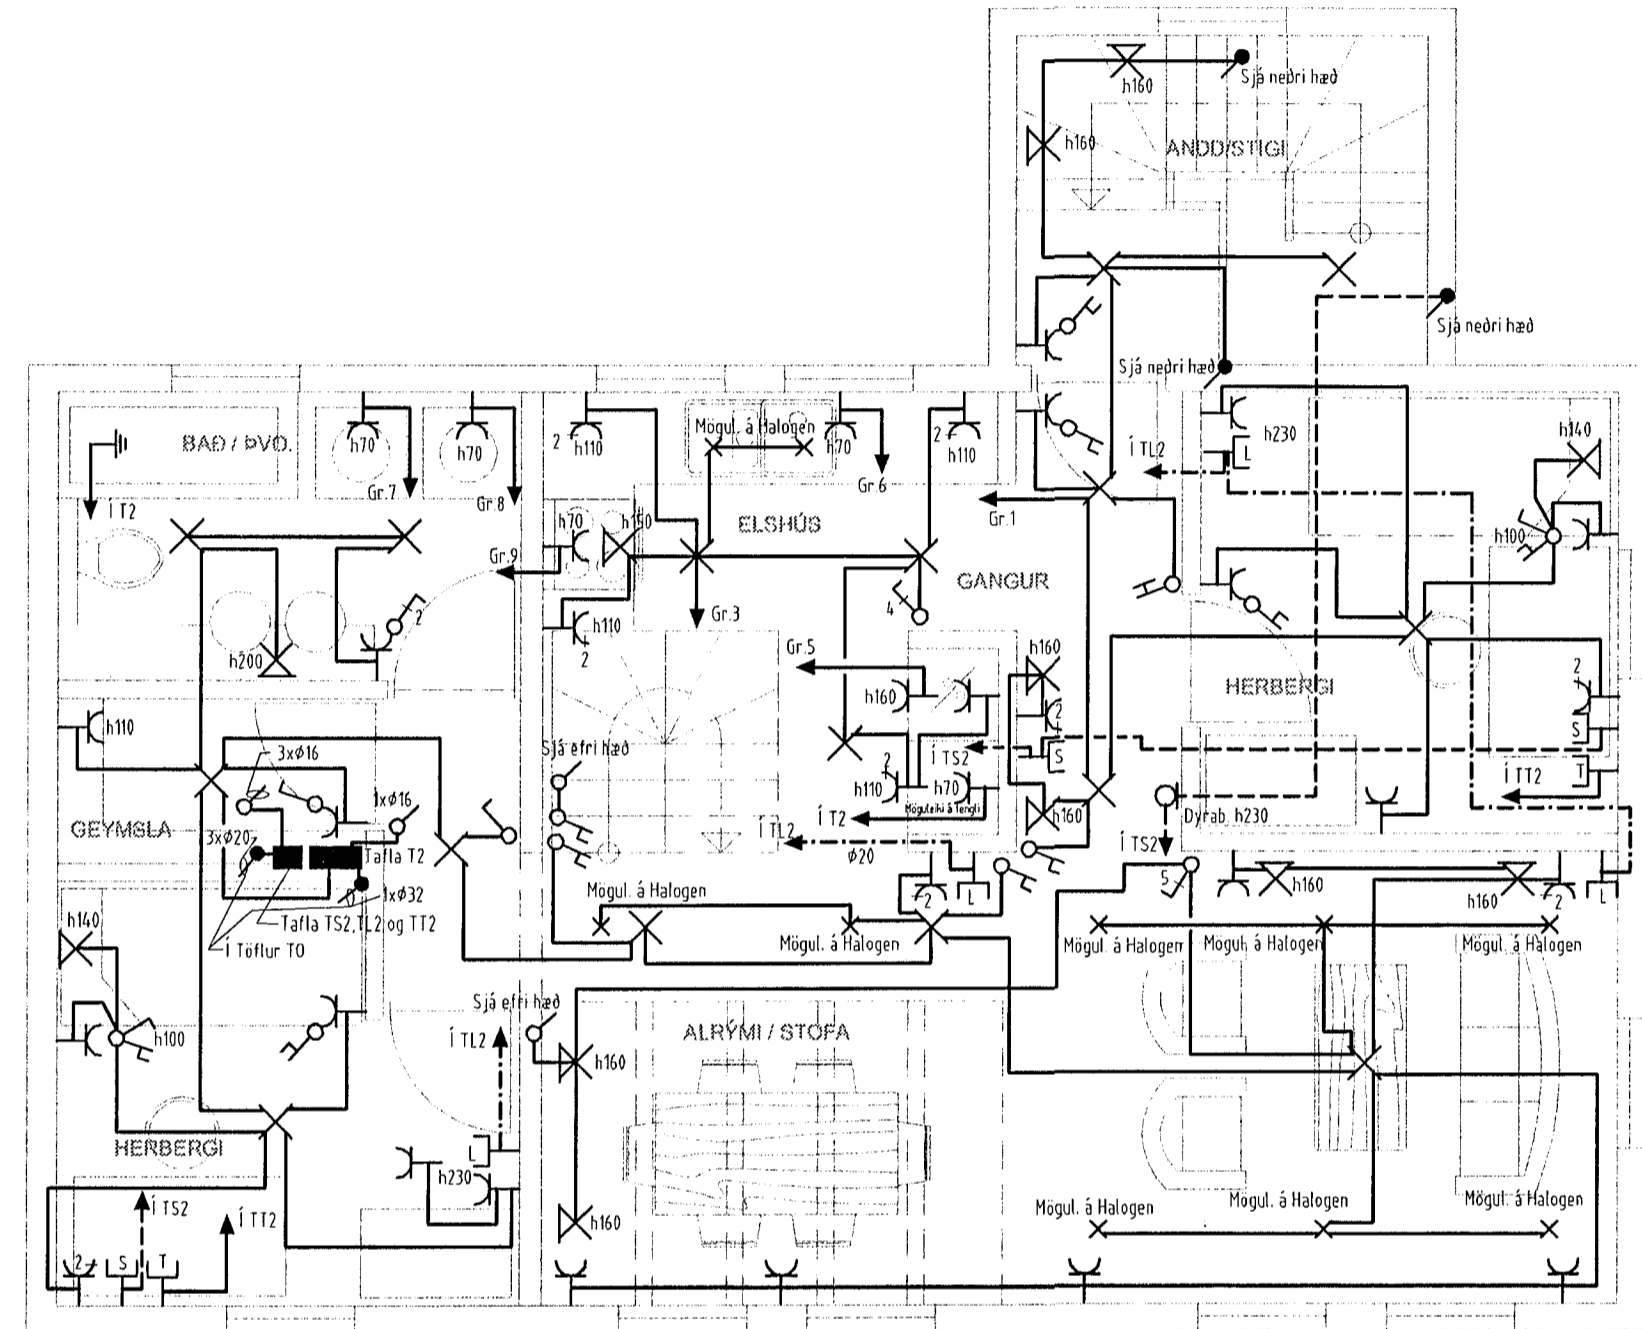


Grunnmynd 2 hæð

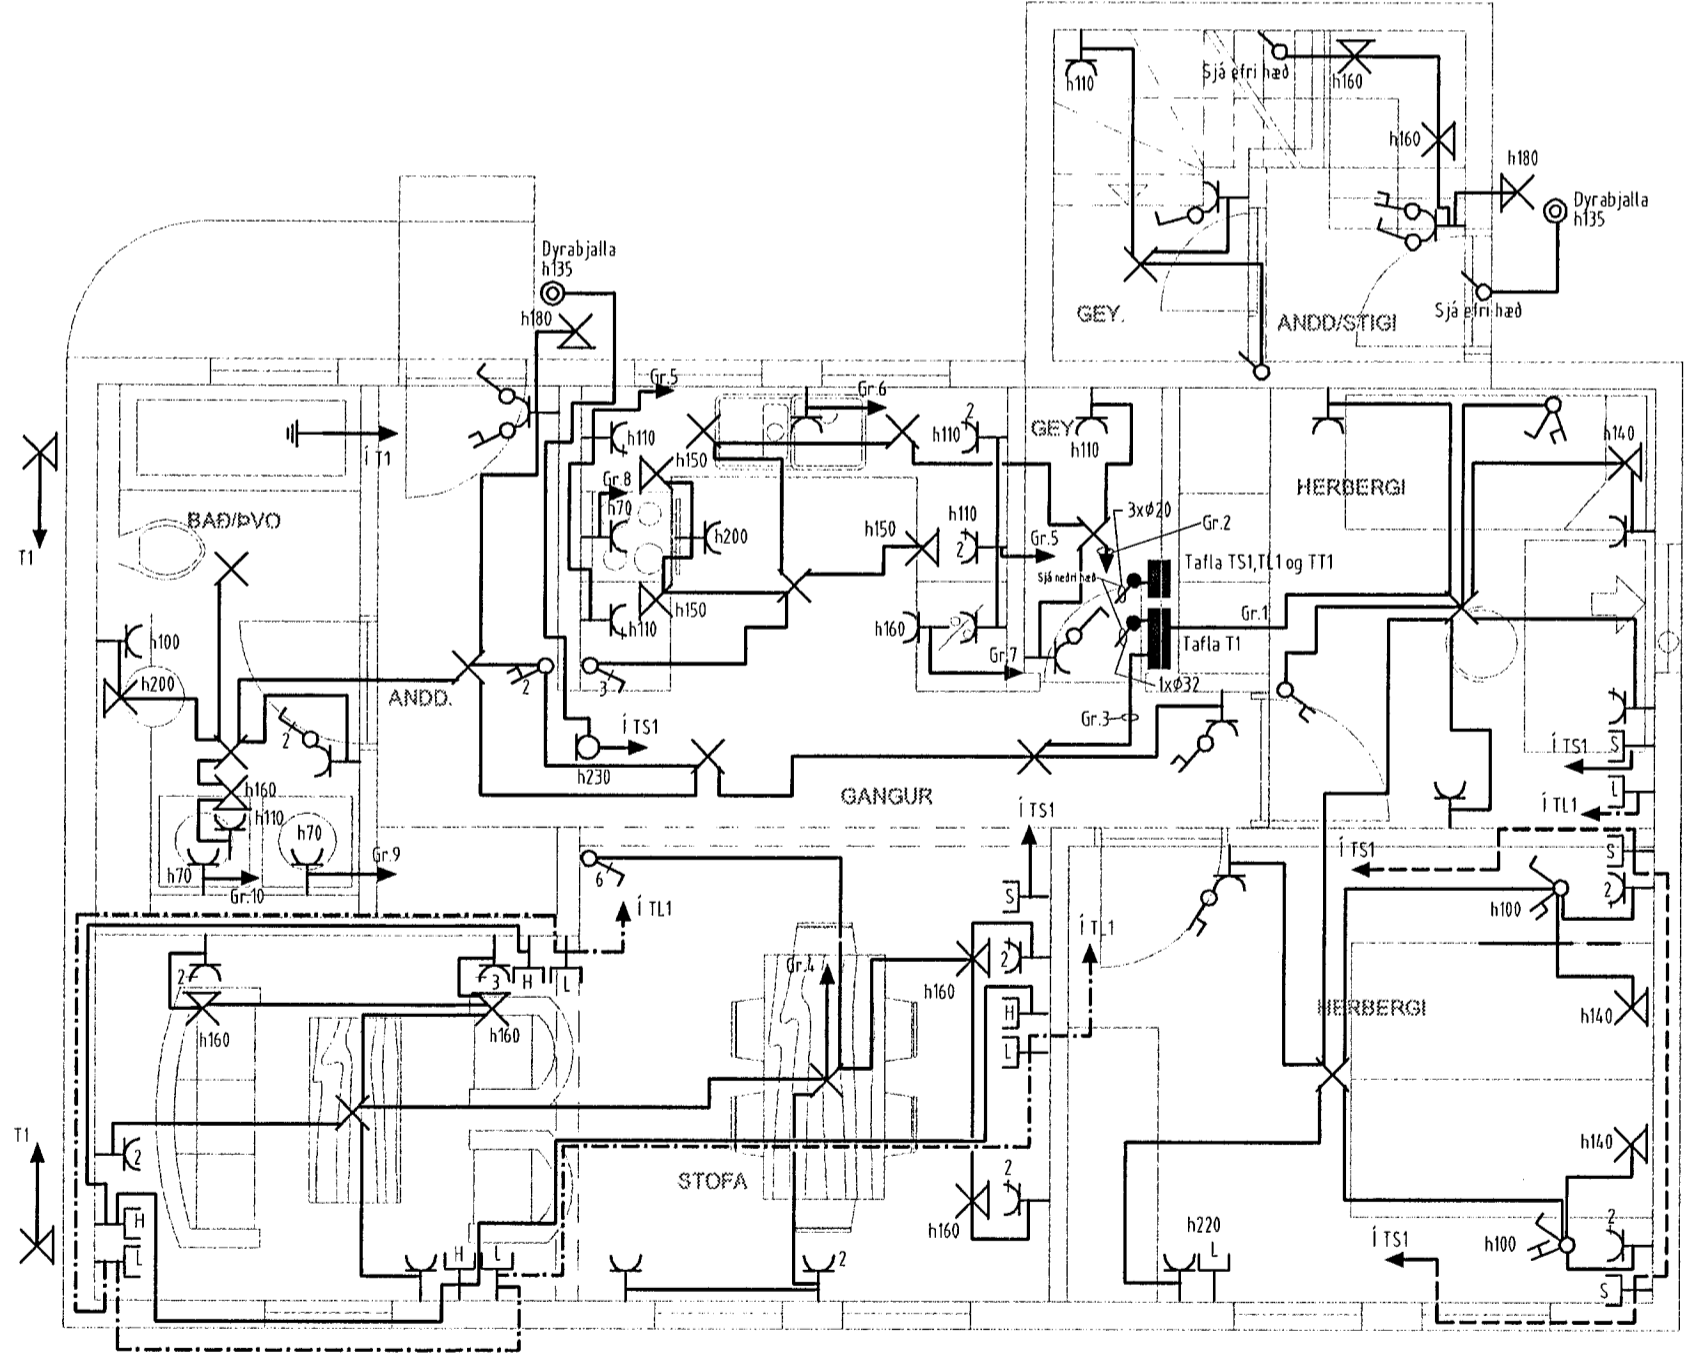

Grunnmynd 1 hæð

Breyting 22 sept
1.hæð

Verkefni		
Suðurgata 9 220 Hafnarfirði		
Verkhúti/Verknúmer		
Grunnmyndir 1,2 og 3 hæð		
Blað.nr.	Dags.	Kvarði
3/3	1.apríl 2002	1:50
Yfirfarið	Samb.	Breyting
<i>Sigurjón Steinar</i>	<i>Sigurjón Steinar</i>	22.Sept 2002
 Miðvangi 125 220 Hafnarfirði kt. 700402-5090 Sími 565 1845, fax 565 0940 gsm 898 0970 http://www.munus.is, e-mail munus@munus.is munus ■ Honnóður Sigurjón Harðarson, kt. 060361-2749		