



SNÍÐ Í INNTAK M. 1:100

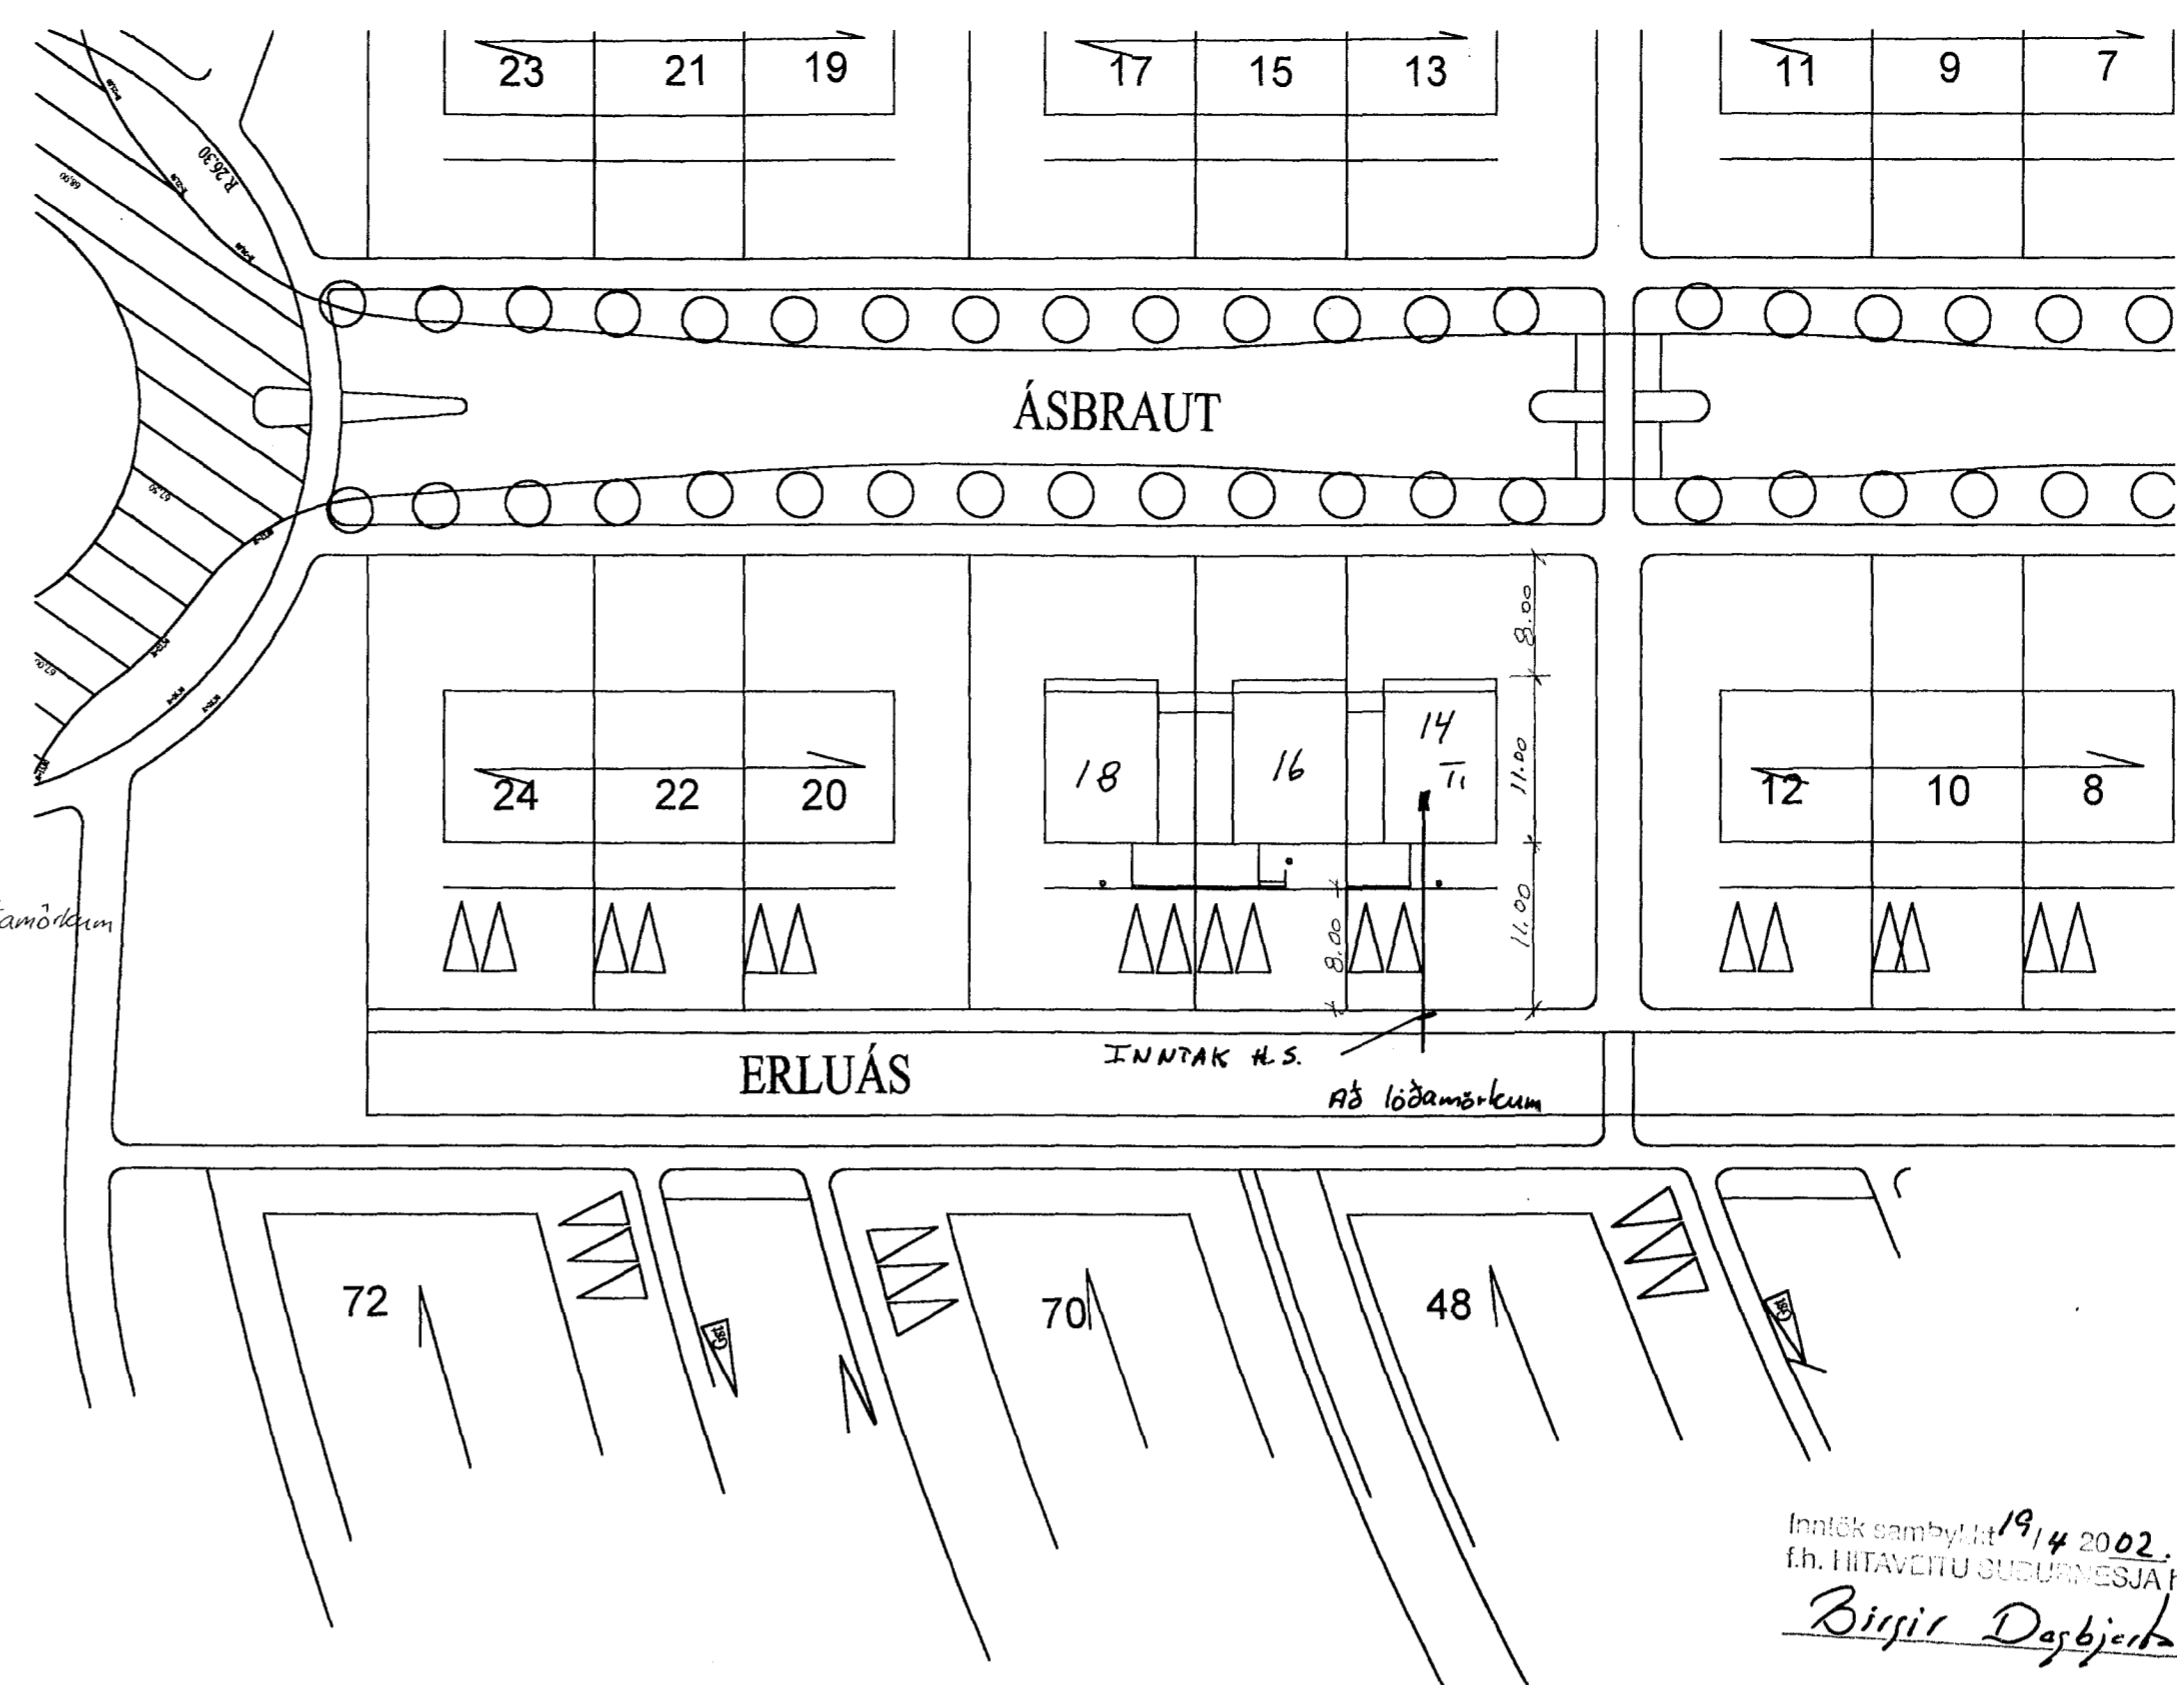

AFSTÖÐUMYND M. 1:500


TAFLA T1 M/S MÁSPENNUHÓLF

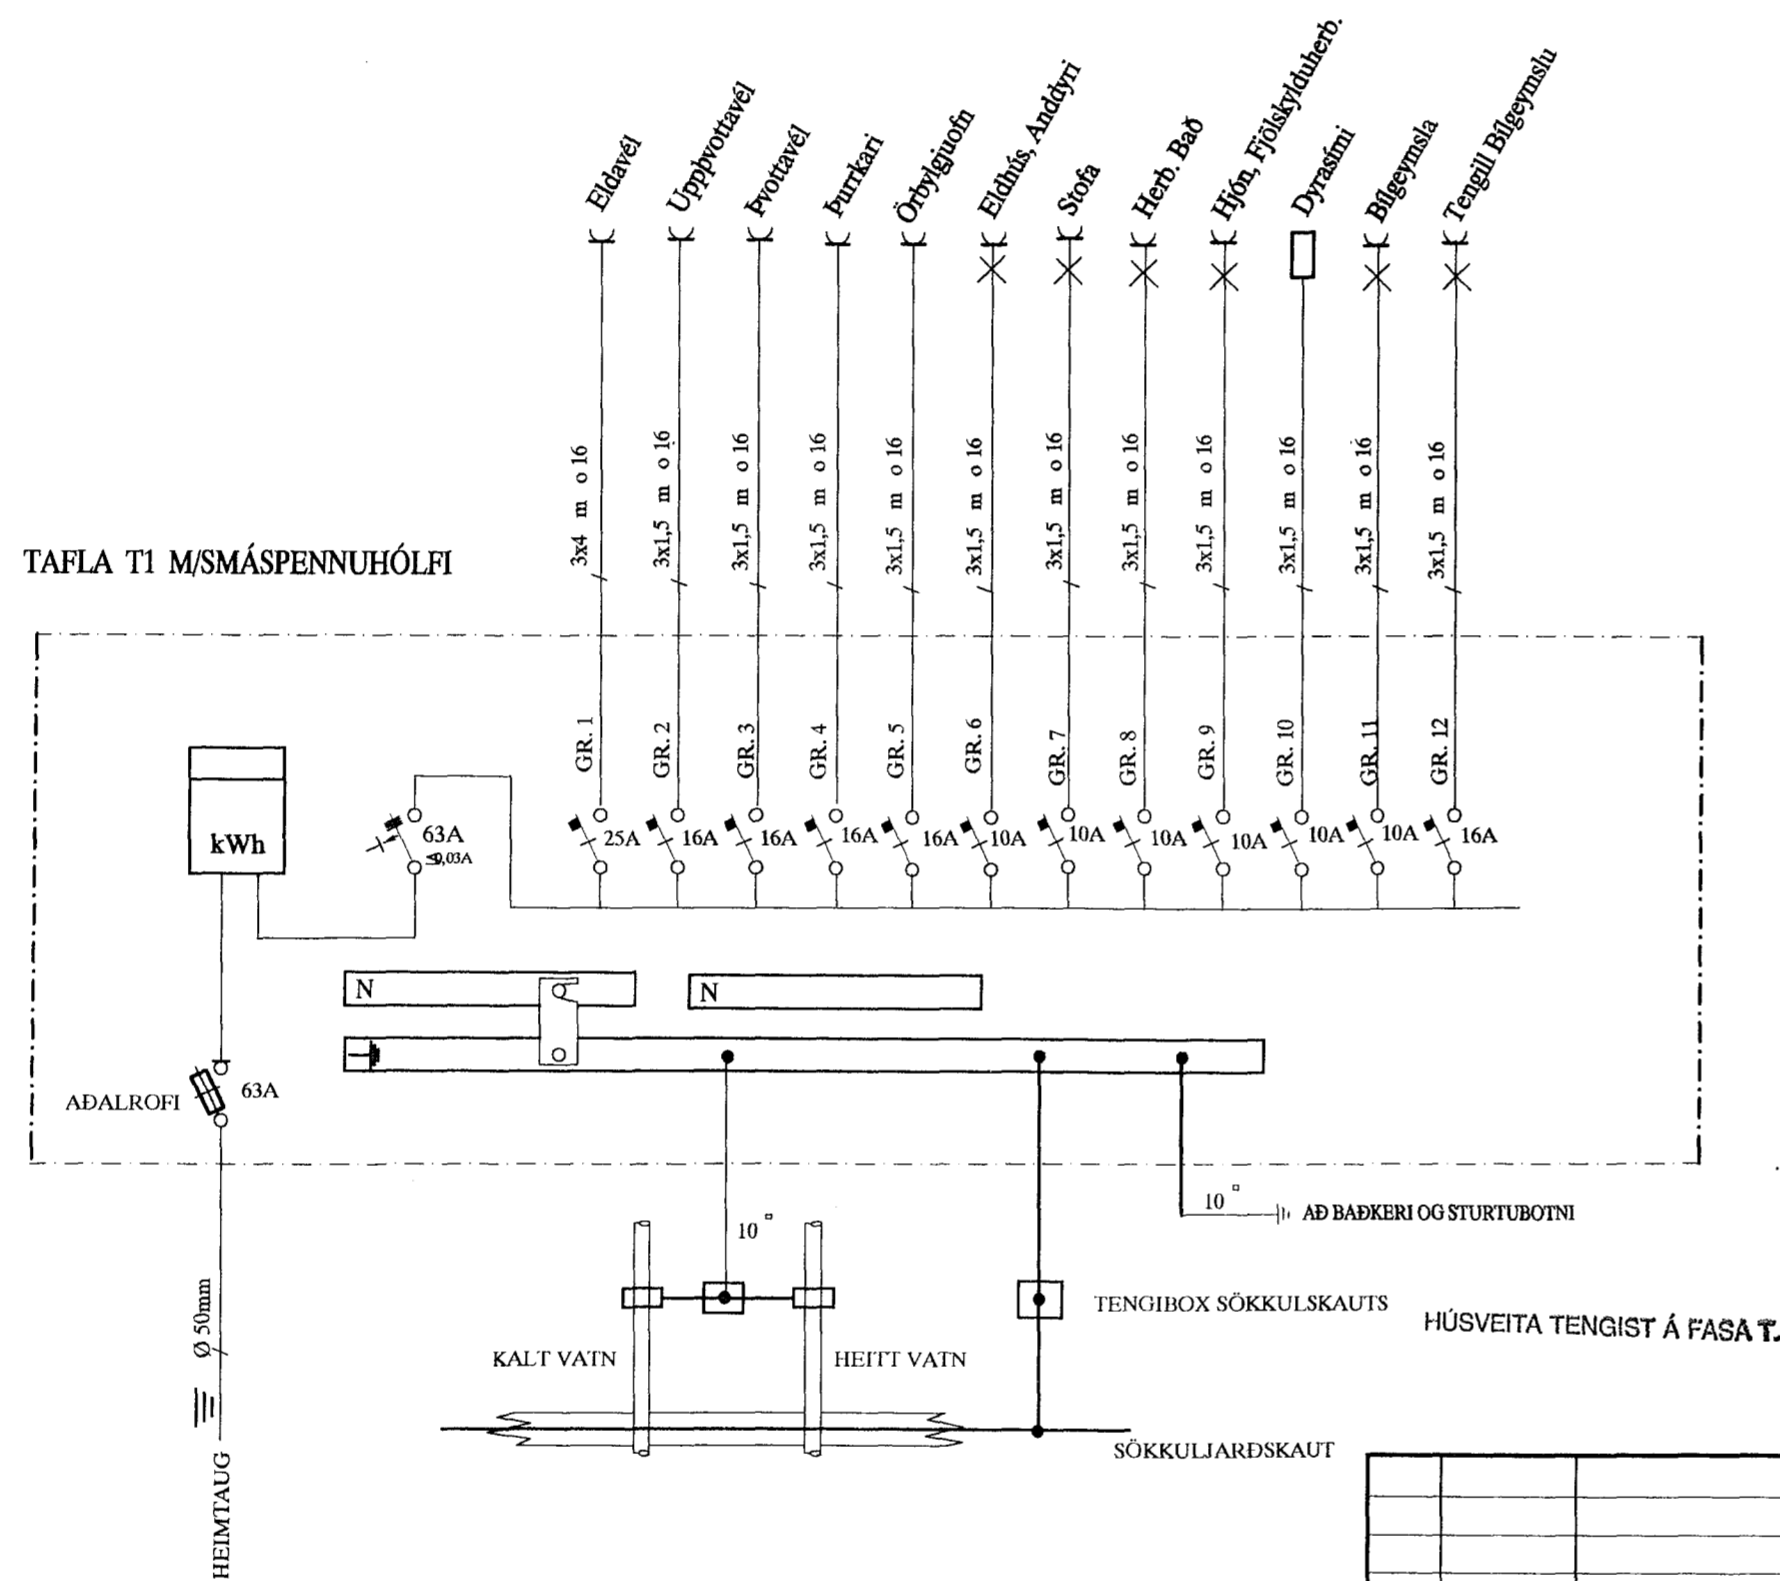

SKÝRINGAR

LAGNIR ERU HULDAR 16mm PLASTPÍPUR OG TAUGAR 3x1,5.  
HÆÐ Á ROFUM SÉ 105 sm.  
TENGLAR VID ROFA SÉU Í SÖMU HÆÐ OG ROFAR.  
HÆÐ Á TENGLUM SÉ 20sm.  
HÆÐ Á VEGGLJÓSUM YFIR VÖSKUM SÉ 210sm.  
MÁLSTRAUMUR ROFA SÉ 10A, EN TENGLA 16A.

L = SJÓNVARP, F = BÆJARSÍMI, T = HITANEMAR F. GÓLFHITA H=160sm  
H = HÁTALARADÓSIR H=20sm, DS = DYRASÍMI H=130sm

- [R] REYKSKYNIJARI jóniskur
- [R] REYKSKYNIJARI optiskur
- HREYFISKYNIJARI ÞÓFAVARNARKERFIS H=V/LOFT

4/3/17

				ERLUÁS 14 HAFNARFIRÐI				MEX 1:100 1:500	
				AFST. SNÍÐ, SKÝR. EINLÍNUMYND				TÍÐA NR. 1	
								SÍMATA NR.	
								DAG. 1 AF 2	
								GÆTLESI	
								A	

A	02.01.10	HEIMTAUGAR OG FULLNADARTEIKNING	BPT	T.S.	Trandi Sævi	220196-2439	TERA s/f	RAFMAGNSVERKFRÆÐISTOFA
								SÍM 588708 SÍM 588700