



SNID Í INNTAK M. 1:100

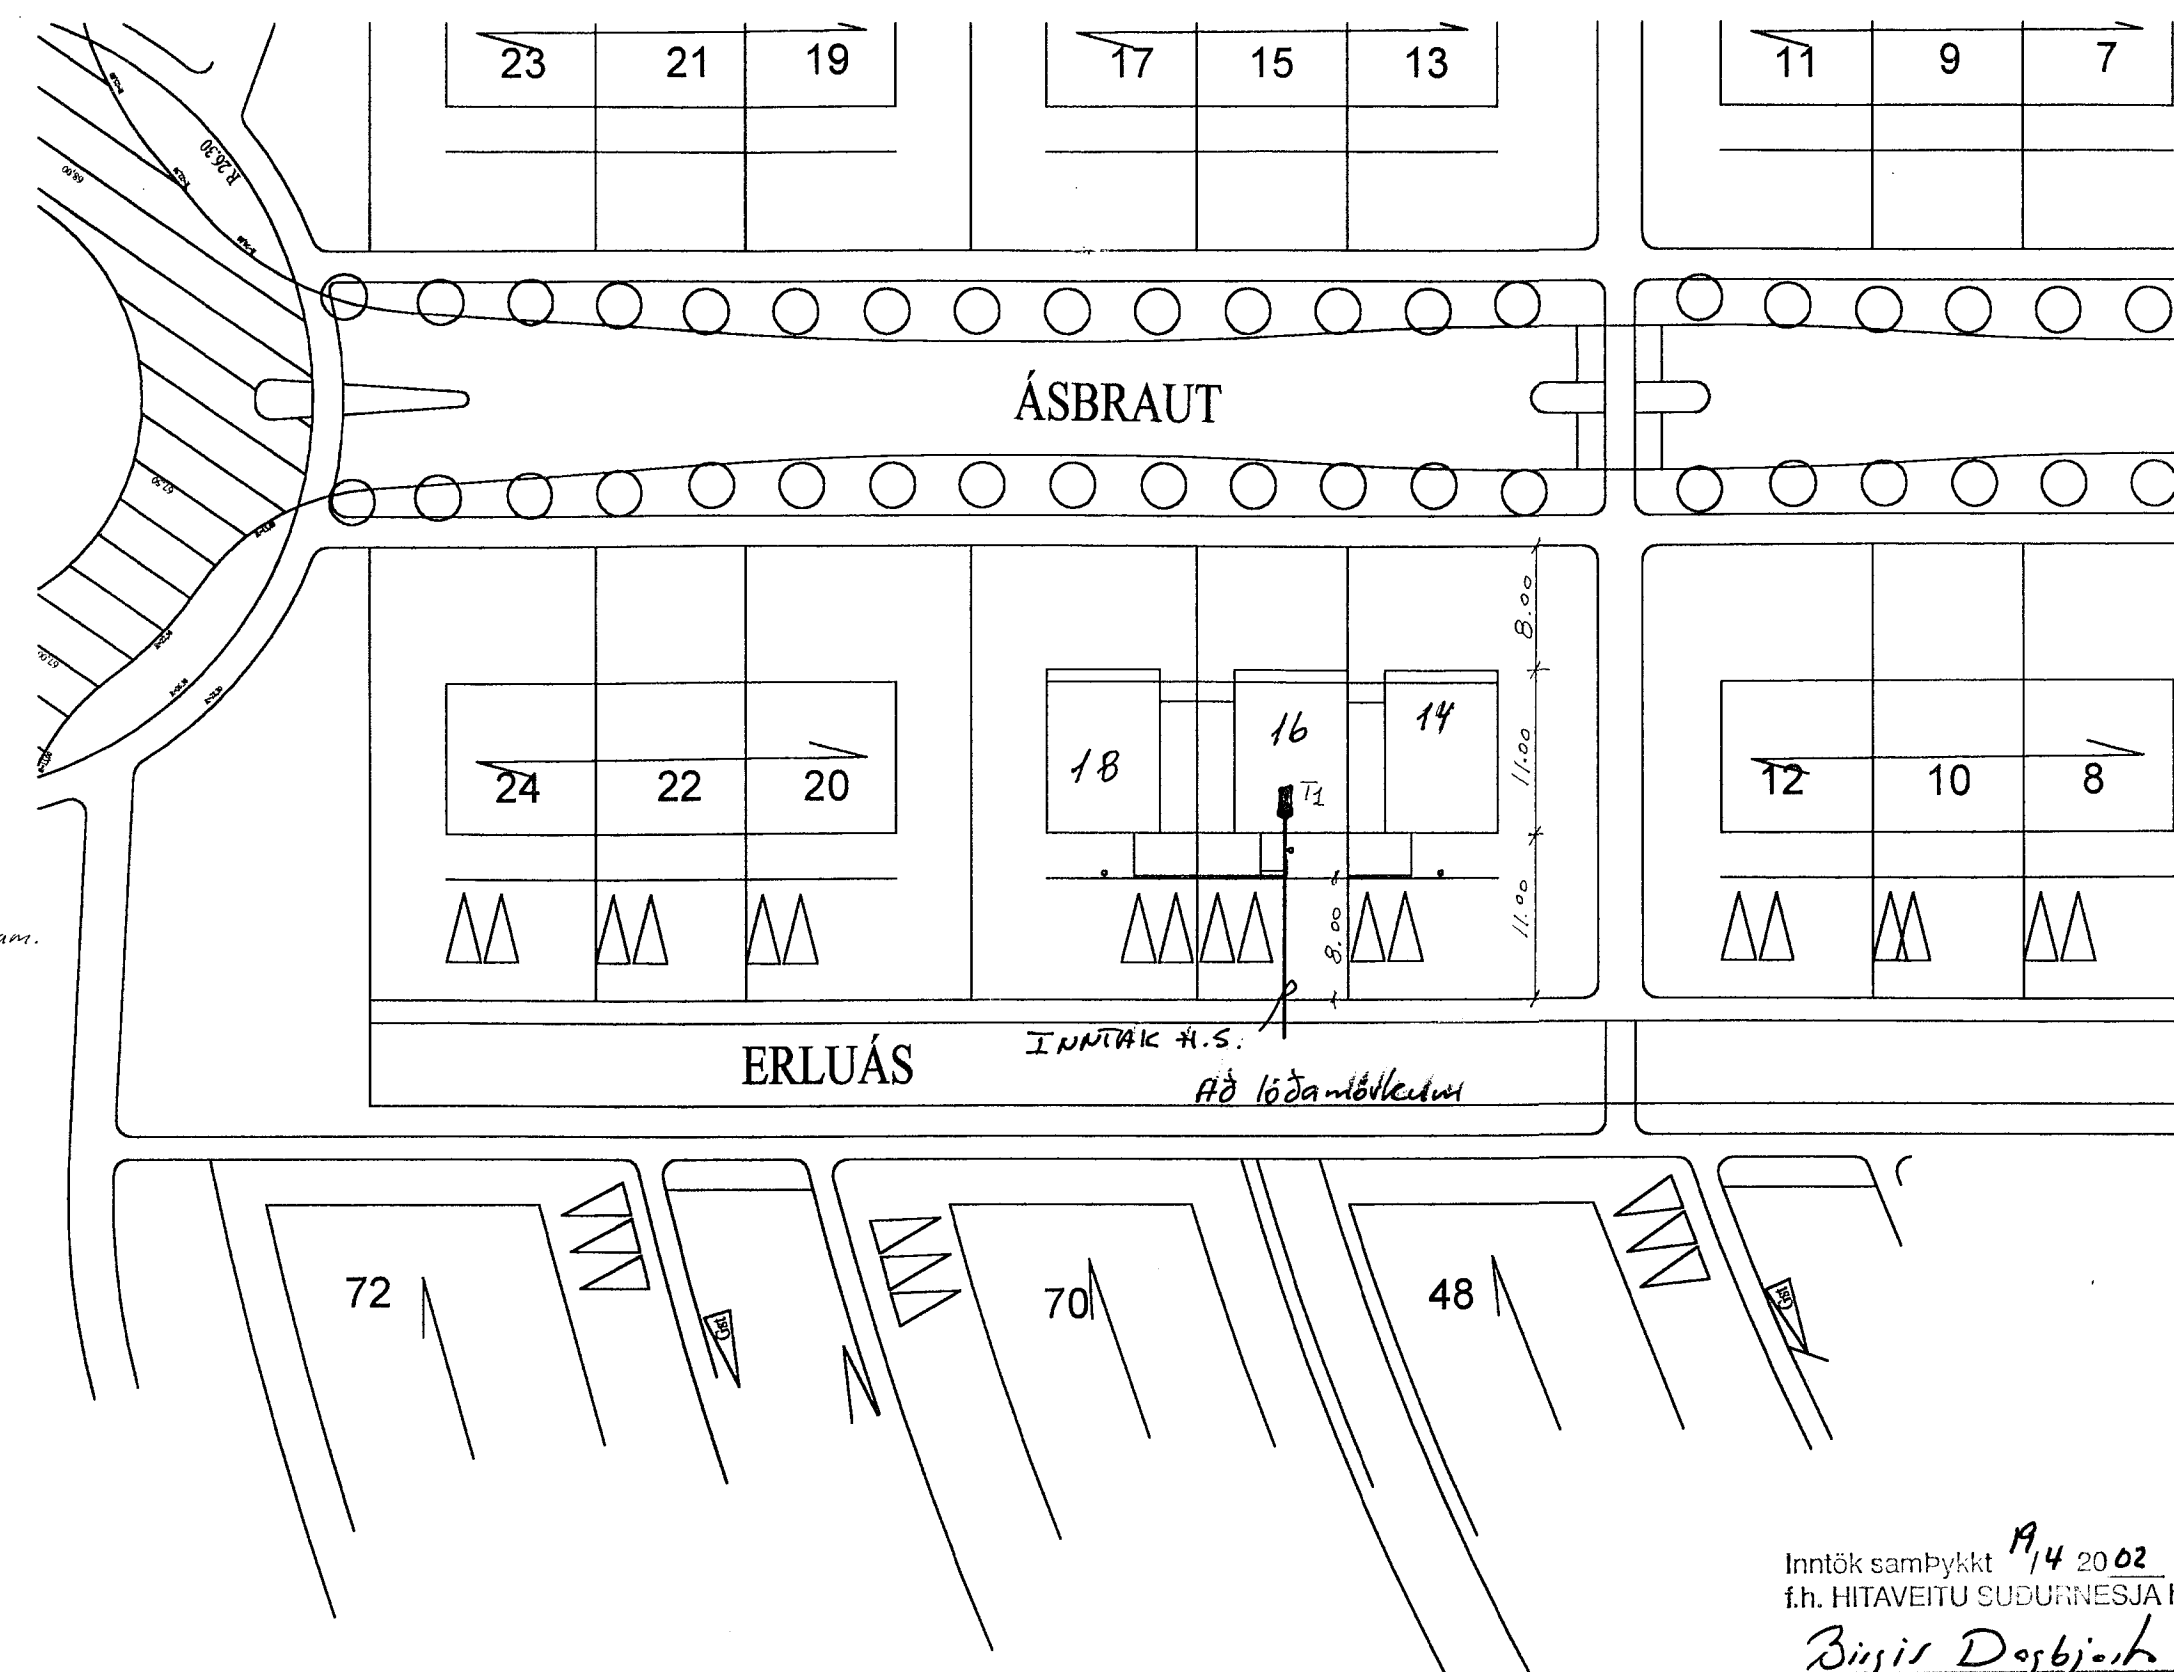

AFSTÖÐUMYND M. 1:500

Inntök samþykkt 19.4.2002  
f.h. HITAVEITU SUDURNESJA h.f.  
Björg Dögg Björnsdóttir

TAFLA T1 M/SMÁSPENNUHÓLF

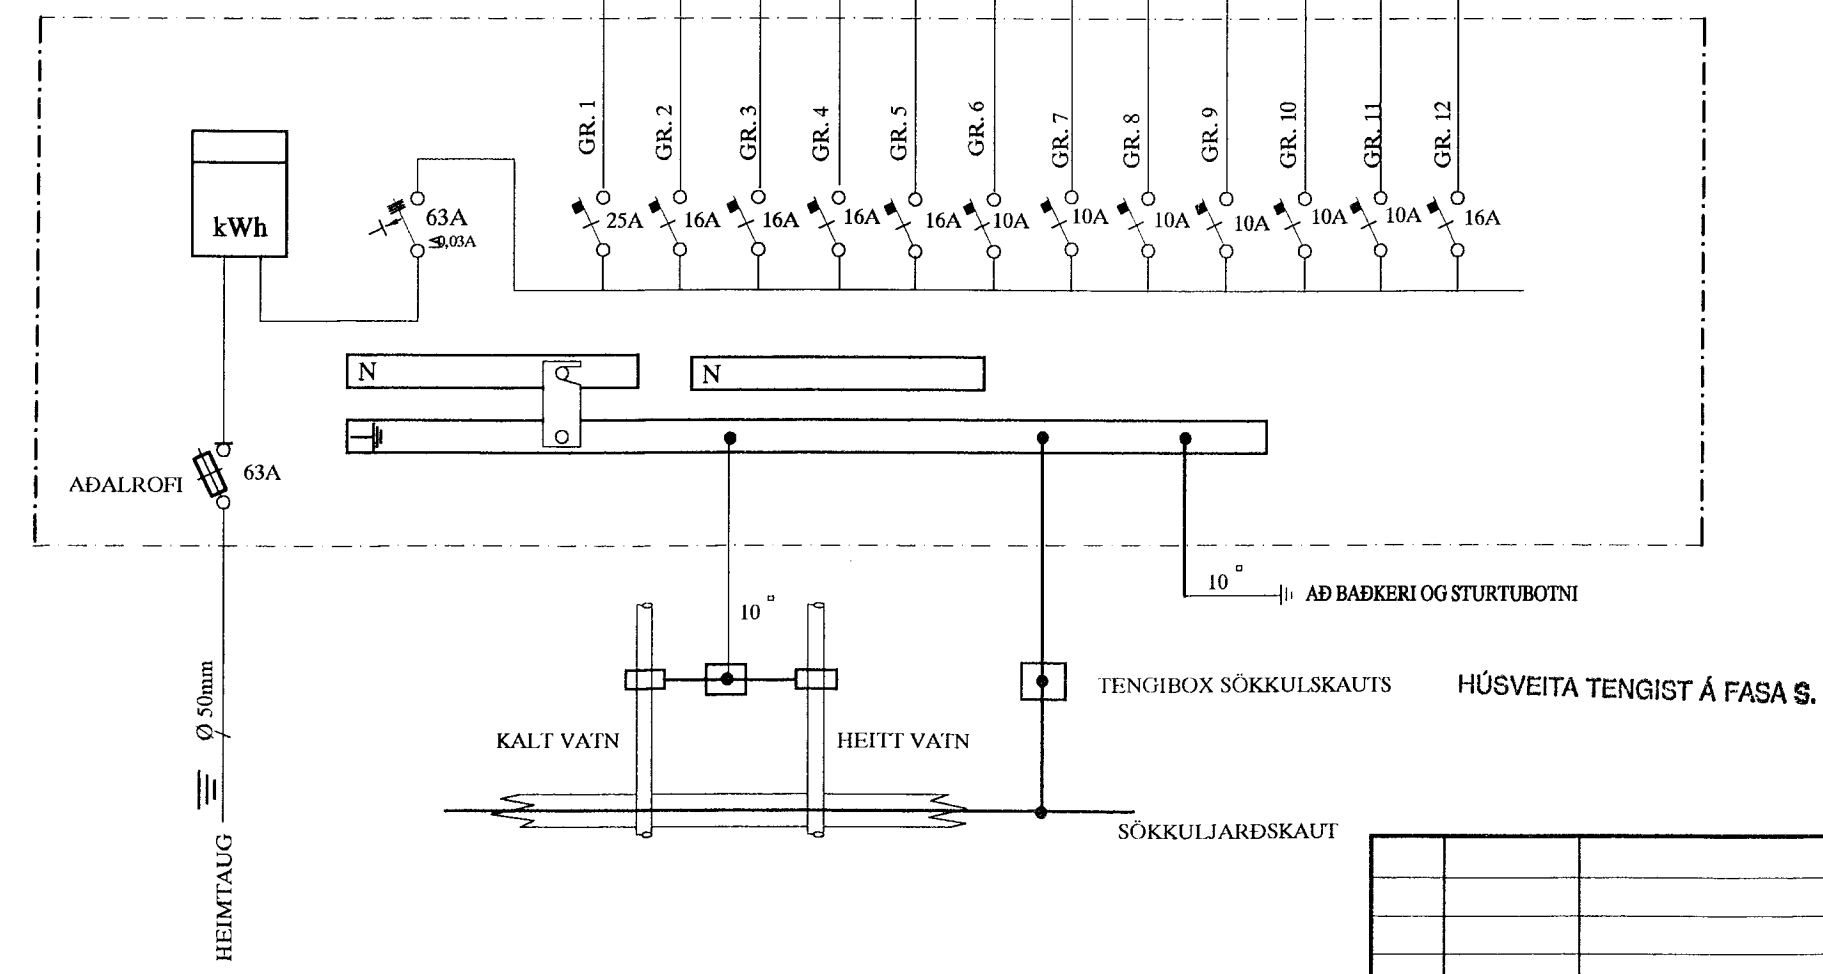

SKÝRINGAR

LAGNIR ERU HULDAR 16mm PLASTPÍPUR OG TAUGAR 3x1,5.  
HÆÐ Á ROFUM SÉ 105 sm.  
TENGLAR VÍÐ ROFA SÉU Í SÖMU HÆÐ OG ROFAR.  
HÆÐ Á TENGLUM SÉ 20sm.  
HÆÐ Á VEGGLJÓSUM YFIR VÖSKUM SÉ 210sm.  
MÁLSTRAUMUR ROFA SÉ 10A, EN TENGLA 16A.

NEMA ANNARS SÉ GETID

L = SJÓNVARP, F = BÆJARSÍMI, T = HITANEMAR F. GÓLFHITA H=160sm  
H = HÁTALARADÓSIR H=20sm, DS = DYRASÍMI H=130sm

- [R] REYKSKYNNJARI jóniskur
- [R] REYKSKYNNJARI optiskur
- HREYFISKYNNJARI ÞÓFA VARNARKERFIS H=V/LOFT

4/3/18

				ERLUÁS 16 HAFNARFIRÐI			M. 1:100 1:500	
				AFST. SNID, SKÝR. EINLÍNUMYND			TUKNAN 1	
							SÍÐASTA TUK.	
A	02.01.10	HEIMTAUGAR OG FULLNADARTEIKNING	BÞT	T.S.	Travell S. Þor	220116/2439	ENR. 1 AF 2	FIG. A
