



SNÍÐ Í INNTAK M. 1:100

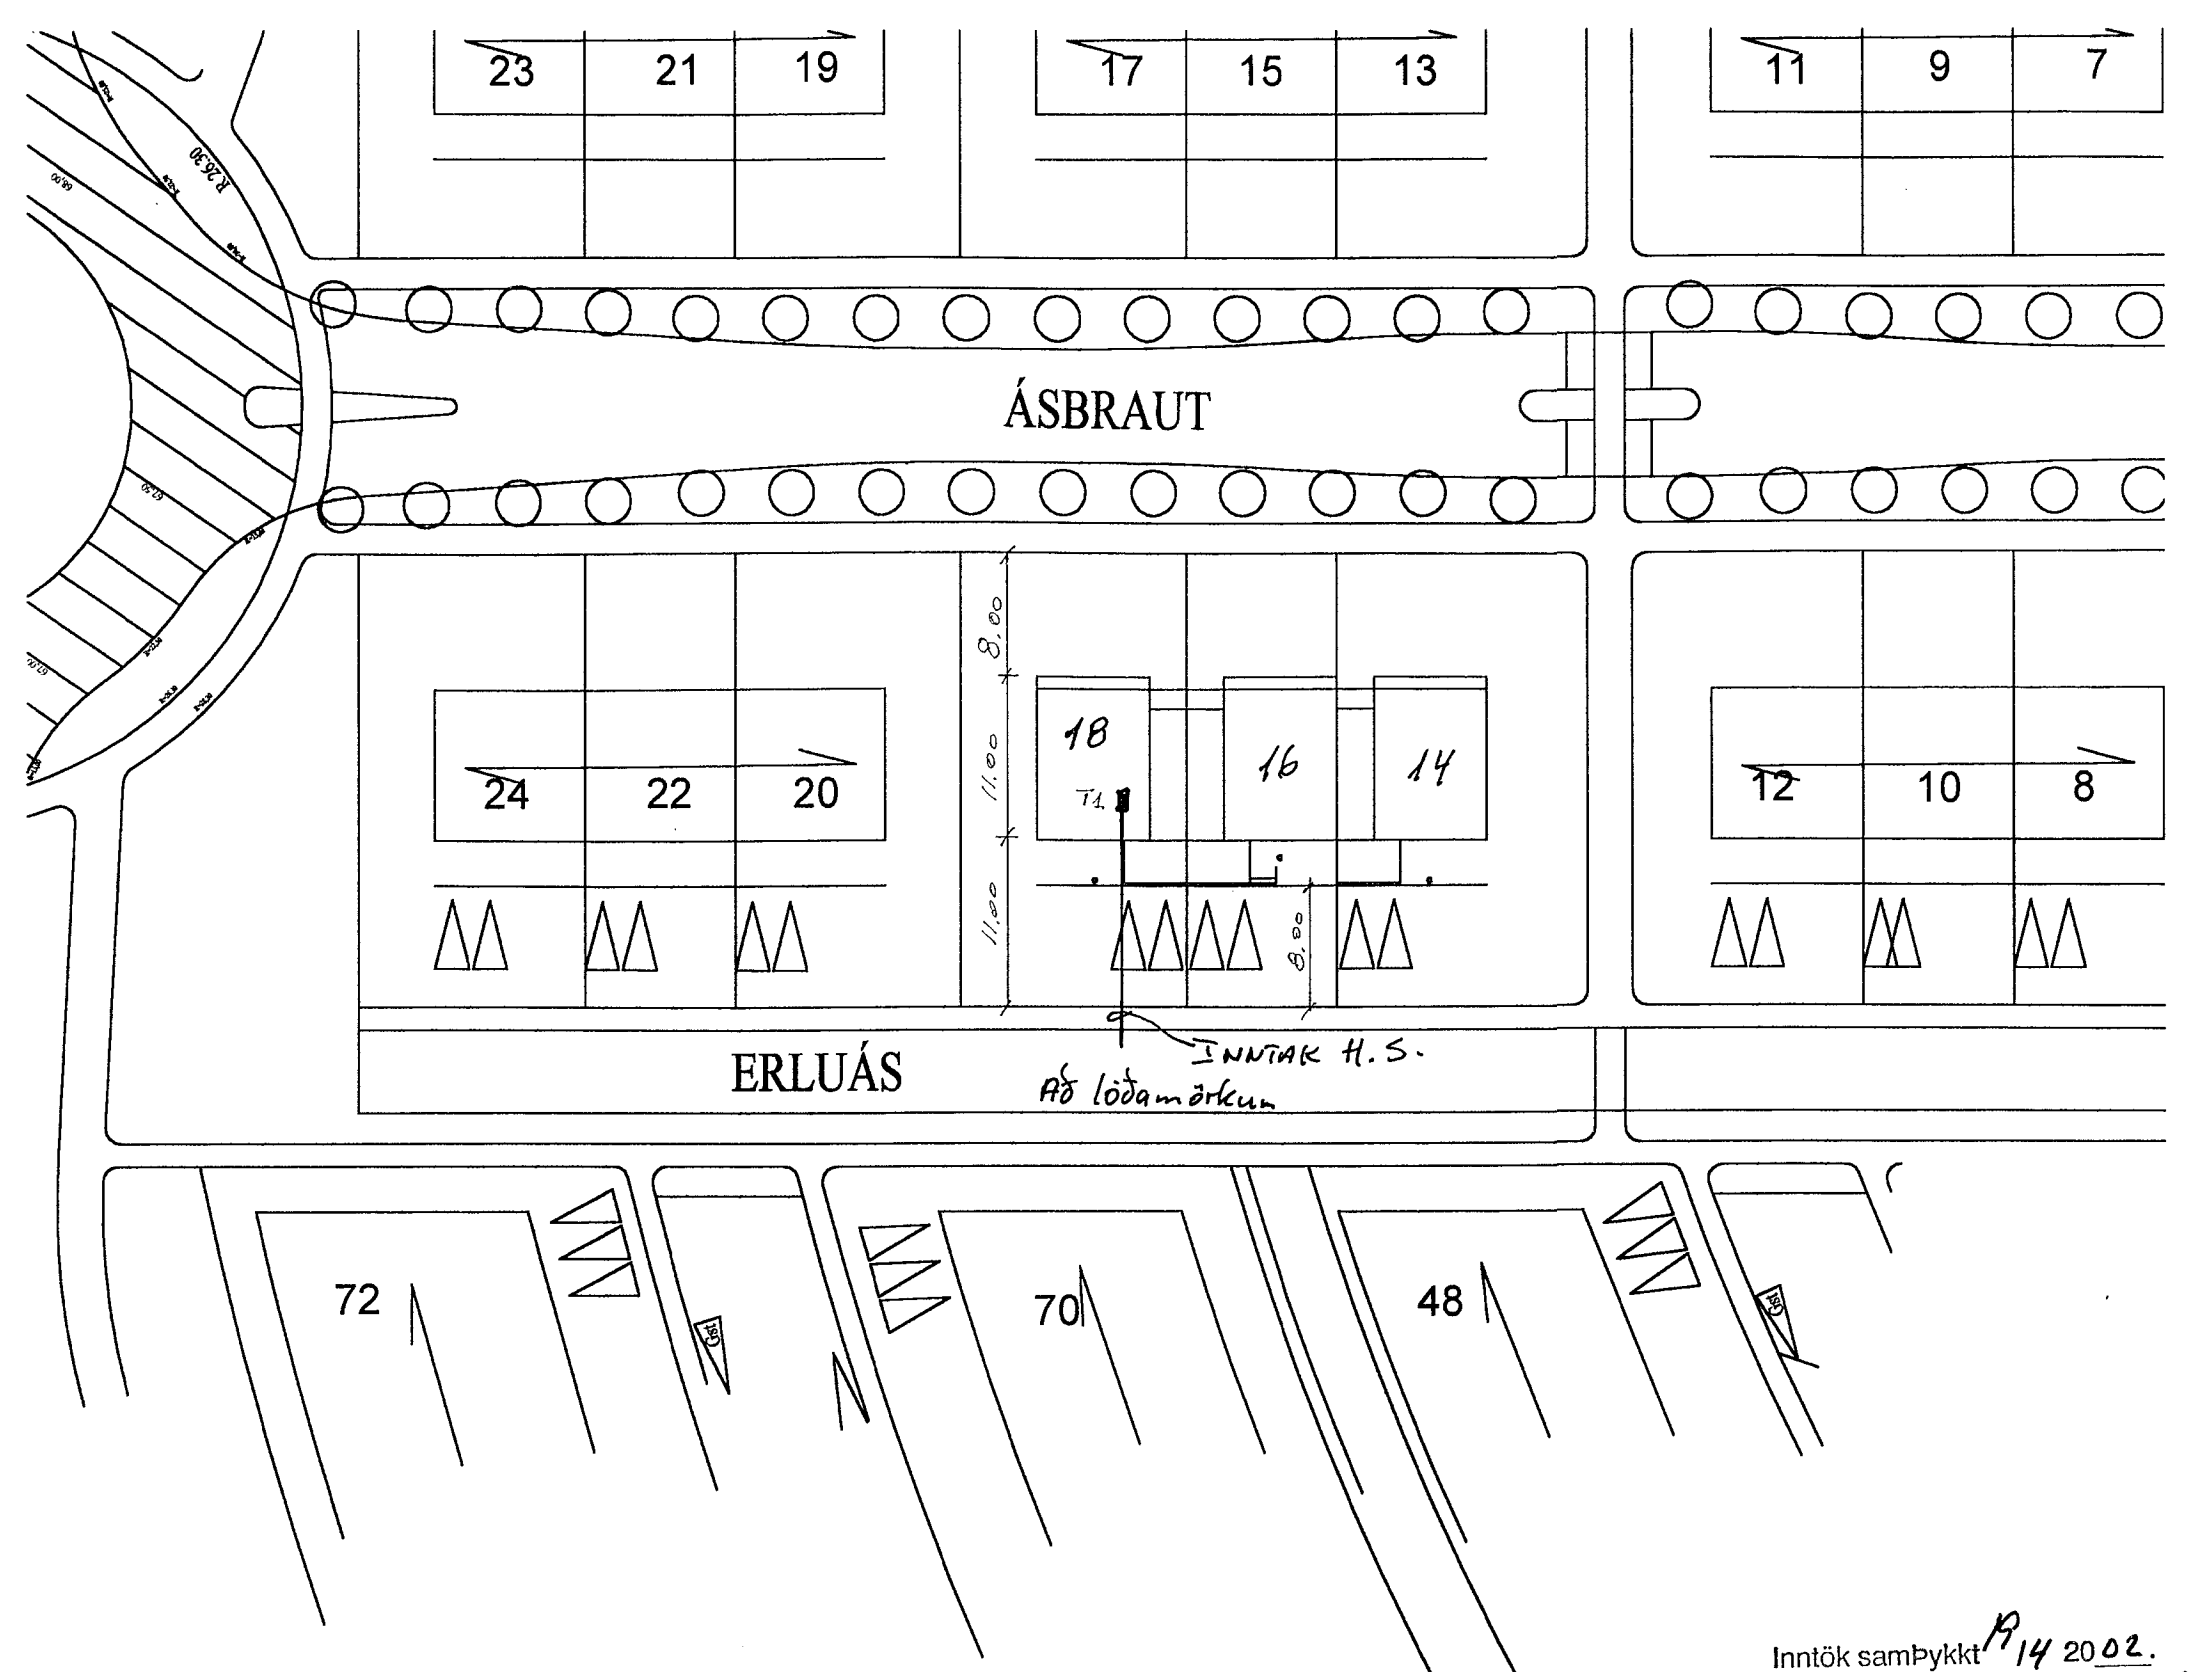

AFSTÖÐUMYND M. 1:500

Inntök samþykkt 14.2002.  
f.h. HITAVEITU SUDURNESJ, h.f.  
*Björg Dóttir*

TAFLA T1 M/SMÁSPENNUHÓLF

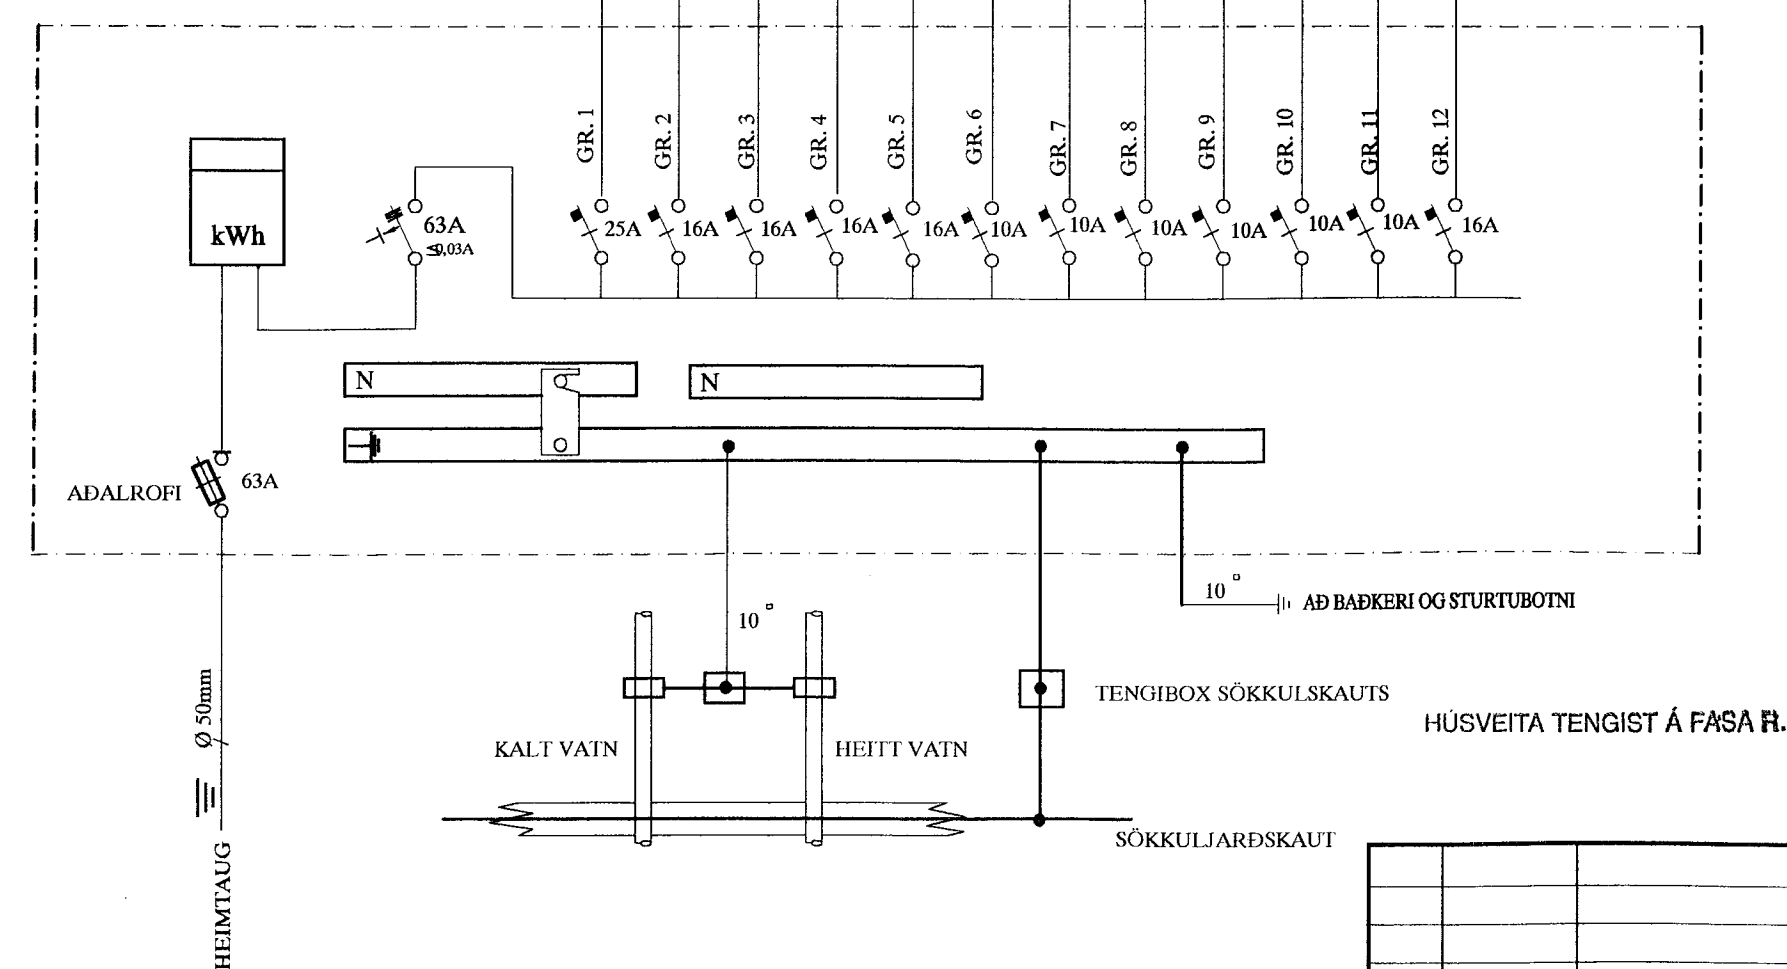

SKÝRINGAR

LAGNIR ERU HULDAR 16mm PLASTPÍPUR OG TAUGAR 3x1,5 °  
HÆÐ Á ROFUM SÉ 105 sm.  
TENGLAR VIÐ ROFA SÉU Í SÖMU HÆÐ OG ROFAR.  
HÆÐ Á TENGLUM SÉ 20sm.  
HÆÐ Á VEGGLJÓSUM YFIR VÖSKUM SÉ 210sm.  
MÁLSTRAUMUR ROFA SÉ 10A, EN TENGLA 16A.

NEMA ANNARS SÉ GETIÐ

L = SJÓNVARP, F = BÆJARSÍMI, T = HITANEMAR F. GÓLFHITA H=160sm  
H = HÁTALARADÓSIR H=20sm, DS = DYRASÍMI H=130sm

- [R] REYKSKYNIJARI jóniskur
- [R] REYKSKYNIJARI optiskur
- HREYFISKYNIJARI ÞÓFAVARNARKERFIS H=V/LOFT

4319

				ERLUÁS 18 HAFNARFIRÐI				SKYR. 1:100	
				AFST. SNÍÐ, SKÝR. EINLÍNUMYND				1:500	
								1	
								1	
A	DZ 01.10	HEIMTAUGAR OG FULLNÁÐARTEIKNING	BPT	T.S.	Tandi Svein	220/98.2439	TERA S/F	RAFMAGNSVERKFRÆÐISTOFA ERHJÓND HELLISGRÖN TRAUUSTI SVENJÓNSON RAFMAGNSSTENPR. HAFNARFIRÐI HAFNARFIRÐI HAFNARFIRÐI HAFNARFIRÐI	1 AF 2 GETUENINGUR A